

Lindås Kommune

09.09.2014

Byggesak

5914 Isdalstø

Sak nr: 14/323 – 14/11824

Vedk byggesak gbnr 102/139 Vabø, i Lindås Kommune tiltakshaver Øystein Kvamme og Andre Fjellsbø.

Det vert vist til telefonsamtale mellom Øystein Kvamme og Lindås Kommune v/Klementsen.

Prosjekterande/utførande rørleggerfirma er Lindås VVS Nils Træland AS.

Lindås Kommune har i denne saka gjort krav om at utsleppsledning skal følgja trase i vedlegg 1.

Rapport frå Cowi er tidlegare sendt inn og gjer grunnlag for godkjenning.

Cowi konkluderer i sin rapport med at reinsegrad vil ligge langt over krav for område då det vert installert minrenseanlegg og etterpoleringsanlegg.

Utførande rørleggerfirma er skeptisk til å legge minirenseanlegg med etterpolering samt utsleppsledning der det er omsøkt då det vil bli eit meir omfattande anlegg med pumpestasjon som vil trenge ettersyn og som vil gje ei meir ustabil anlegg. Derom ny trase vert godkjent vil ein unngå pumpestasjon og få betre drift på anlegget.

Me ynskjer å etablere renseanlegg på tomt 102/83 og ny leidning som vil knytast inn på eksisterande ledning som vist i vedlegg 2. anlegget vil då få naturleg fall som vil være bra for drift av minirenseanlegget.

Det vil her bli oppretta avtale med eigarar av eksisterande utsleppsledning. Utsleppsledning ender ut i fensfjorden. Ledning har i dag god kapasitet og vil fint takle eit utslepp frå minirenseanlegget til Gbnr 102/139.


Lindås VVS Nils Træland AS



Nils-Arne Træland

Dagleg Leiar

VEDLEGG 1

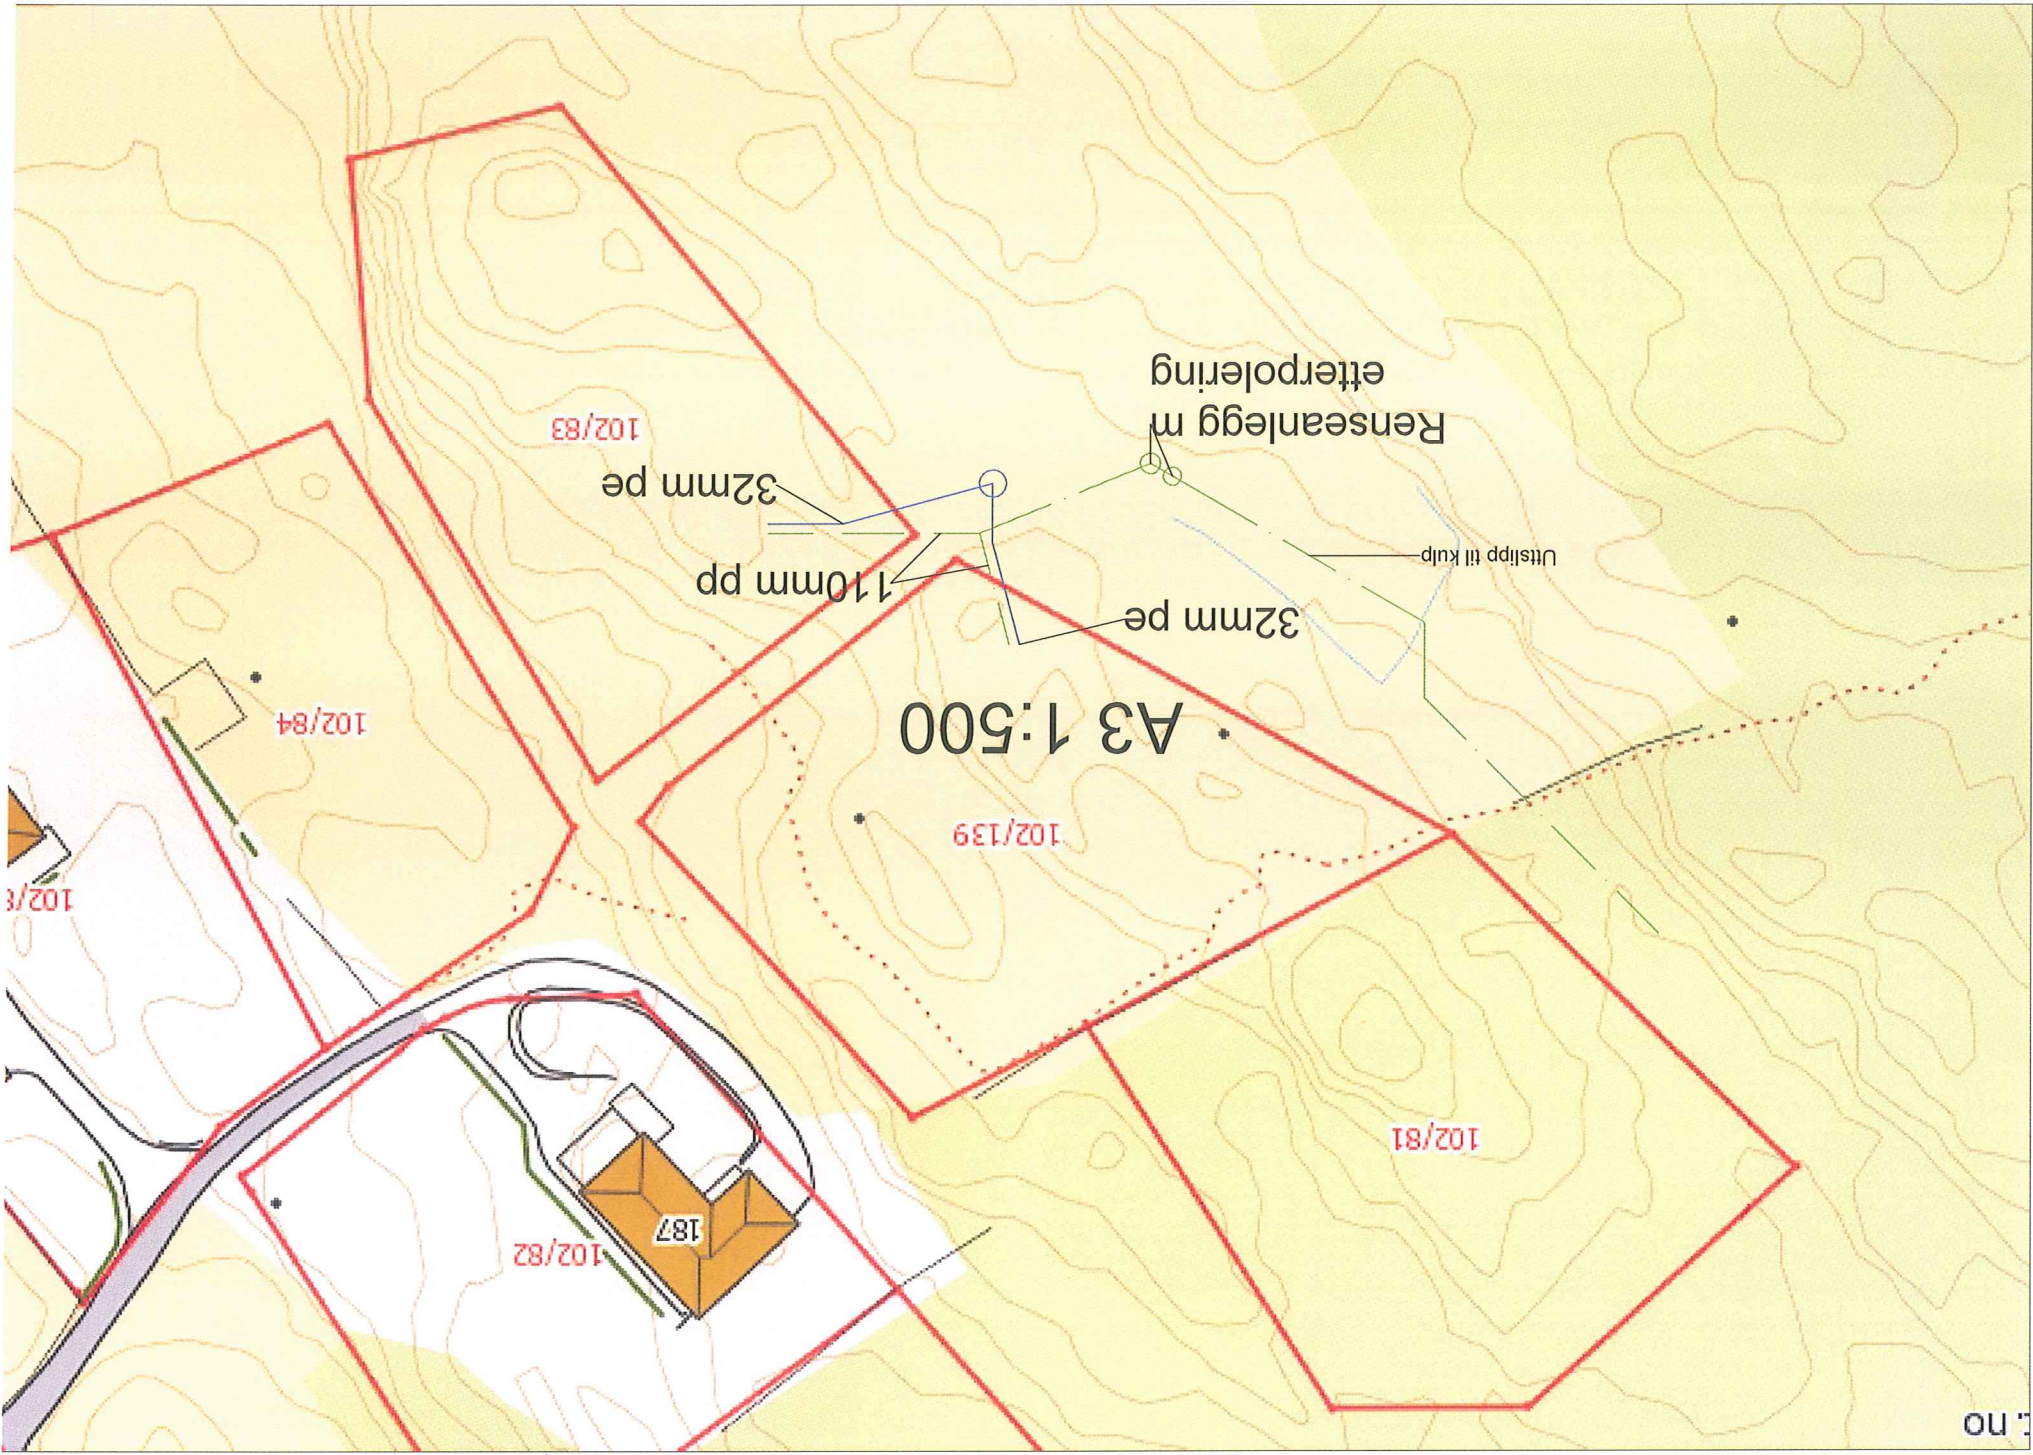

1:500

VEDLEGG 2

