

137-66P01

-00 FF
-01 000000000000 DDDDDDDDDDD VVVVVVVVVVVV KKKKKKKKKKK 00000000000
-02 SSSSSSSSSS KKKKKKKK NNNNNNNN TTTTTTTT TTTTTTTT II.III Bk MMMMMMM
-03 TTTTTTTTTT KKKKKKKK HHH.HHHH VVV.VVVV AAAA.AAA SS.SSS Bk MMMMMMM
-04 TTTTTTTTTT KKKKKKKK HHH.HHHH DDDD.DDD AAAA.AAA SS.SSS Bk MMMMMMM
-05 PPPPPPPPPP KKKKKKKK XXXXXXXX.XXX YYYYYYY.YYY ZZZZ.ZZZ Bk MMMMMMM
-06 PPPPPPPPPP KKKKKKKK PPPPPPPP.PPP AAAAAA.AAA ZZZZ.ZZZ Bk MMMMMMM
-07 PPPPPPPPPP KKKKKKKK dXXXXXXXX.XXX dYYYYYY.YYY dZZZ.ZZZ Bk MMMMMMM
-08 Epi E1 E2 E3 E4
-09_Pi Sammenheng FF MMMMMMM

SOMMERRO PANORAMA AS

INNÅLING NYBYGG Gnr 137 bnr 66 Bygg 01

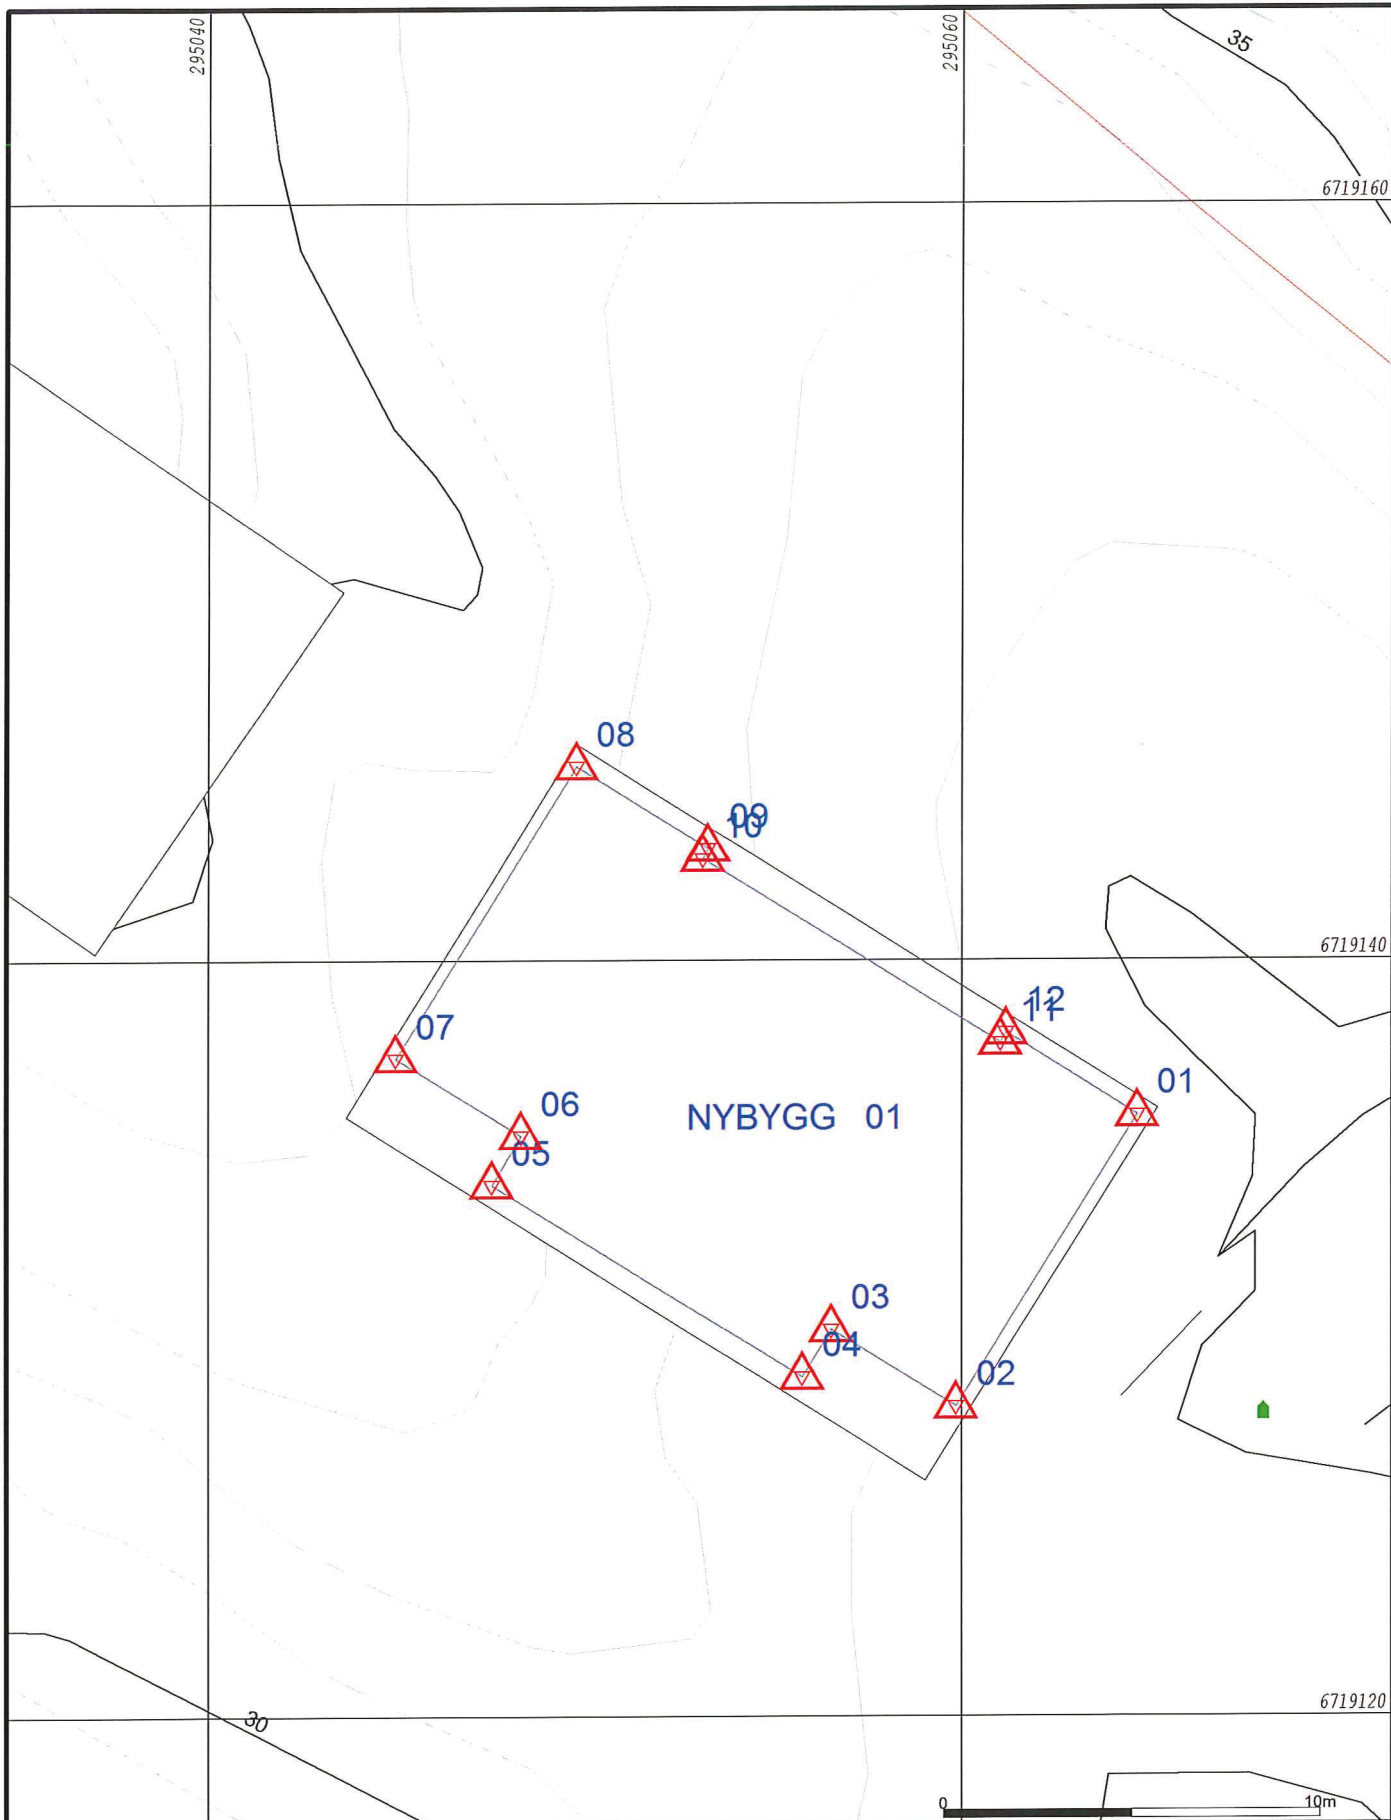
Innmålt grunnmur

-00 Leica Geosystems AG
-00 Instrument: CS15 Måledato: 14.01.2019
-00 Målejobb: 137-66P01 Operatør: ER
-00 Jobbeskrivelse:
05 01 6719135.908 295064.653 32.054 0.011
05 02 6719128.195 295059.863 32.041 0.010
05 03 6719130.232 295056.511 32.058 0.010
05 04 6719128.971 295055.754 32.039 0.009
05 05 6719134.061 295047.510 32.046 0.010
05 06 6719135.365 295048.286 32.058 0.010
05 07 6719137.414 295044.970 32.034 0.010
05 08 6719145.140 295049.764 32.051 0.011
05 09 6719142.970 295053.274 32.068 0.015
05 10 6719142.702 295053.129 32.074 0.017
05 11 6719137.821 295061.023 32.064 0.011
05 12 6719138.089 295061.174 32.051 0.010

Knarvik 16.01.2019

Lindås kommune Geodata avd.


Einar Rydland

- Målte Grenser
- - Registrerte Grenser
- | Udefinert grenser
- ↑ Terrengmålte grense
- △ Konstruert grensepunkt
- Bolig
- Bustad m/leilighet
- Våningshus
- Større bustader
- Hytte/feriehus
- Garasje/uthus
- Industri/lager
- Andre bygg

Beliggenhet og høyder må oppfattes som orienterende.
 Koordinatsystem: EUREF89 - SONE 32 (EPSG:25832)
 Høydesystem: NN 2000 høyder (EPSG:5941)



Nybygg nr 01

Lindås kommune
 Geodata avdeling

Lindås kommune



Dato: 2019.01.16
 Sign: liei

Gnr 137 bnr 66

Målestokk
 1:200