

137-66P02

-00 FF  
 -01 000000000000 DDDDDDDDDDD VVVVVVVVVVVV KKKKKKKKKKKK OOOOOOOOOOOO  
 -02 SSSSSSSSSS KKKKKKKK NNNNNNNN TTTTTTTT TTTTTTTT II.III Bk MMMMMMM  
 -03 TTTTTTTTTT KKKKKKKK HHH.HHHH VVV.VVVV AAAA.AAA SS.SSS Bk MMMMMMM  
 -04 TTTTTTTTTT KKKKKKKK HHH.HHHH DDDD.DDD AAAA.AAA SS.SSS Bk MMMMMMM  
 -05 PPPPPPPPPP KKKKKKKK XXXXXXXX.XXX YYYYYYY.YYY ZZZZ.ZZZ Bk MMMMMMM  
 -06 PPPPPPPPPP KKKKKKKK PPPPPPPP.PPP AAAAAAA.AAA ZZZZ.ZZZ Bk MMMMMMM  
 -07 PPPPPPPPPP KKKKKKKK dXXXXXXX.XXX dYYYYYY.YYY dZZZ.ZZZ Bk MMMMMMM  
 -08 Epi E1 E2 E3 E4  
 -09\_Pi Sammenheng FF MMMMMMM

SOMMERRO PANORAMA AS


INNMÅLING NYBYGG Gnr 137 bnr 66 Bygg 02


-00 Leica Geosystems AG  
 -00 Instrument: CS15 Måledato: 14.01.2019  
 -00 Målejobb: 137-66P02 Operatør: ER  
 -00 Jobbeskrivelse:

05 01	6719149.535	295042.968	33.354	0.011
05 02	6719142.037	295037.827	33.367	0.011
05 03	6719144.245	295034.561	33.360	0.011
05 04	6719143.016	295033.755	33.372	0.010
05 05	6719148.484	295025.775	33.376	0.010
05 06	6719149.767	295026.598	33.377	0.013
05 07	6719151.945	295023.396	33.349	0.011
05 08	6719159.427	295028.531	33.366	0.013
05 09	6719157.123	295031.923	33.356	0.012
05 10	6719156.875	295031.770	33.368	0.013
05 11	6719151.617	295039.423	33.383	0.014
05 12	6719151.862	295039.594	33.375	0.014

Knarvik 16.01.2019

Lindås kommune Geodata avd.

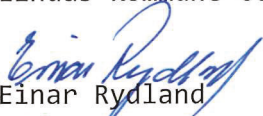  
 Einar Rydland  
 Lindås kommune

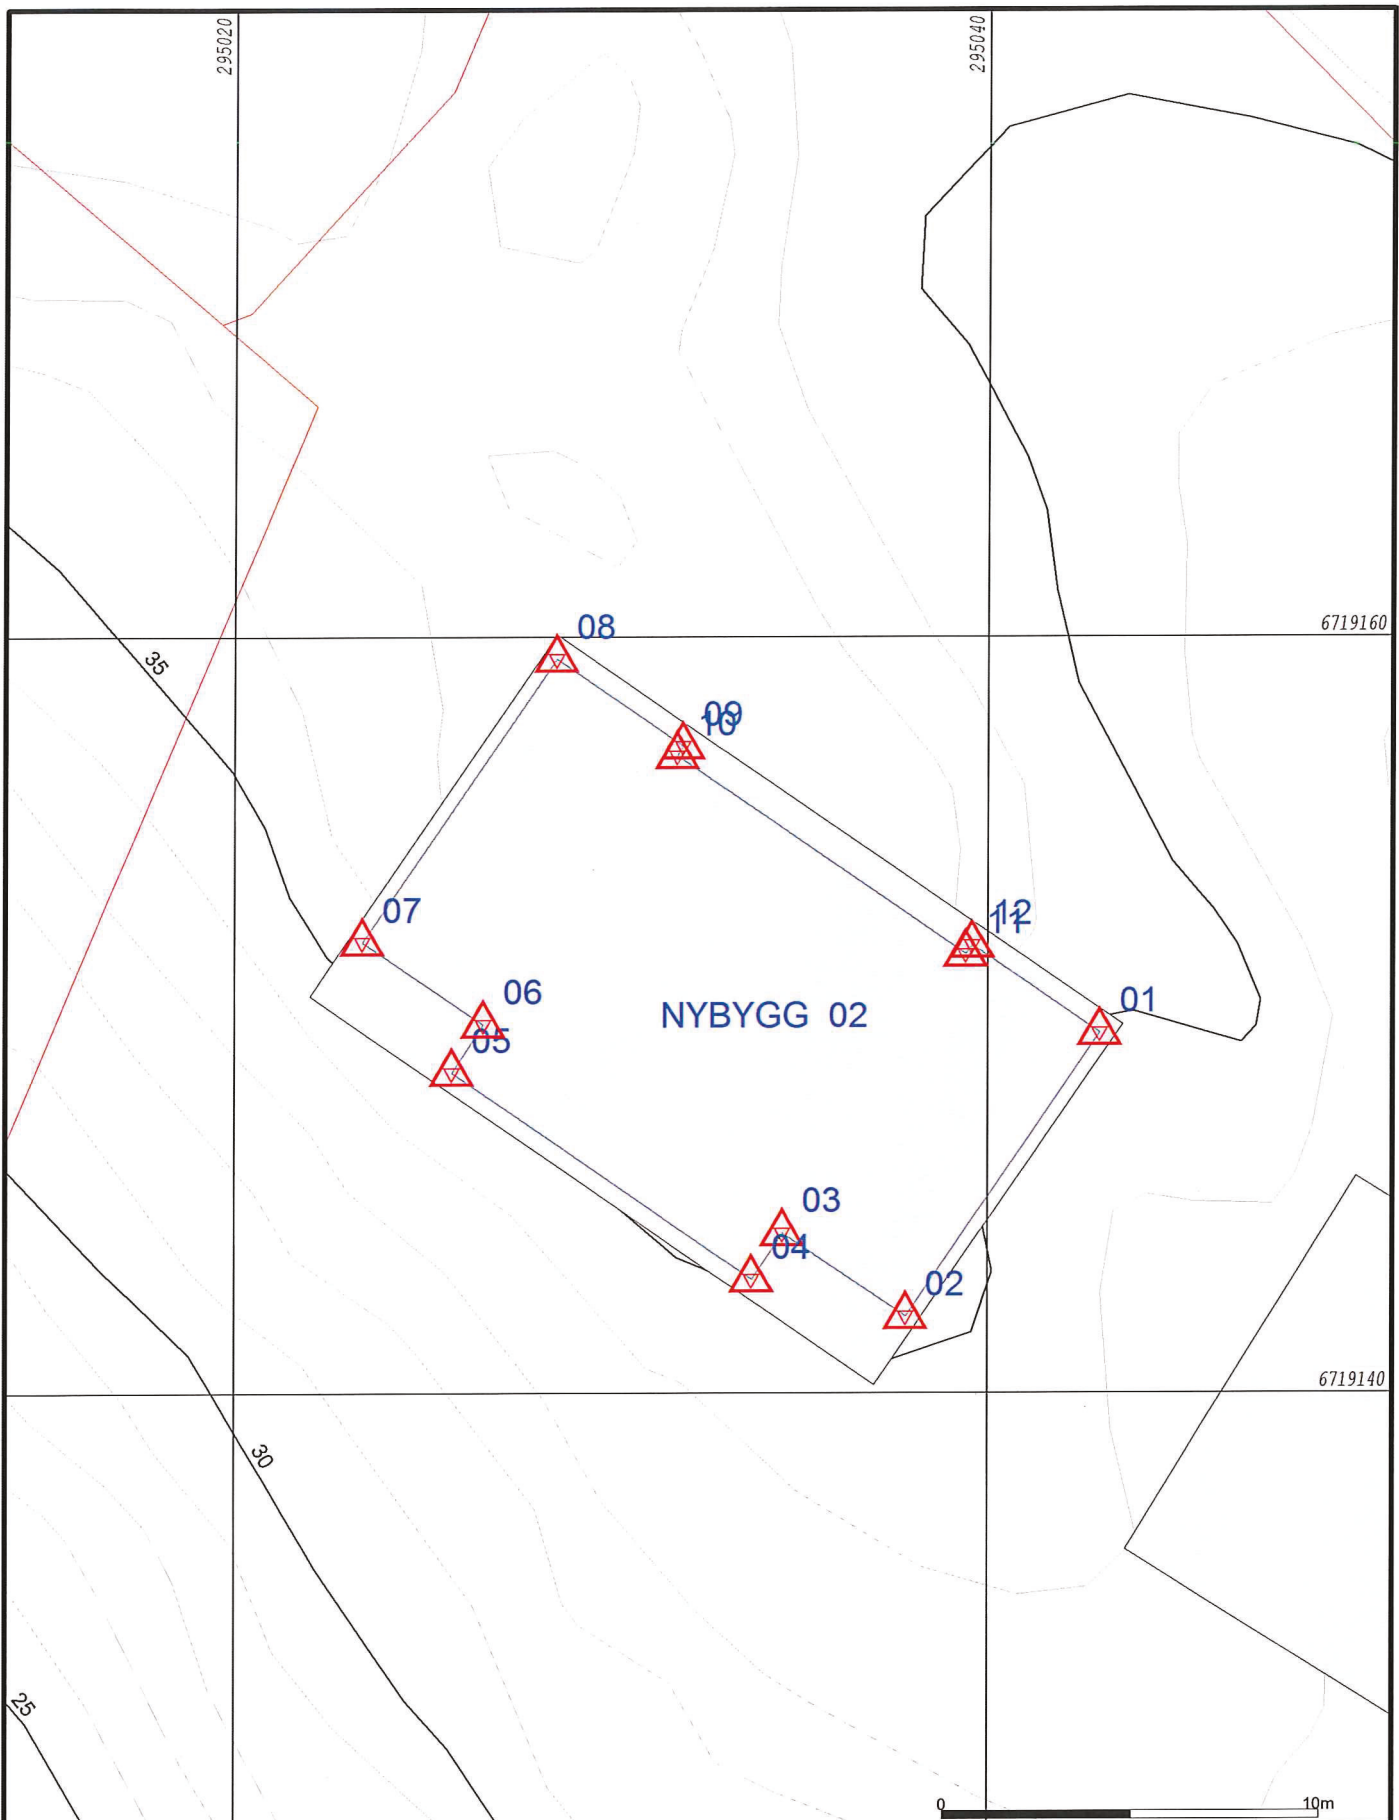

- Målte Grenser
- - Registrerte Grenser
- | Udefinert grense
- ↑ Terrengmålte grense
- △ Konstruert grensepunkt
- Bolig
- Bustad m/leilighet
- Våningshus
- Større bustader
- Hytte/feriehus
- Garasje/uthus
- Industri/lager
- Andre bygg

Beliggenhet og høyder må oppfattes som orienterende.  
 Koordinatsystem: EUREF89 - SONE 32 (EPSG:25832)  
 Høydesystem: NN 2000 høyder (EPSG:5941)



Lindås kommune  
 Geodata avdeling  
 Nybygg nr 02

Dato: 2019.01.16  
 Sign: liei

Gnr 137 bnr 66



Målestokk  
 1:200