


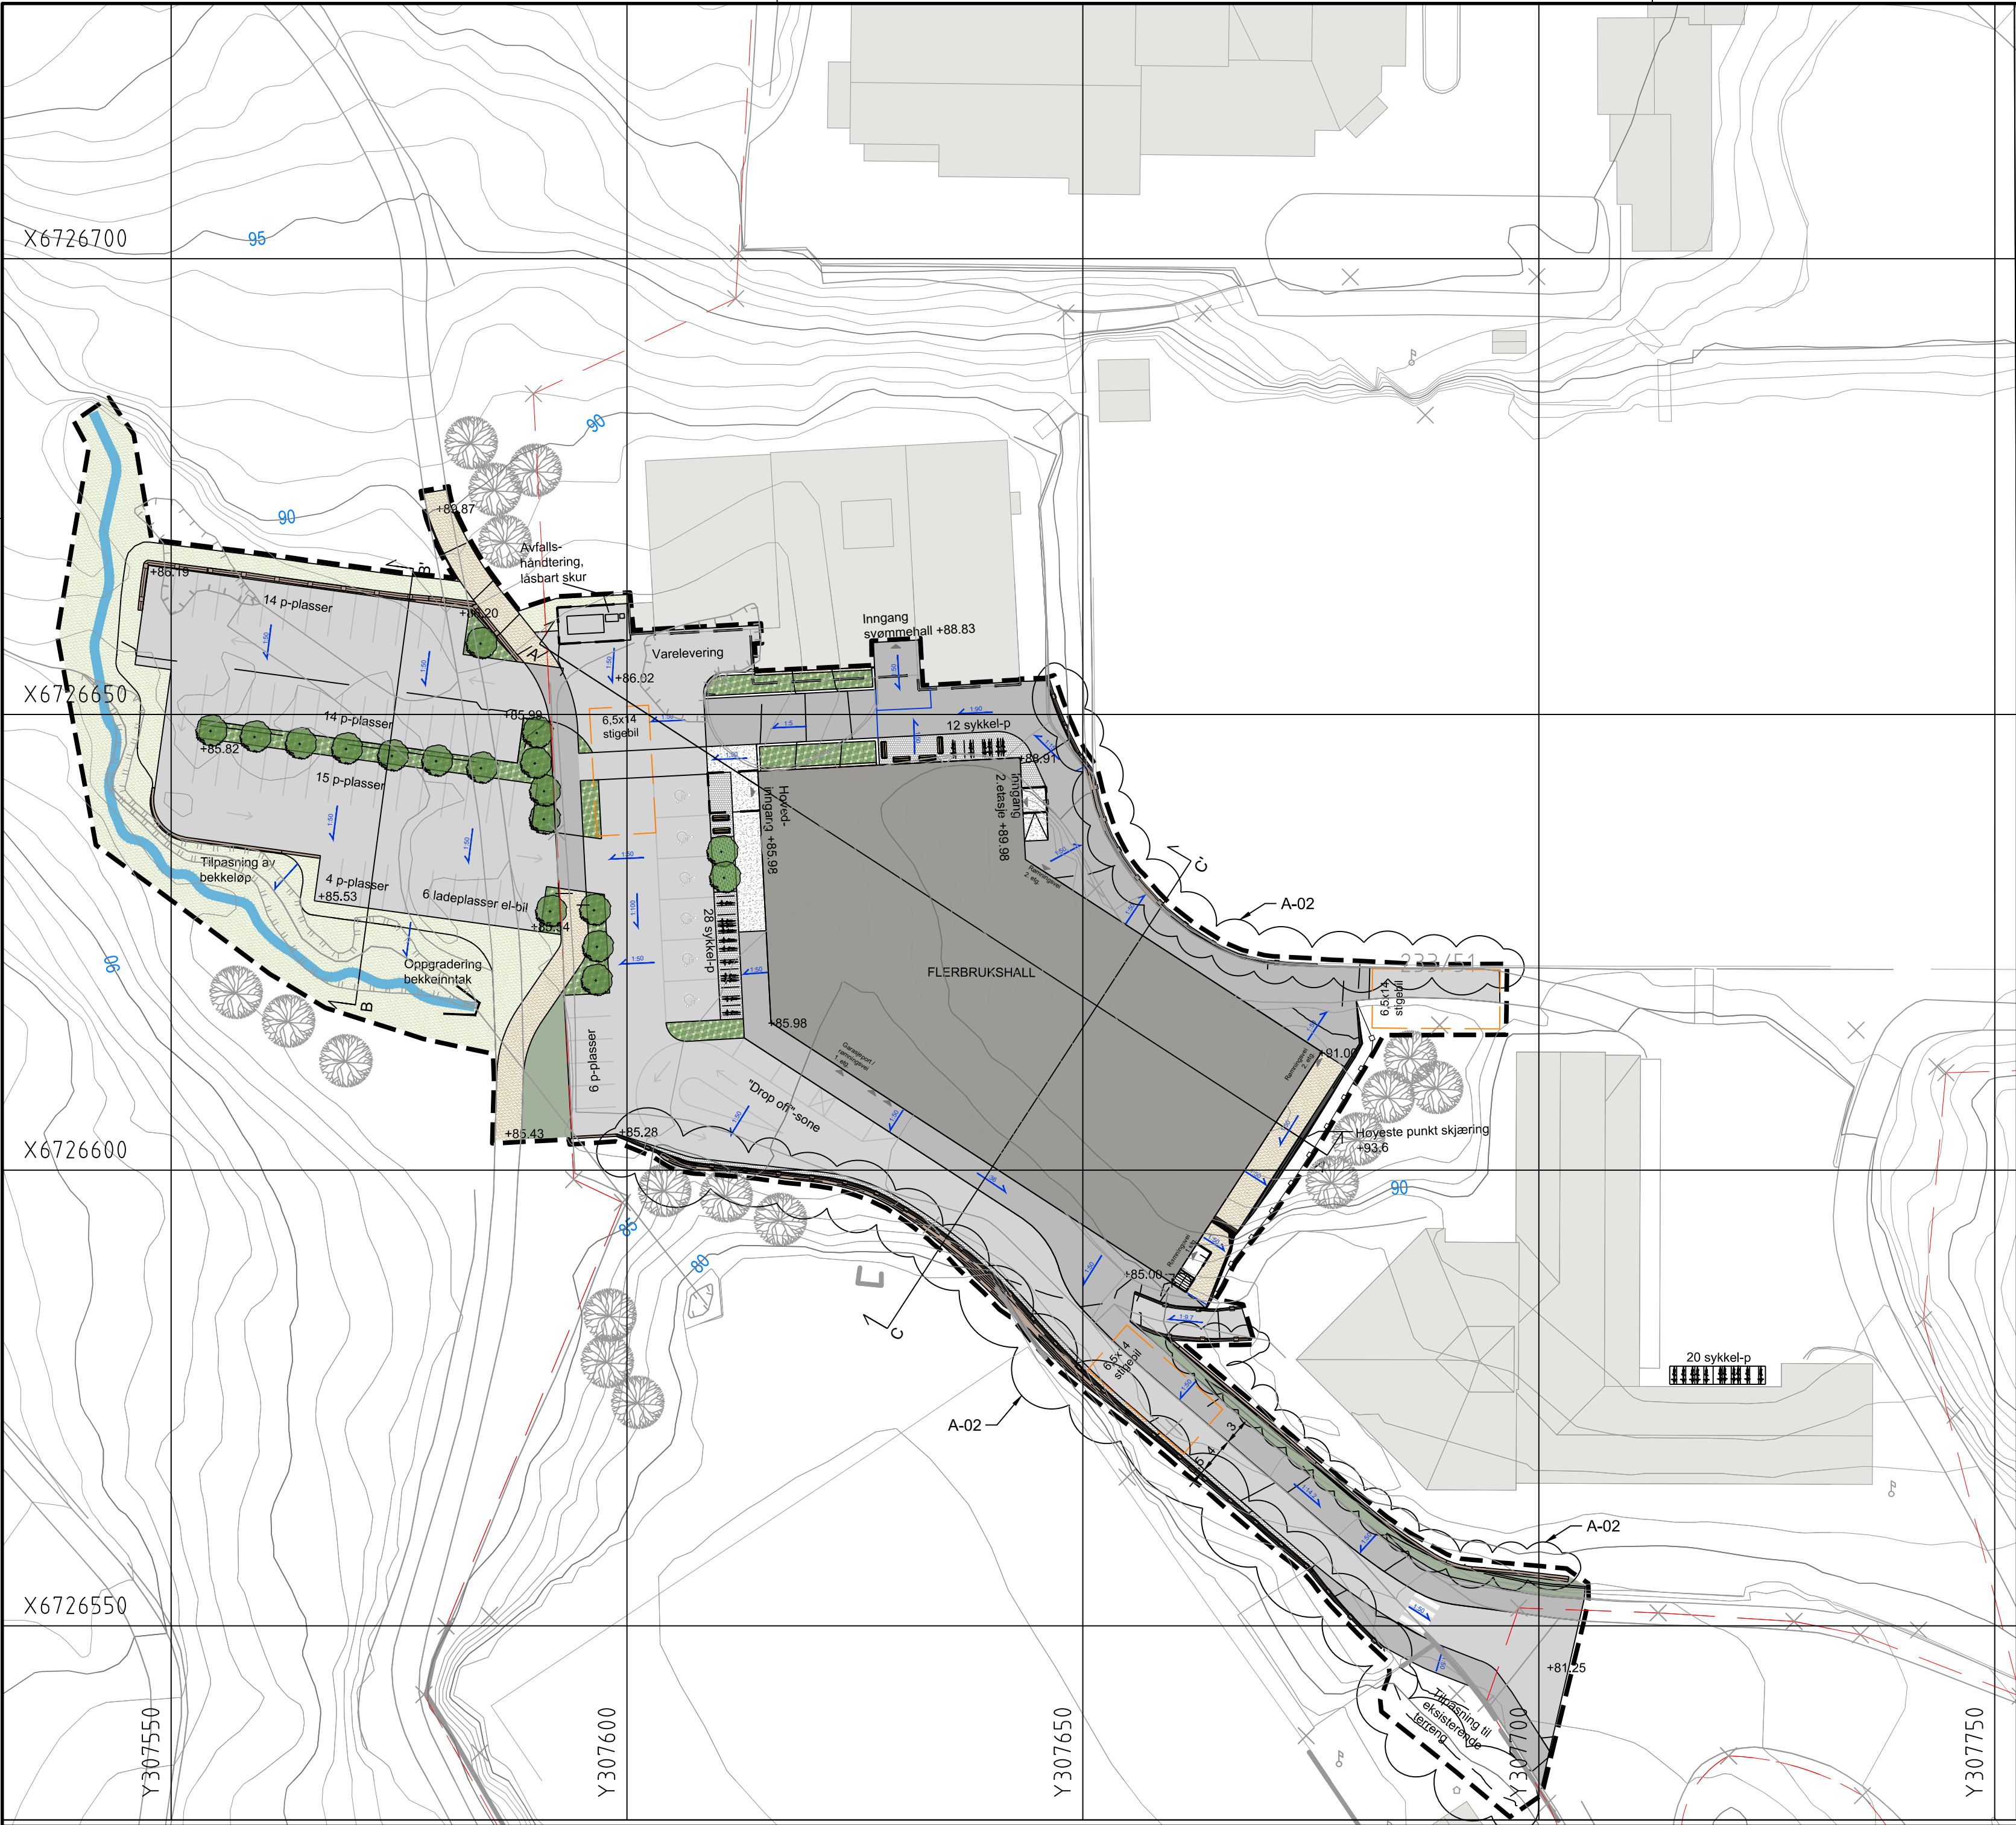

TEGNFORKLARING

- Tiltaksgrense
- Eiendomsgrense
- Bygg, nytt
Inngang bygg m/takoverbygg
- Ny punkthøyde
- Eksisterende høydekote
- Ny høydekote
- Mur
- Fjellskjæring
- Kjøreareal, asfalt
- Gang- og sykkelveg, asfalt
- Gangareal - grusdekke, kjørbart
- Plasstøpt betong
- Møbleringsfelt, smågatestein
- Naturmark
- Naturlig revegetering
- Busk / staudefelt
- Tre, nytt
- Tre, eksist.
- Gjerde/rekkverk
- Sykkelparkering
- Fallpiler
- Benker
- Bom / bilsperre

A-02	Utvidelse tiltaksgrense	14.11.19	LCS	AW	
A-01	Anbudsgrunnlag	01.11.19	LCS	AW	
Rev.	Tekst:	Rev.dato:	Tegn:	Kont:	

ANBUDSGRUNNLAG

Prosjekt:
Fleirbrukshall Ostereidet

Oppdragsgeber:
Lindås kommune

Landskapsplan

Oppdragsleder:
CVV

Oppdragsnr.:
617674-01

Koordinatsystem:
Euref89UTM32

Høydedatum:
NN2000

Målestokk:
1:500

Arkformat:
A2

Tegn. nr:
LO-- 001

Fag Type Etg. Løpenr.

Rev.
A-02