


Vedlegg: 1.Flyfoto Eiendom 183/6 Kvernhusdal

BKK tilbyr seg å rydda skogen som om lag som tidlegare foreslått, men kan utvida området ein del hvis det kan redusera eventuelle problem med vindfall, ref. kart/flyfoto under. Dersom det blir valt skogsentrepreneur til å utføra arbeidet, kan han frakta tømmer fram til veg. BKK er ikkje ansvarleg for eventuelle terrengskader av hogstmaskiner.

Når BKK utfører arbeidet som her foreslått er det muleg å koma til resten av skogsteigen no eller seinare. BKK vil i første omgang be Valaker Skog & Anlegg om eit prisoverslag på arbeidet iht. beskrivelsen over.

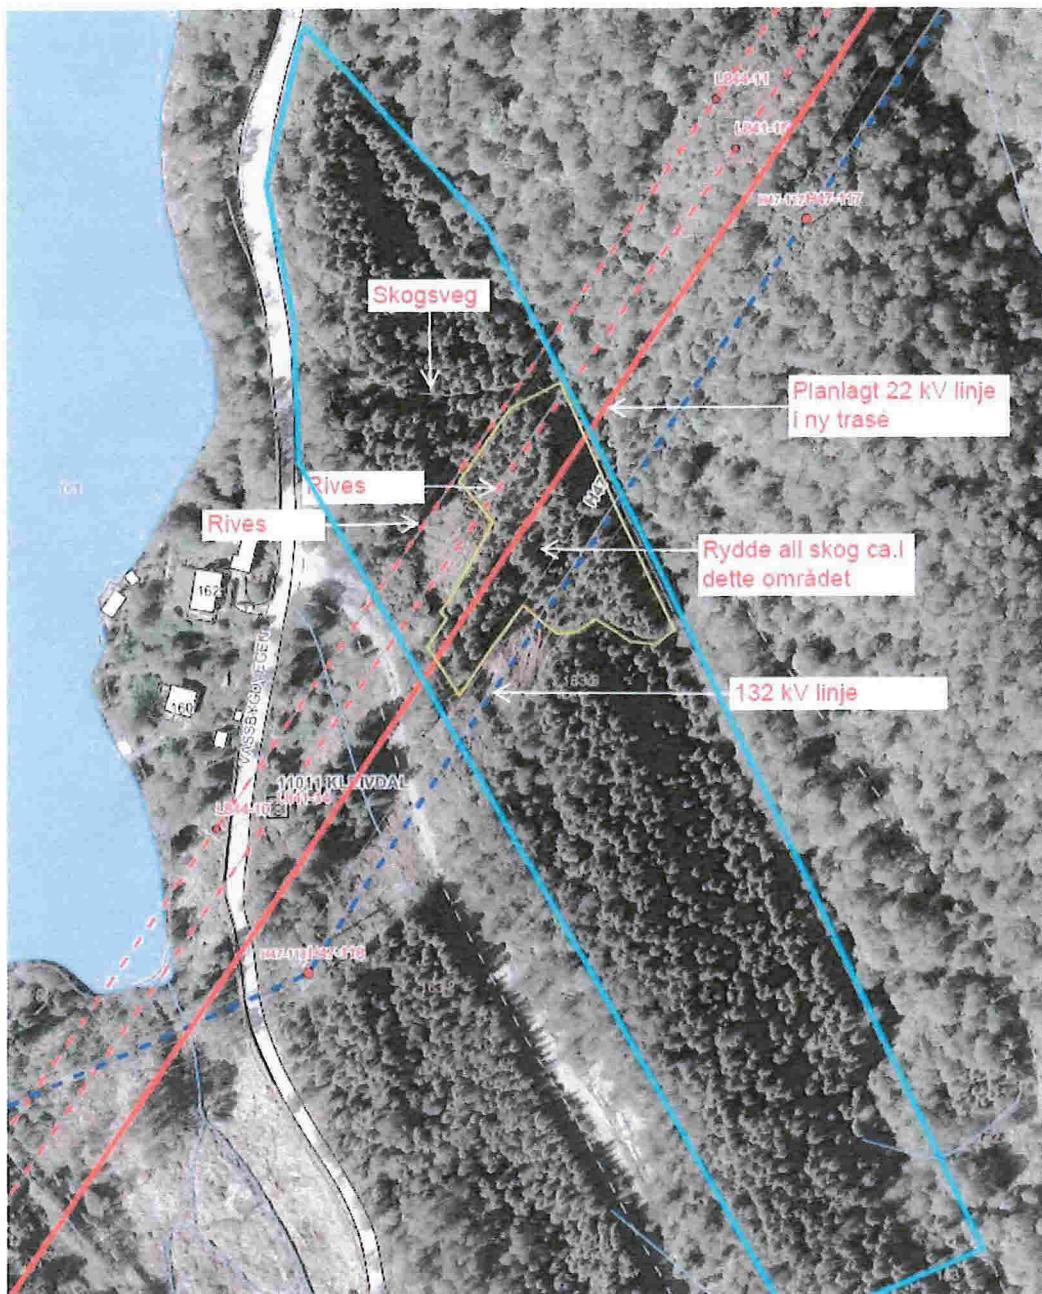

22.10.2013
Helge Dalland