



Statens vegvesen

Særskilt vedtak og betingelser for arbeidet

Plan nr.: N9356-2019 Mime-nr: 19 / 342360 Vedtak nr.: N9356-2019
Veg nr.: Fv. 57 fra Hp/km: 03 / 0,900 til Hp/km: 03 / 1,484
Strekning: Konglevoll - Vågseidet - Lindås kommune Sted: Lindåsvegen
Arbeid som skal utføres: Opphenging av luftkabel på eksisterende felleføringsstolper . Kryssing av vei med 1 fiber luftkabel.

Arbeidet utføres i perioden Fra dato: 28 desember 2019 Til dato: 31 desember 2019
Daglig arbeids- / virketid Fra kl.: 09:00 Til kl.: 10:00
Annet: Man - fre.

Region: Vest Region (2):
Avdeling: Hordaland Avd. (2): Avd. (3):
Seksjon: Vegseksjon Nord-, Midt- og Sunnhordland Telefon: 95 845 124 Faks:
Adresse: e-post: nordhordland.arbeidsvarsling@vegvesen.no

Med hjemmel i skiltforskrift av 7. oktober 2005 nr 1219 §§ 26, 28, 30 og 32 og vegtrafikkloven §7 treffes vedtak om bruk av følgende trafikkregulerende skilt/lyssignaler/dirigering/oppmerking i samsvar med vedlagte skisse:

Fartsgrenseskilt (362.x) [ ] Andre trafikkregulerende tiltak [ ] Trafikksignal (skyttel) [ ]
[ ] [ ] [ ] [ ] [ ] [ ] [ ] [ ]
30 40 50 60 70 80 90
Manuell dirigering [ ]
Vegstengning [ ]

Betingelser for arbeidet:

- 1. Arbeidet skal varsles som vist på vedlagte arbeidsvarslingsplan, datert: 27.11.2019
2. Bestemmelsene i skiltforskriften og håndbok N301 "Arbeid på og ved veg" gjelder for arbeidet
3. a) Byggherre [x] Navnet på selskapet Nettstar AS v/ Gunvald Kleveland
Ansvarlig for gjennomføring av arbeidet og oppfølging av arbeidsvarslingsplanen (kryss av):
b) Utførende iht. byggherreforskriften [x] Entreprenør/byggeleder OneCo Networks e-post: 0
c) Utførende av arb. v. iht. skiltforskrift [x] Navn på ansvarlig OneCo Networks e-post: 0
4. Ansvarshavende: Bjarte Emil Pedersen Tlf./e-post: 91718965 bjarte.emil.pedersen@oneco.no
Stedsansvarlig(e): Bjarte Emil Pedersen Tlf./e-post: 91718965 bjarte.emil.pedersen@oneco.no
5. Loggbok skal alltid føres, og returneres fylkesavdeling: Hordaland
6. Lede-/følgebil [ ]
7. Følgende skal varsles/informeres om arbeidet (kryss av):
Politi [x] Brannvesen [ ] Ambulanse/lege [ ]
Vegtrafikkentralen [x]
Skole [ ] Angi hvilke(n):
Kollektivselskap [ ] Angi hvilke(t):
Radio, presse m.m. [ ] Angi hvem:
Andre [ ] Angi hvem:
8. Tillatelser:
Gravetillatelse [x] Arbeidstillatelse [x]
NB: Se vedlagte vilkår for gravetillatelsen
9. Kopi av all dokumentasjon som inngår i arbeidsvarslingsplanen skal oppbevares på arbeidsstedet.
10. Spesielle vilkår/betingelser:
Trafikkvakter stanser trafikk i noen minutter ifm kryssing med fiberkabel over veg.
Bruk 1098 Blinkende gult lys på skiltstolper for 110-skilt.

NB: Politiet og ansvarshavende skal ha kopi av blanketten.

Bergen
Sted

27.11.2019
Dato

Statens vegvesen

Arve Løvteit
Sign. (etter fullmakt)

[Handwritten signature]



## Statens vegvesen

### Plan for varsling og sikring av arbeid på eller ved veg

Plan nr.:	N9356-2019	Mime-nr.:	19 / 342360	Vedtak nr.:	N9356-2019
Veg nr.:	Fv. 57	fra Hp/km:	03 / 0,900	til Hp/km:	03 / 1,484
Strekning:	Konglevoll - Vågseidet - Lindås kommune			Sted:	Lindåsvegen
Arbeid som skal utføres:	Opphenging av luftkabel på eksisterende felleføringsstolper . Kryssing av vei med 1 fiber luftkabel				
Utførende av arb. varsling*:	OneCo Networks				
Adresse:	Leirvikflaten 15A				
Ansvarshavende:	Bjarte Emil Pedersen			Tlf./e-post:	91718965 bjarte.emil.pedersen@onec
Stedsansvarlig(e):	Bjarte Emil Pedersen			Tlf./e-post:	91718965 bjarte.emil.pedersen@onec
Arbeidet utføres	fra dato:	28	desember	2019	Til dato: 31 desember 2019

Underskrevet plan er vedtak med hjemmel i skiltforskriftens §29 og §30. Særskilt vedtak for trafikkregulerende tiltak skal vedlegges.

#### Varslingsmaterieill:



Skilt nr.:	Ant.:
110	2
1098 BI lykt	2

808.714 2



Trafikkvakter 2



906 e.behov

#### Merknader:

Bruk trafikkvakter når kabel strekkes over veg.


Bruk 1098 Blinklykt på skiltstolper for 110-skilt.

Underskilt 808.714.

#### Blankettfordeling:

- Statens vegvesen
- Utførende av arbeidet
- Ansvarshavende
- Politiet
- Lindås kommune

#### Skisse:

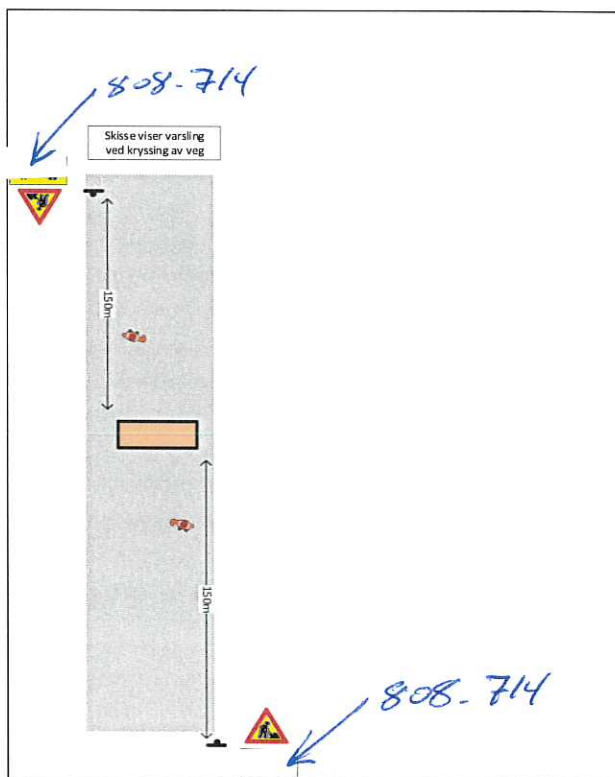

Fylles ut av skiltmyndigheten:

Bergen

27.11.2019

Statens vegvesen

Arve Løvteit

*Arve Løvteit*

Sted\*

Dato\*

Sign. (etter fullmakt)\*

# ARBEIDSBESKRIVELSE MÅ FYLLES UT FØRST



Statens vegvesen

## Risikovurdering av arbeid på eller ved veg

Plan nr.: N9356-2019 Mime-nr: 19 / 342360 Vedtak nr.: N9356-2019  
 Veg nr.: Fv. 57 fra Hp/km: 03 / 0,900 til Hp/km: 03 / 1,484  
 Strekning: Konglevoll - Vågseidet - Lindås kommune Sted: Lindåsvegen  
 Arbeid som skal utføres: Opphenging av luftkabel på eksisterende felleføringsstolper . Kryssing av vei med 1 fibre

Ansvarshavende: Bjarte Emil Pedersen Tlf./e-post: 91718965 bjarte.emil.pedersen@oneco.no

Utførende arb.v.\*: OneCo Networks Adresse: Leirvikflaten 15A

Arbeidet utføres i perioden  
 Fra dato: 28 desember 2019 Til dato: 31 desember 2019 Arbeidets varighet: 5-10 minutter

**En risikovurdering er en vurdering av hva som kan gå galt, hva som kan gjøres for å hindre det og hvordan en kan redusere konsekvensene dersom noe skjer.**

- Tre spørsmål er kjernen i risikovurderingen:
- Hva kan gå galt?
  - Hva kan vi gjøre for å hindre dette?
  - Hva kan vi gjøre for å redusere konsekvensene dersom det skjer?

### Opplisting av farer og medvirkende forhold:

Eks.: dårlig sikt/bratt terreng/stor trafikk av myke trafikanter morgen og ettermiddag, nærhet til sjø

Hovedvei med bl.a mye tungtrafikk.

Skodvin skule er i nærheten, men fart er på dag tid 60km/t

### Uønskede hendelser

#### Beskrivelse av hendelsen:

Eks.: Sammenstøt mellom passerende kjøretøy og anleggskjøretøy.

Eks.: Anleggsmaskin kjører på myk trafikant

- 1: Fare for påkjøring av personer og utstyr
- 2: Fare for at trafikkanter kan kjøre inn i arbeidsområdet.
- 3: Skilting og sikring kan komme ut av riktig posisjon
- 4: Fare for påkjøring av trafikkvakter
- 5:
- 6:
- 7:
- 8:
- 9:
- 10:
- 11:

Konsekvens:	Sannsynlighet:	Risiko
Sett inn verdi for mest sannsynlige konsekvens:	Gitt valgt konsekvens, hvor sannsynlig er hendelsen?	= K x S
Stor: 3	Stor: 3	
Middels: 2	Middels: 2	
Liten: 1	Liten: 1	
3	2	6
3	1	3
2	2	4
1	2	2
3	1	3
		0
		0
		0
		0
		0
		0
		0

(Dersom det blir for liten plass kan denne arkfanen kopieres, benytt ev. fanen "tilleggsopplysninger".)

### Forhold nr.:

↓ Tiltak for å forhindre at uønskede hendelser skjer/reduserer konsekvensene av en uønsket hendelse:

- 1: Påse at skilting og sikring er på plass, og at veien blir stengt når arbeidet pågår. **Bl lykter på 110-skilt.**
- 2: Trafikkvakter. Alle har godkjent arbeidsvarslingskurs og godkjente vernekær.
- 3: Holde tilsyn med skilting
- 4: Bruke godkjent verneutstyr og godkjente verneklær. Ha rømningsvei.
- 5:
- 6:
- 7:
- 8:
- 9:
- 10:
- 11:

(Dersom det blir for liten plass kan denne arkfanen kopieres, benytt ev. fanen "tilleggsopplysninger".)

### Merknader:

ADT = 4500

### Bekreftelse - ansvarshavende (jf. skiltforskriften § 33 nr 3 og Håndbok N301 ss. 24-28)

Jeg, **Bjarte Emil Pedersen** bekrefter ansvar for risikovurderingen og foreslåtte tiltak, og bekrefter at dette er kjent for de stedansvarlige.\*

### Signatur - stedsansvarlige (på arbeidsstedet)

Samtlige som har rollen som stedsansvarlig er kjent med risikovurderingen og tiltakene.

(Dokumenteres ved signatur i loggbok)




Statens vegvesen

**Beskrivelse av arbeidet som skal utføres/systembeskrivelse**  
(Søknad om plan for varsling og sikring av arbeid på eller ved veg)

Plan nr.:	<b>N9356-2019</b>	Mime-nr:	<b>19 / 342360</b>	Vedtaks nr.:	<b>N9356-2019</b>			
Veg nr.:	<b>Fv. 57</b>	fra Hp/km:	<b>03 / 0,900</b>	til Hp/km:	<b>03 / 1,484</b>			
Strekning:	<b>Konglevoll - Vågseidet - Lindås kommune</b>			Sted:	<b>Lindåsvegen</b>			
Ansvarshavende*:	<b>Bjarte Emil Pedersen</b>		Tlf./e-post:	<b>91718965 bjarte.emil.pedersen@oneco.no</b>				
Utførende entreprenør:	<b>OneCo Networks</b>		Adresse:	<b>Leirvikflaten 15A</b>				
			(Ev.e-post)					
Utførende arb.varsling*:	<b>OneCo Networks</b>		Adresse:	<b>Leirvikflaten 15A</b>				
Organisasjonsnr., utførende av arbeidsvarsling:	<b>987210001</b>		(Ev. e-post:)					
Stedsansvarlig(e):	<b>Bjarte Emil Pedersen</b>		Tlf./e-post:	<b>91718965 bjarte.emil.pedersen@oneco.no</b>				
Arbeid som skal utføres*:	<b>Opphenging av luftkabel på eksisterende felleføringsstolper . Kryssing av vei med 1 fiber luftkabel</b>							
<b>Arbeidet utføres i perioden</b>				<b>(Arbeidets varighet)</b>				
Fra dato:	<b>28</b>	<b>desember</b>	<b>2019</b>	Til dato:	<b>31</b>	<b>desember</b>	<b>2019</b>	<b>5-10 minutter</b>

Opphenging av luftkabel på eksisterende felleføringsstolper . Kryssing av Fv57 med 1 fiber luftkabel . For å få kabel over vei bruker vi ca. 5 til 10minutter

eksisterende fellesføringsstolper

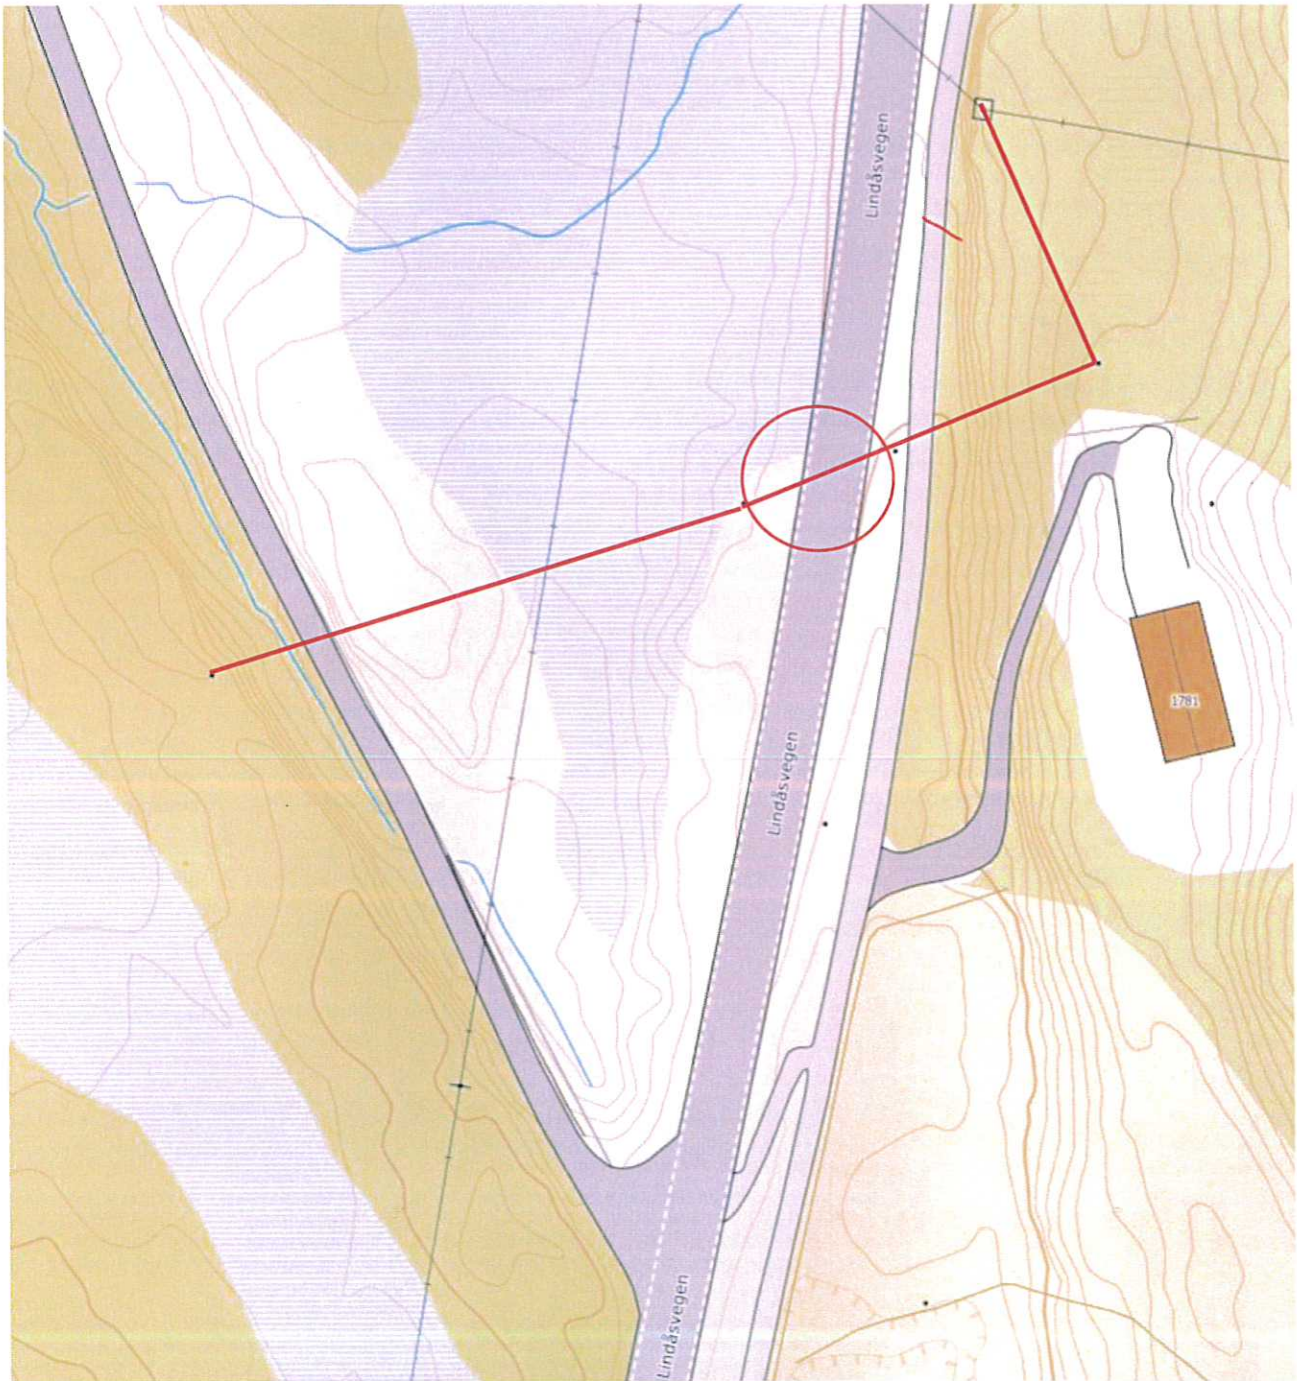



Statens vegvesen

### Sjekkliste ved avslutning av arbeid på veg

Plan nr.:	N9356-2019	Mime-nr:	19 / 342360	Vedtak nr.:	N9356-2019
Veg nr.:	Fv. 57	fra Hp/km:	03 / 0,900	til Hp/km:	03 / 1,484
Strekning:	Konglevoll - Vågseidet - Lindås kommune			Sted:	Lindåsvegen
Utførende:	OneCo Networks				
Ansvarshavende:	Bjarte Emil Pedersen				
Stedsansvarlig:	Bjarte Emil Pedersen				
Kontroll utført dato:	Kontroll utført av:				

Forhold:	OK	Merknad:	Frist:
Midlertidige trafikkskilt benyttet ifm arbeidet er fjernet			
Permanente trafikkskilt er på plass og godt synlig			
Midlertidig signalregulering er fjernet			
Permanent signalregulering er igangsatt			
Midlertidig vegoppmerking er fjernet			
Permanent vegoppmerking er tilfredsstillende			
Midlertidig sikringsutstyr er fjernet			
Permanent sikringsutstyr er montert iht normalbestemmelsene			
Brakkerigg er fjernet			
Arbeidsområdet er ryddet			
Vegdekket er i tilfredsstillende stand			
Det ligger ikke grus eller steiner på vegdekket			
Forholdene for de gående er tilfredsstillende			
Forholdene for de syklende er tilfredsstillende			
Adkomster til alle berørte eiendommer er tilfredsstillende			
Det er gitt beskjed til VTS om at arbeidet er avsluttet			
Det er gitt beskjed til evt andre om at arbeidet er avsluttet			
Loggbok er ajourført, ferdigstilling notert			

Merknader:

