


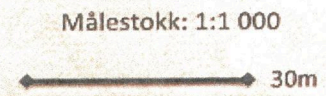


| | | | |
|--|--|---|--|
| Situasjonsskart - <i>Som utført</i> Felles VA-anlegg utv. ledninger Fannebust, 5955 Lindås. <i>Ledninger-Septikt-Pumpe-</i> <i>stasjon-Gbnr 106/38-65-71-54-12. 30/10-2000. LN</i> <i>Gbnr 106/53-149-36 utført 31/8-2005.</i> | | Dato: 25-11-2019 | |
|   | |  | |
|  | | Målestokk: 1:1000 30m | |