	MEDLEM: ING. TAULE AS	G.nr/B.nr: 212/108	REV: A DATO: 31.10.19	REVISJON: Revisjon iht. ønske	SIGN: SS	TEGN. INNHOLD: PERSPEKTIV	MÅLESTOKK:
		TILTAKSHAVER: MAHAUGEN 23	KOMMUNE: LINDÅS			ARKITEKT: -	DATO: 17.09.2019	TEGN: BNL



FASADE 1  
1 : 100



FASADE 2  
1 : 100






FASADE 3  
1 : 100




FASADE 4  
1 : 100

12


	 Tlf 74 27 53 60, 7800 Namsos, www.rykplan.no	MEDLEM: ING. TAULE AS	REV: A DATO: 31.10.19	REVISJON: Revisjon iht. ønske	SIGN: SS	TEGN. INNHOLD: FASADER	MÅLESTOKK: 1 : 100		
		TILTAKSHAVER: G.nr/B.nr: 212/108				PROSJEKT:	ARKSTØRRELSE: A3		
BYGGEPLASS: VAHAUGEN 23		KOMMUNE: LINDÅS			ARKITEKT: -	DATO: 17.09.2019	TEGN: BNL	REV: A	TEGN.NR.: A506

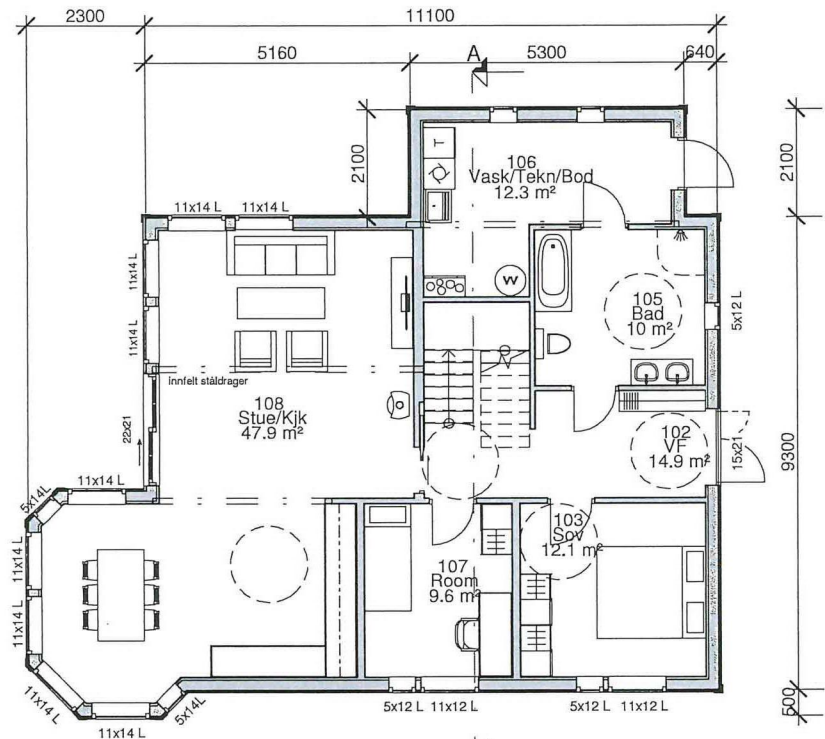

PLAN 1. ETG  
1 : 100

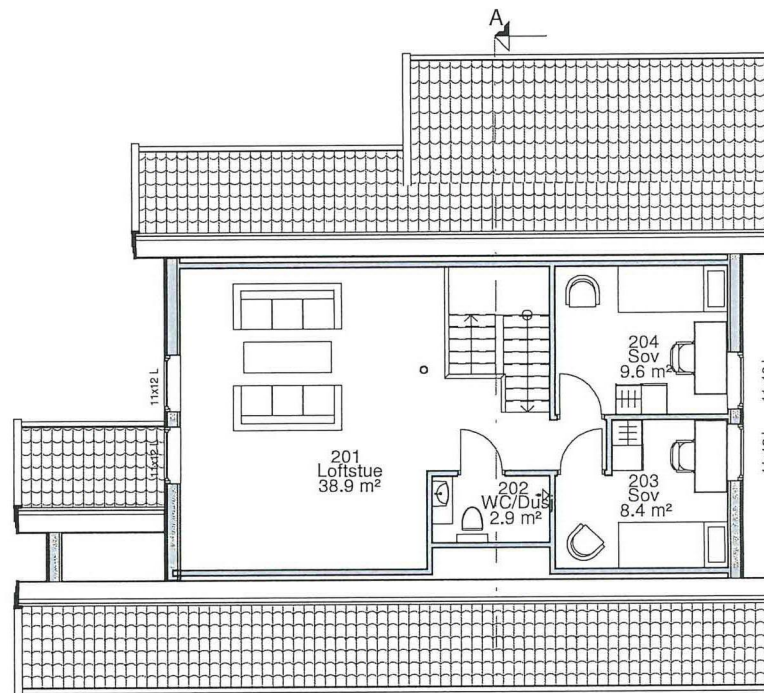

PLAN 2. ETG.  
1 : 100

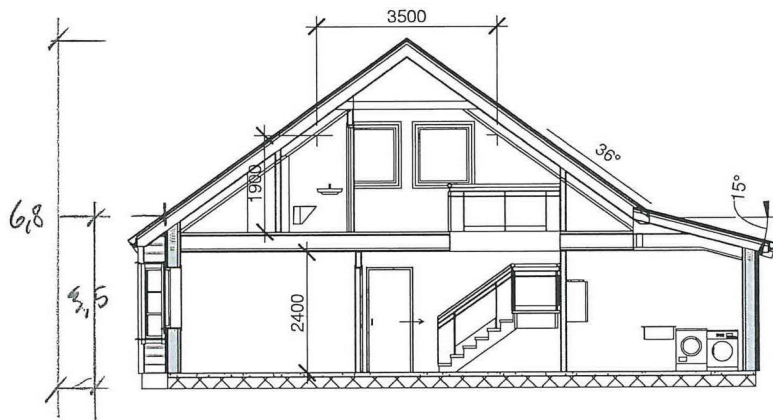

Snitt A-A  
1 : 100

Areal BRA	
Etg. 1	111.6 m <sup>2</sup>
Etg. 2	49.7 m <sup>2</sup>
Areal BYA	
127 m <sup>2</sup>	

Som 161,3 BRA

ES

		MEDLEM: ING. TAULE AS	REV: A DATO: 31.10.19	REVISJON: Revisjon iht. ønske	SIGN: SS	TEGN, INNHOLD: PLAN 1. OG 2. ETG, SNITT	MÅLESTOKK: 1 : 100		
		TILTAKSHAVER: G.nr/B.nr: 212/108				PROSJEKT:	ARKSTØRRELSE: A3		
BYGGEPLASS: MAHAUGEN 23		KOMMUNE: LINDÅS			ARKITEKT: -	DATO: 17.09.2019	TEGN: A	REV: A	TEGN.NR: A500