


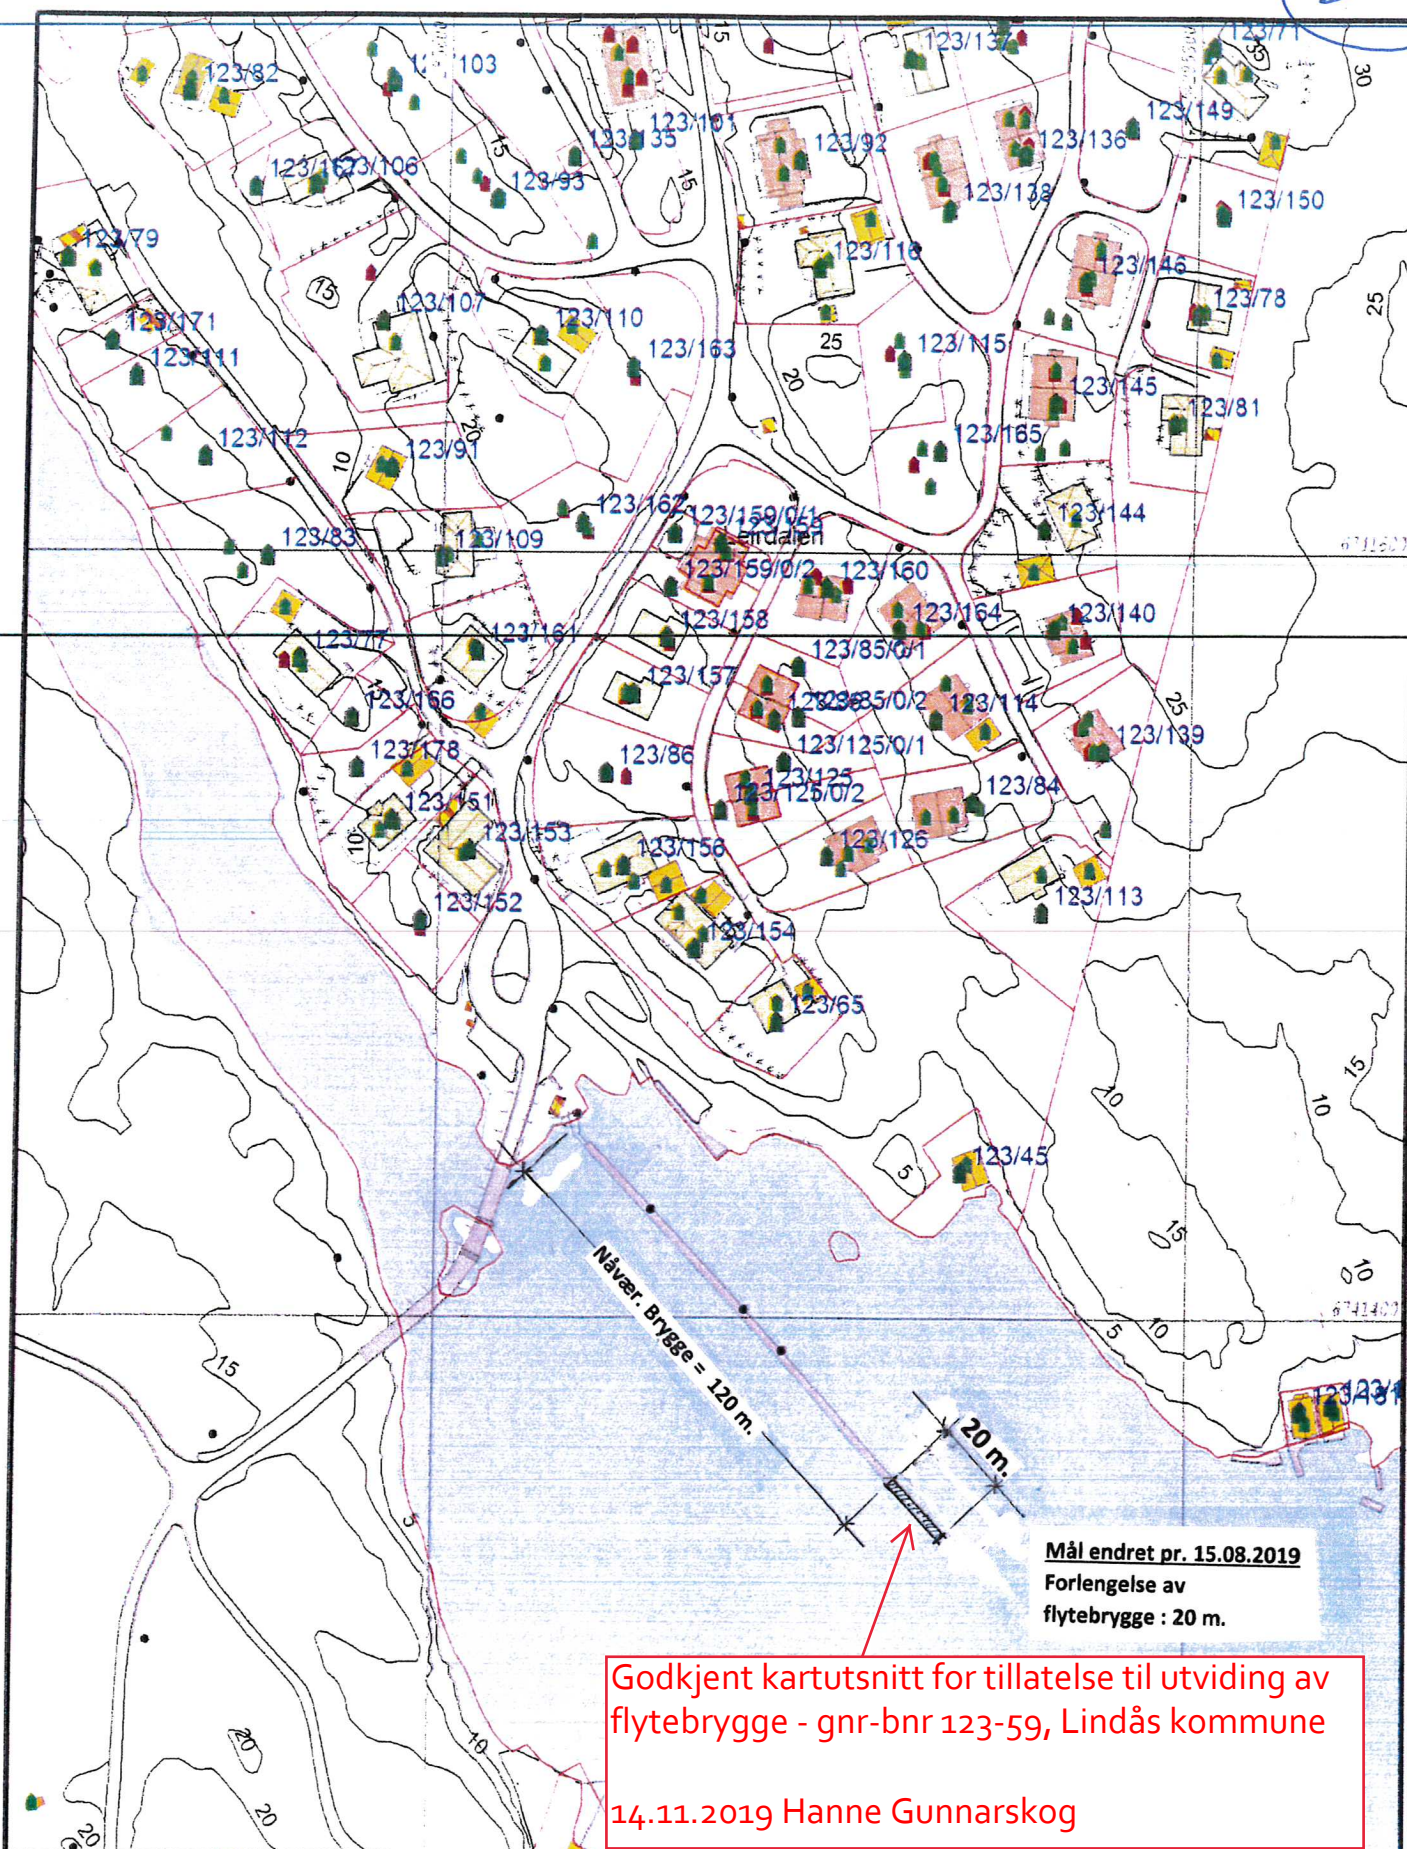

Mål endret pr. 15.08.2019
Forlengelse av
flytebrygge : 20 m.

Godkjent kartutsnitt for tillatelse til utviding av flytebrygge - gnr-bnr 123-59, Lindås kommune

14.11.2019 Hanne Gunnarskog

Beliggenhet og høyder må oppfattes som orienterende.	1:10000	Rettet : 15.08.2019 , KWJ Gnr 123 Risasjøen	1:2000	