
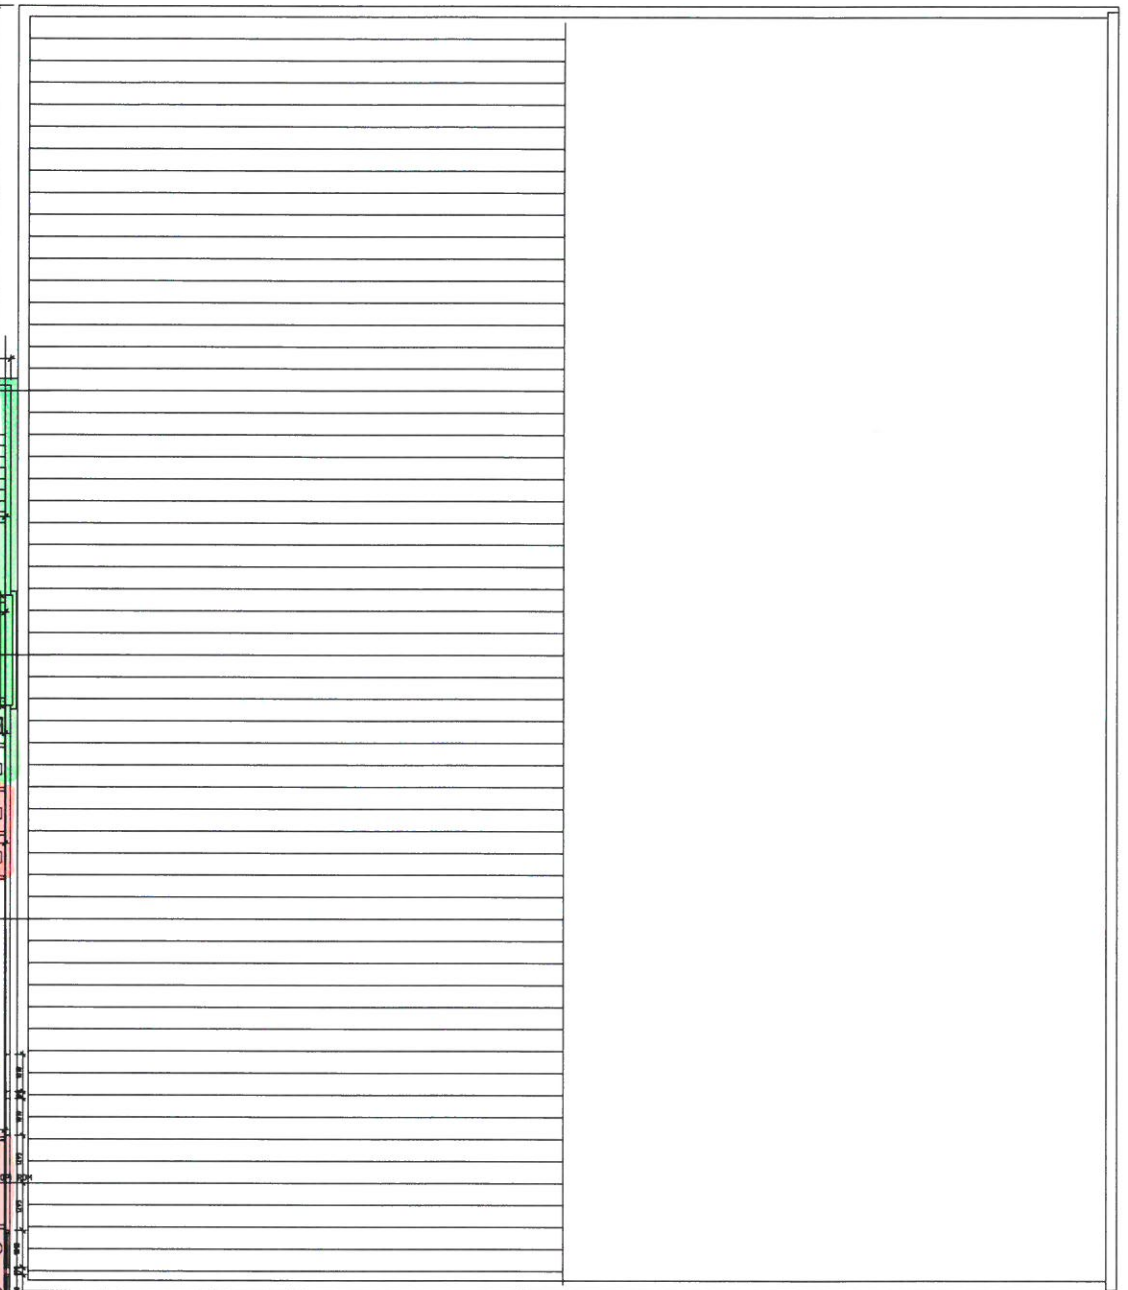


DA GENS SITUASJON
3. ETG.

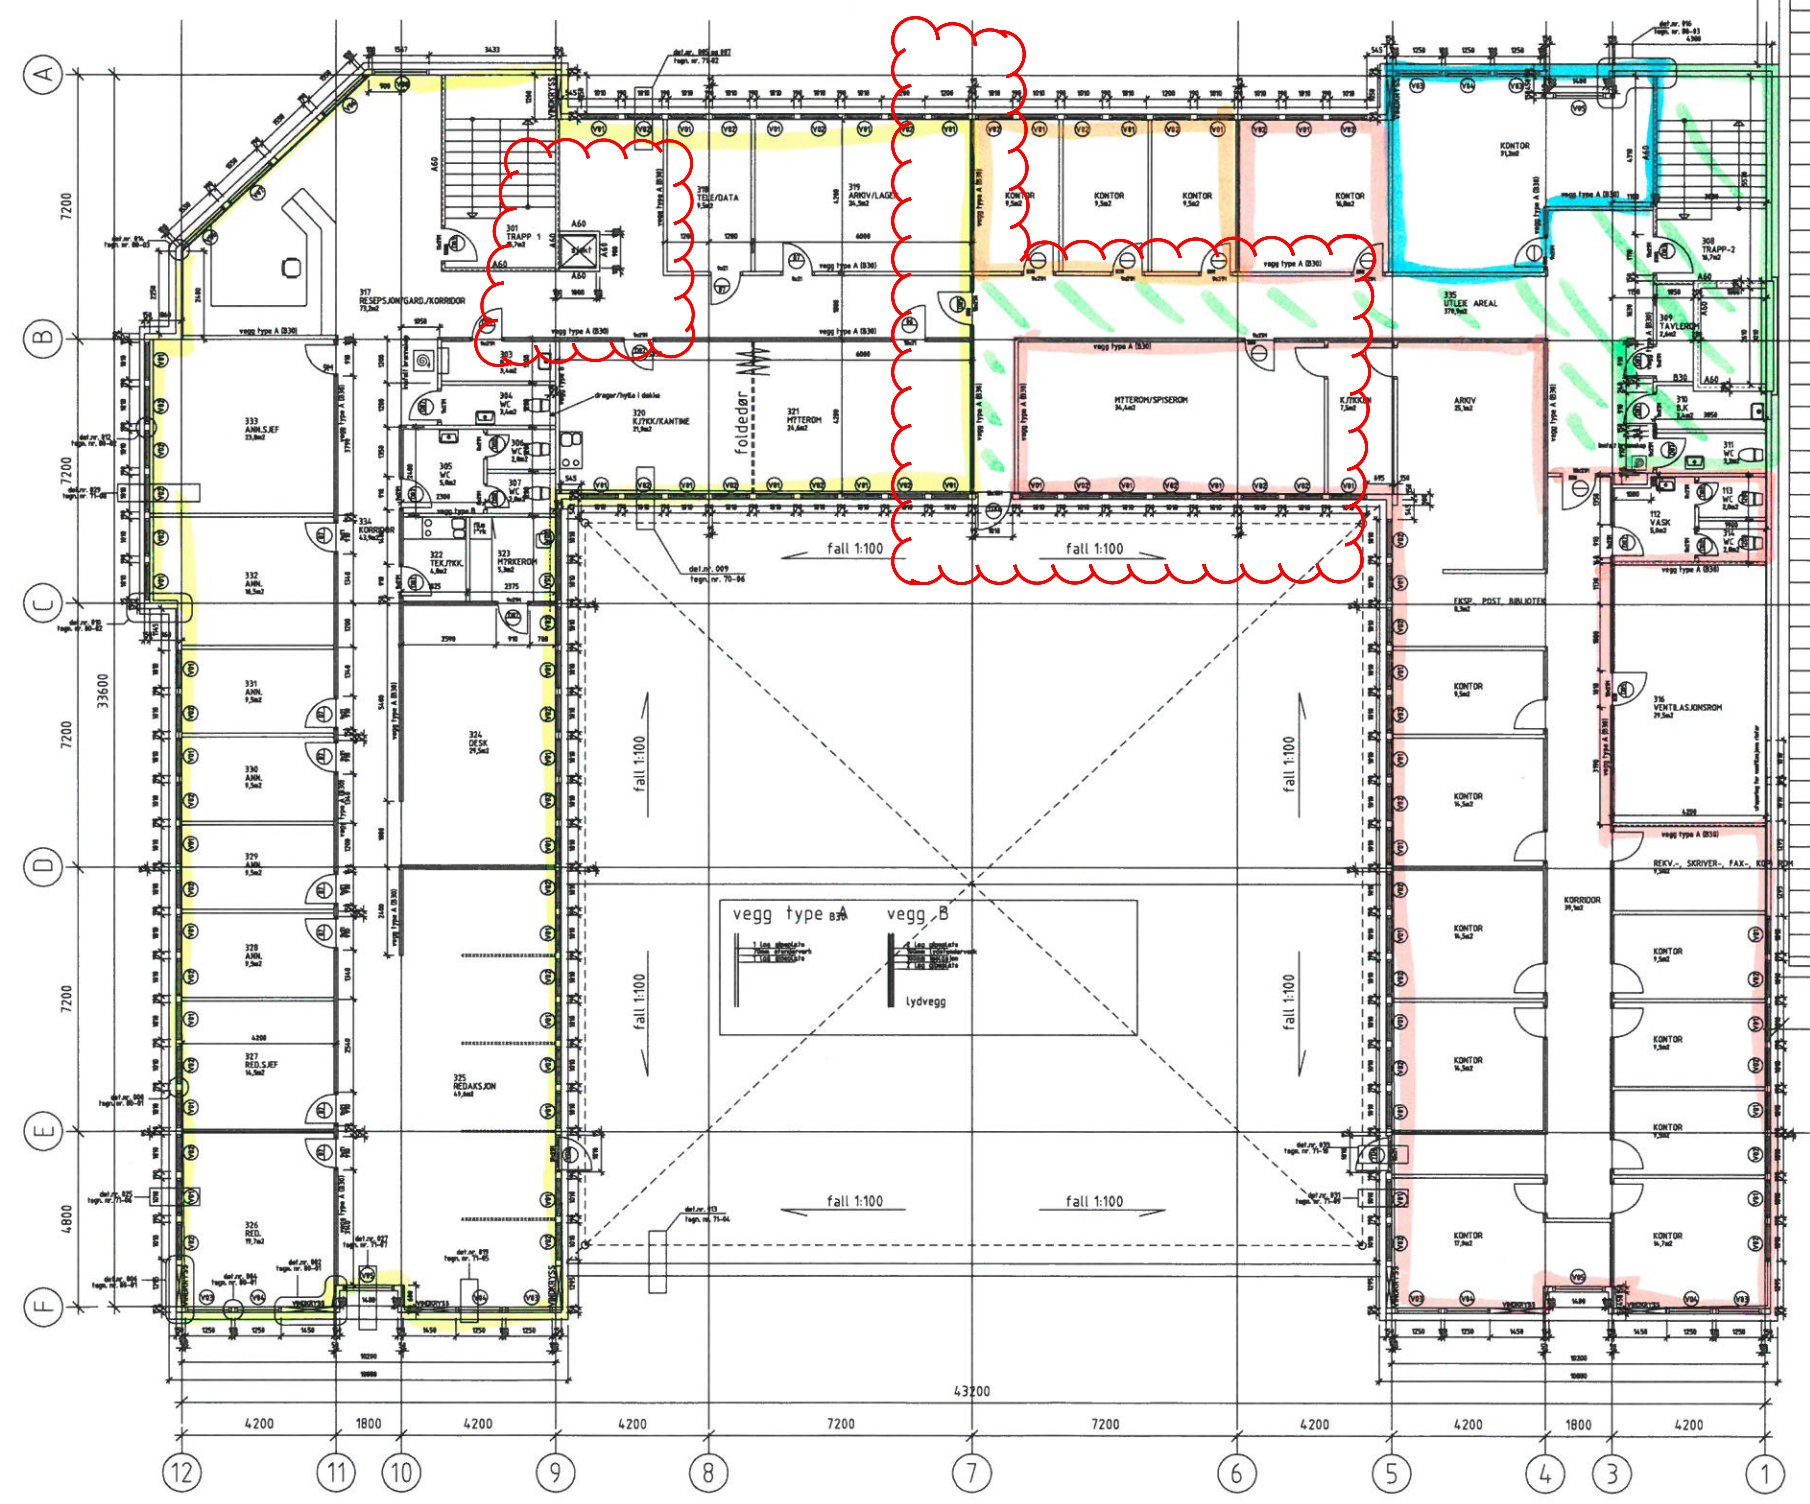

Strilen - Flytter ut
 NH-Revisjon - Fortsetter å leie/+skal leie lokaler 14.K-mpkron
 Anne Knarvik - Flytter ut
 Foss Eiendomsselskap - Fortsette

rev E
 rev D
 rev C
 rev B
 revn A

09-02-99 div. endringer
 03-09-98 koder
 19-06-98 div ln
 18-06-98 justering heis ln
 10-06-98 hus justert etter tomt

A1 1:100
A3 1:200

PROSJEKT: MØBELFORRETNING KNARVIK
 TEGNING: plan 3.etg. PROSJEKT NR.: 390
 MÅLESTOKK: 1:100 DATO: 25-05-98 TEGNET: LN
 ARKITEKTKONTORET ULF RØSTØEN AS BISTRE NESTTUNVEI 2 PB.54 SOGØ NESTLUN TLF. 55130777
 TEGNING NR.: 13 REV.: E