


185 / 5

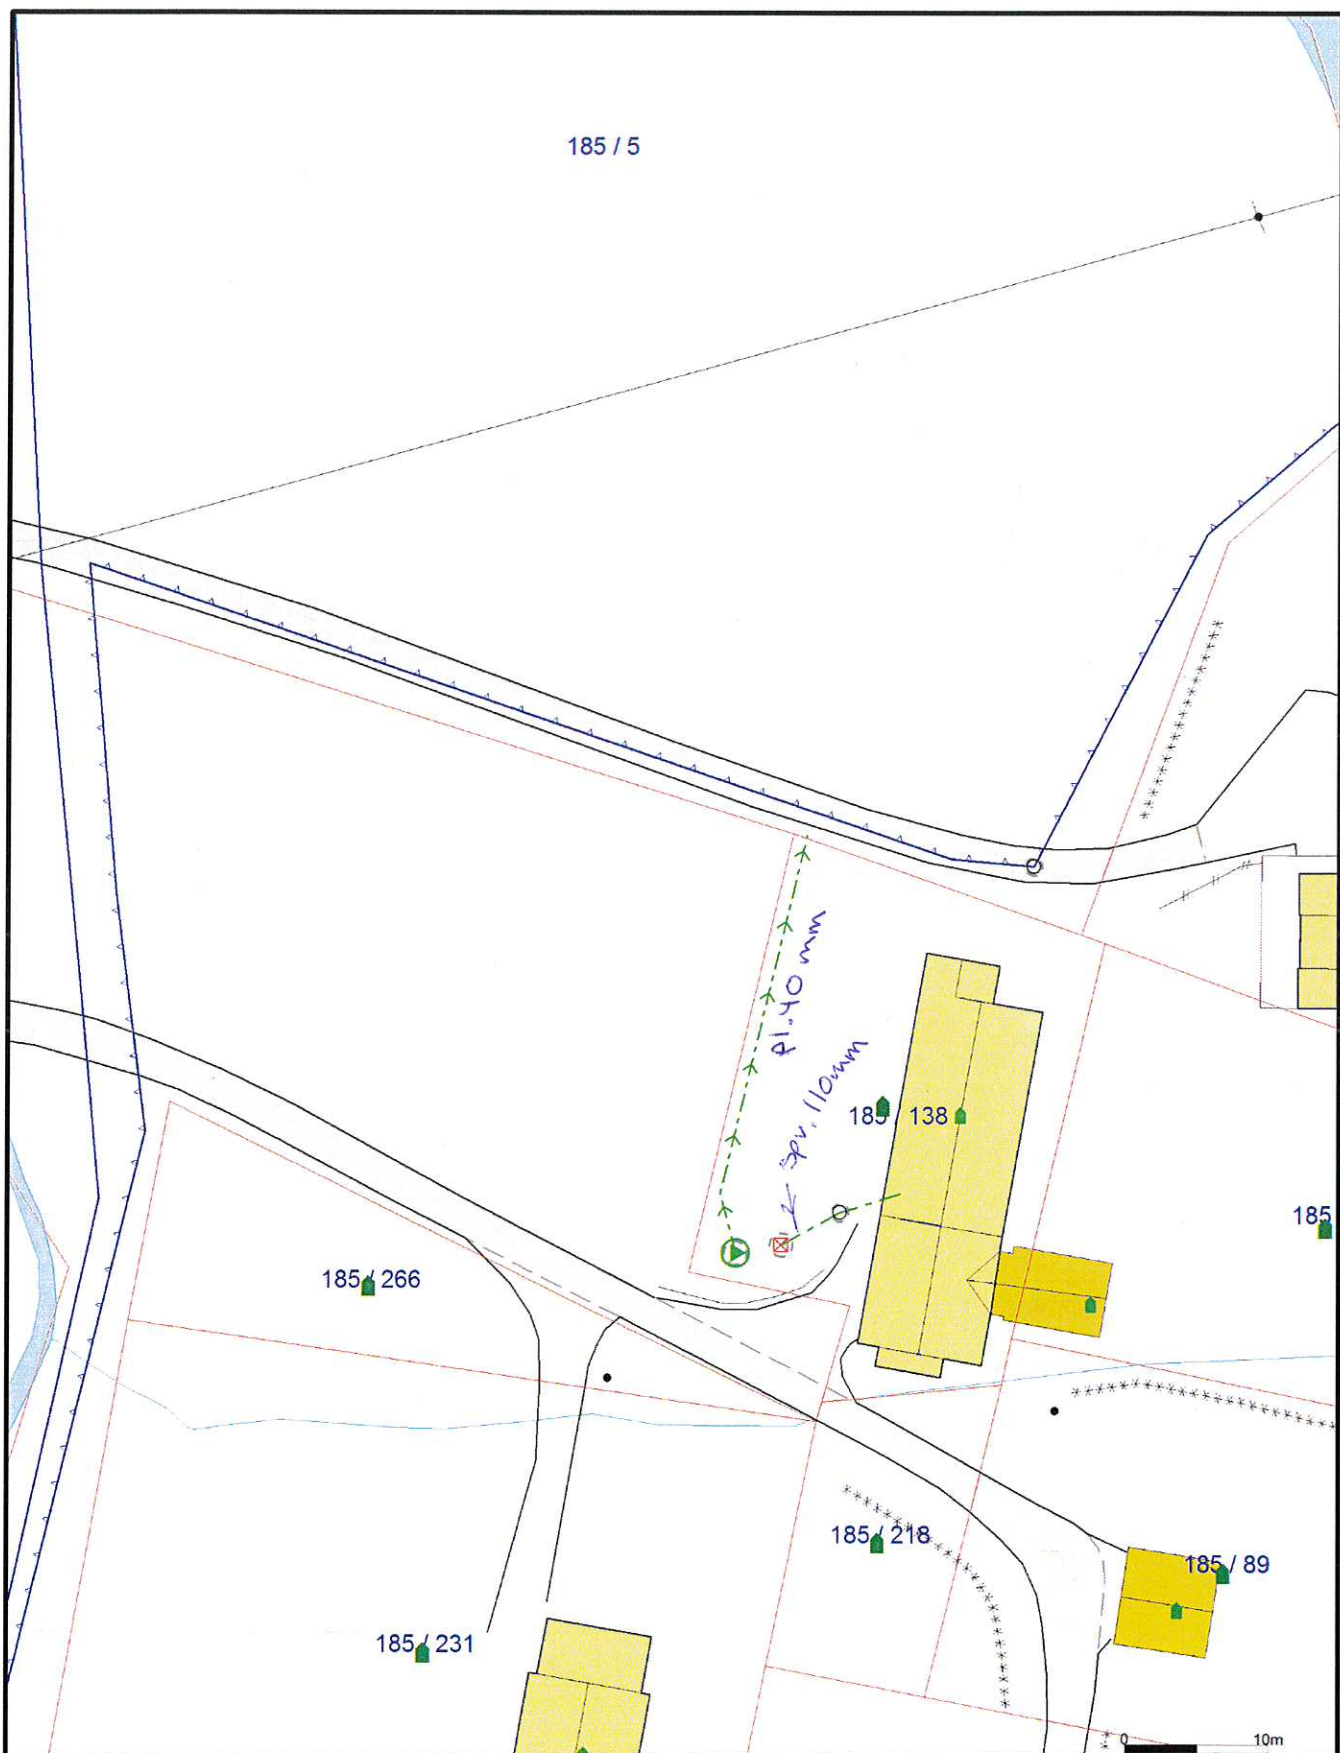

	Målte Grenser		Våningshus
	Registrerte Grenser		Større bustader
	Udefinert grense		Hytte/feriehus
	Terrengmålte grense		Garasje/uthus
	Konstruert grensepunkt		Industri/lager
	Bolig		Andre bygg
	Bustad m/leilighet		

Beliggenhet og høyder må oppfattes som orienterende.
Koordinatsystem: EUREF89 - SONE 32 (EPSG:25832)
Høydesystem: (EPSG.)



Lindås kommune
VVA avdeling

Dato: 2019.12.02
Sign: AH



Målestokk
1:500