

**For matrikkelenhet:**

Kommune:	1263 - LINDÅS
Gårdnummer:	172
Bruksnummer:	208

Utskriftsdato/klokkeslett:	04.12.2019 kl. 09:20
Produsert av:	Liv Berit Ones
Attestert av:	Lindås kommune

Orientering om matrikkelbrev

Matrikkelbrevet er hjemlet i «Lov om eigdomsregistrering» (matrikkelova) av 17. juni 2005. Etter definisjonen i matrikkellovens § 3 d) er matrikkelbrevet en attestert utskrift av matrikkelen som viser alle registrerte opplysninger om en matrikkelenhet ved oppgitt dato.

Om fullstendighet og nøyaktighet i matrikkelbrevet

Matrikkelen ble etablert ved konvertering av data fra tidligere registre. Det kan variere hvor gode disse dataene er med hensyn på fullstendighet og nøyaktighet. I enkelte tilfeller kan grensepunkt og grenselinjer mangle helt eller delvis eller være feil registrert. Det kan også være feil og mangler ved registrert bygnings- og adresseinformasjon. Fullstendighet og stedfestningsnøyaktighet er generelt bedre innenfor enn utenfor tettbygd strøk. Vær oppmerksom på at for mange matrikkelenheter og bygg hefter usikkerhet ved arealene som oppgis.

For utfyllende informasjon: www.kartverket.no/matrikkelbrev

Matrikkelenhet

Matrikkelenhetstype:	Grunneiendom
Bruksnavn:	
Etableringsdato:	04.12.2019
Skyld:	0
Er tinglyst:	Ja
Har festegrunner:	Nei
Er seksjonert:	Nei

Arealrapport

Tekst	Beregna areal for 172 / 208
-------	-----------------------------

Areal (m²) Kommentar
740,3

Eierforhold

Tinglyste eierforhold	
Rolle	Status
Hjemmelshaver	997346785

Føds d./org.nr
SEIM EIENDOMSUTVIKLING AS

Navn
Nesbrekka 28
5912 SEM

Andel
1 / 1

Forretninger

Forretningstype

Oppmålingsforretning

Tinglyst

04.12.2019

04.12.2019

Rolle
Avgiver
Mottaker

Matrikkelenhet
1263 - 172/208

Matrikkelenhet


Matrikkelenhet
1263 - 172/66
1263 - 172/208

Arealendring
-740,3

Arealendring
740,3

Målestokk 1:1 000
172 EUREF89 UTM Sone 32

Oversiktskart for 172 / 208.

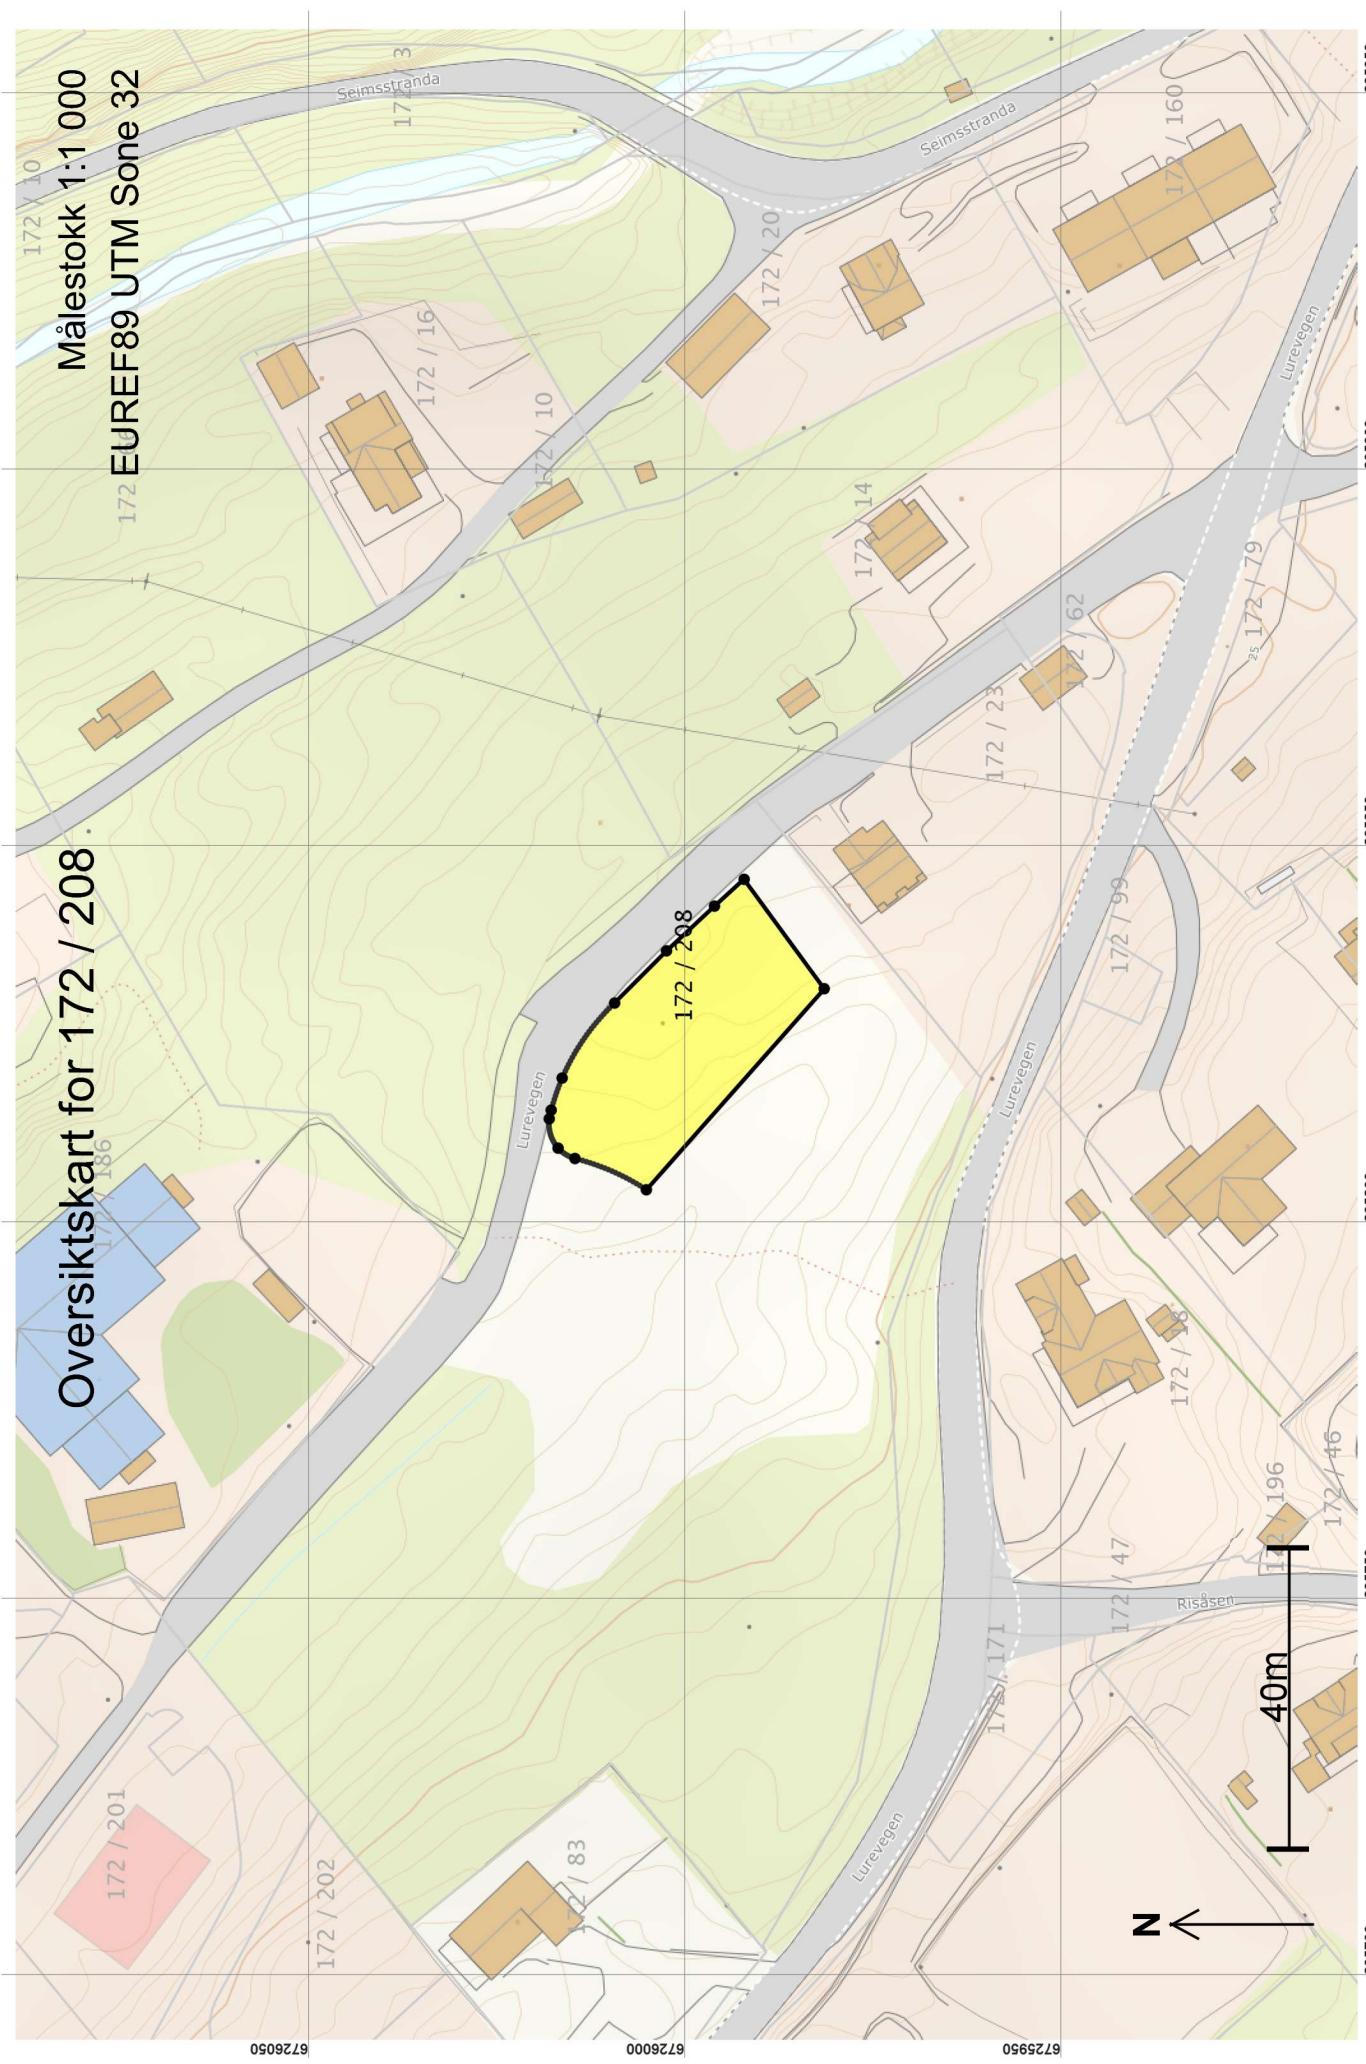

04.12.2019 09.20

Matrikkelbrev for 1263 - 172 / 208

Side 3 av 5

295950

295900

295850

295800

295750

295700

Målestokk 1:250

EUREF89 UTM Sone 32

Teig 1 (Hovedteig)

172 / 208

5

6

4

7

8

9

+ 172 / 208

11

10

1

295810

295800

295820

295830

295850

295840

6726020

6726010

6726000

6725990

6725980

N

10m

04.12.2019 09.20

Matrikkelbrev for 1263 - 172 / 208

Side 4 av 5

Areal og koordinater

Areal: 740,3

Arealmerknad:
Representasjonspunkt: Koordinatsystem: EUREF89 UTM Sone 32

Nord: 6726001 Øst: 295825

Grensepunkt / Grenselinje

Ytre avgrensing

Løpenr	Nord	Øst	Grensemerke nedsatt i / Grensepunkttype / Lengde Hjelplinjetype	Målemetode	Nøyaktighet	Radius
1	6725982,39	2958330,88	Ikke spesifisert Offentlig godkjent grensemerke 35,64 Ikke hjelplinje	69 Beregnet	13	14
2	6726006,01	295804,19	Ikke spesifisert Offentlig godkjent grensemerke 10,40 Ikke hjelplinje	69 Beregnet	13	-31,10
3	6726015,49	295808,34	Ikke spesifisert Offentlig godkjent grensemerke 2,66 Ikke hjelplinje	69 Beregnet	14	13 -4,90
4	6726017,73	295809,72	Ikke spesifisert Offentlig godkjent grensemerke 4,19 Ikke hjelplinje	69 Beregnet	13	4,90
5	6726018,91	295813,61	Ikke spesifisert Offentlig godkjent grensemerke 1,18 Ikke hjelplinje	69 Beregnet	13	14
6	6726018,65	295814,76	Ikke spesifisert Offentlig godkjent grensemerke 4,51 Ikke hjelplinje	69 Beregnet	13	33,40
7	6726017,19	295819,02	Ikke spesifisert Offentlig godkjent grensemerke 12,24 Ikke hjelplinje	69 Beregnet	14	13 -30,10
8	6726010,22	295828,98	Ikke spesifisert Offentlig godkjent grensemerke 9,77 Ikke hjelplinje	69 Beregnet	13	14
9	6726003,33	295835,91	Ikke spesifisert Offentlig godkjent grensemerke 8,71 Ikke hjelplinje	69 Beregnet	13	14
10	6725996,96	295841,85	Ikke spesifisert Offentlig godkjent grensemerke 5,30 Ikke hjelplinje	69 Beregnet	13	14
11	6725993,02	295845,40	Ikke spesifisert Offentlig godkjent grensemerke 18,00 Ikke hjelplinje	69 Beregnet	13	14