



Geir Atle Hindenes  
Hindenestvegen 832  
5993 OSTEREIDET

Referanser:  
Dykker:  
Vår: 19/1036 - 19/36004

Saksbehandlar:  
Ingrid Bjørge Pedersen  
Ingrid.Bjorge.Pedersen@lindas.kommune.no

Dato:  
04.12.2019


## Korrigert løyve til frådeling - gbnr 21/1 Hindenes ytre

**Administrativt vedtak:** **Saknr: 724/19**  
**Tiltakshavar:**  
**Ansvarleg søker:** Kjersti og Geir Atle Hindenes  
**Søknadstype:** Søknad om endring av løyve til tiltak etter plan- og bygningslova (pbl) §§ 20-1 og 20-3/20-4

### Tiltak

Saka gjeld søknad om endring av gitt løyve til frådeling og oppretting av ny grunneigedom , jf. vedtak datert 02.10.2019. Endringa gjeld redusert storlek i samråd med nytt situasjonskart etter synfaring utført av landbrukskontoret og tiltakshavar.

Kart som ligg til grunn for endringsløyve:

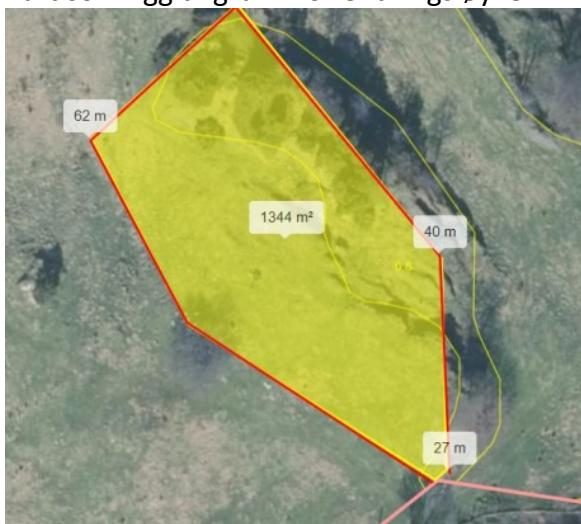

## **Planstatus**

Eigedomen ligg i uregulert område innanfor det som i kommuneplanen sin areal del er definert som LNF-spredd bustad.

## **Nabovarsel**

Opphavlege søknad er nabovarsla i samsvar med reglane i pbl. § 21-3. Då dette gjeld ei korrigering og at arealet no vert mindre finn vi at det ikkje er naudsynt å nabovarsle denne endringa.

I medhald av reglane i pbl. § 21-3 andre ledd vert det gjeve fritak for varsling til nabuar. Ein finn at deira interesser ikkje vert råka av arbeidet.

## **Vatn og avløp (VA)**

Ingen endringar i forhold til gitt løyve.

## **Tilkomst, avkjørsle og parkering**

Ingen endringar i forhold til gitt løyve.

## **Terrenghandsaming**

Endringa gjeld kun storleik.

## **Vurdering av pbl § 26-1**

Oppretting eller endring grunneigedom er eit søknadspliktig tiltak etter pbl § 20-2, jf pbl § 20-1 første ledd bokstav m). Det føl vidare av pbl § 26-1 at oppretting/endring av eigedom ikkje må skje på ein slik måte at det oppstår forhold i strid med lova, forskrift, vedtekts eller plan, eller slik at det vert oppretta tomtar som ikkje er eigna til bebyggelse på grunn av storleik, form eller plassering.

Då dette gjeld ei reduksjon av arealet og ikkje nytt areal finn vi at den opphavlege vurderinga framleis gjer seg gjelande i saka.

## **VEDTAK:**

**Med heimel i plan- og bygningslova §§ 20-1 m, jf. § 20-4 vert det gjeve løyve til frådeling av om lag 1400 m<sup>2</sup> i samsvar med søknad og på følgjande vilkår:**

1. Tiltaket skal plasserast som vist i situasjonsplan utført av landbrukskontoret og tiltakshavar og syna til i dette vedtak, jf. pbl. § 29-4/SAK § 6-3.
2. Vilkår som er gitt i vedtak datert 02.10.2019, administrativt vedtak saksnr. 19/1036 gjeld.

## **Mynde**

Saka er handsama og avgjort administrativt i medhald av delegert mynde, jf. kommunelova § 23 nr 4 og gjeldande delegeringsreglement.

## **Klage**

Vedtaket er eit enkeltvedtak etter reglane i lov om offentleg forvaltning (fvl). Vedtaket kan klagast på til kommunen, jf. fvl. §§ 28-36. Klagefristen er 3 veker, jf. fvl § 29 (1). Det er nok at klagen er postlagt innan fristen går ut. Klagen skal sendast skriftleg til kommunen. I klagen skal det gå fram kva det vert klagat på i vedtaket, og kva endringar ein ønskjer. Klagen skal grunngjenvært.

Føretak som har fått avslag på søknad om ansvarsrett har særskilt rett til å klage over dette vedtaket.

Før det kan reisast søksmål om vedtaket er gyldig eller krav om erstatning, må høve til å klage på vedtaket vere nytta fullt ut, jf. fvl. § 27b.

Kopi av dette vedtaket, samt andre saksdokument, skal alltid vere tilgjengeleg på byggeplassen.

Ved all vidare kontakt i denne saka, ver venleg og referer til saknr. 19/1036

#### **Ansvar**

Om søknaden er i strid med offentlege føresegner gjeld føresegnehene føre løyvet. Vedtak etter plan- og bygningslova inneber ikkje avgjerd i privatrettslege tilhøve, jf. pbl. § 21-6.

#### **Mynde**

Saka er handsama og avgjort administrativt i medhald av delegert mynde, jf. kommunelova § 23 nr. 4 og gjeldande delegeringsreglement.

#### **Klage**

Vedtaket er eit enkeltvedtak etter reglane i lov om offentleg forvaltning (fvl). Vedtaket kan klagast på til kommunen, jf. fvl. §§ 28-36. Klagefristen er 3 veker frå melding om vedtak er motteke. Det er nok at klagen er postlagt innan fristen går ut. Klagen skal sendast skriftleg til kommunen. I klagen skal det gå fram kva det vert klagat på i vedtaket, og kva endringar ein ønskjer. Klagen skal grunngjenvært.

Før det kan reisast søksmål om vedtaket er gyldig eller krav om erstatning, må høve til å klage på vedtaket vere nytta fullt ut, jf. fvl. § 27b.

#### **Ansvar**

Om søknaden er i strid med offentlege føresegner gjeld føresegnehene føre løyvet. Vedtak etter plan- og bygningslova inneber ikkje avgjerd i privatrettslege tilhøve, jf. pbl. § 21-6.

#### **Oppmåling**

Saka vert oversend Geodata avdelinga. Sakshandsamingsfrist er 16 veker, jf. matrikkelforskrifta § 18. Fristen vert forlenga med den tida som går med til tinglysing og eventuell supplering av opplysingar frå rekvirenten. Kommunestyret har vedteke at tida 01.12-31.03. er vintersesong. Kommunen og rekvirenten kan avtale lengre frist, men ikkje lengre enn 2 år, jf. matrikkellova § 35.

Med helsing

Siril Sylta

Ingrid Bjørge Pedersen

avdelingsleiar

rådgjevar

*Dette dokumentet er elektronisk godkjent og har difor ingen signatur.*

**Mottakarar:**

Geir Atle Hindenes

Hindenesvegen  
832

5993

OSTEREIDET