

**For matrikkelenhet:**

Kommune:	1263 - LINDÅS
Gårdsnr:	21
Bruksnummer:	44

Utskriftsdato/klokkeslett:	05.12.2019 kl. 13:15
Produsert av:	Liv Berit Ones
Attestert av:	Lindås kommune

Orientering om matrikkelbrev

Matrikkelbrevet er hjemlet i «Lov om eigdomsregistrering» (matrikkellova) av 17. juni 2005. Etter definisjonen i matrikkellovens § 3 d) er matrikkelbrevet en attestert utskrift av matrikkelen som viser alle registrerte opplysninger om en matrikkelenhet ved oppgitt dato.

Om fullstendighet og nøyaktighet i matrikkelbrevet

Matrikkelen ble etablert ved konvertering av data fra tidligere registre. Det kan variere hvor gode disse dataene er med hensyn på fullstendighet og nøyaktighet. I enkelte tilfeller kan grensepunkt og grenselinjer mangle helt eller delvis eller være feil registrert. Det kan også være feil og mangler ved registrert bygnings- og adresseinformasjon. Fullstendighet og stedfestningsnøyaktighet er generelt bedre innenfor enn utenfor tettbygd strøk. Vær oppmerksom på at for mange matrikkelenheter og bygg hefter usikkerhet ved arealene som oppgis.

For utfyllende informasjon: www.kartverket.no/matrikkelbrev

Matrikkelenhet

Matrikkelenhetstype:	Grunneiendom
Bruksnavn:	
Etableringsdato:	05.12.2019
Skyld:	0
Er tinglyst:	Ja
Har festegrunner:	Nei
Er seksjonert:	Nei

Arealrapport

Tekst
Beregna areal for 21 / 44

Areal (m²) Kommentar
1 637,2

Eierforhold


Tinglyste eierforhold	Rolle	Status	Føds d./org.nr	Navn	Brukseenhet	Adresse
Hjemmelshaver			011156	HINDENES GEIR ATLE	HINDENESVEGEN 832	5993 ØSTEREIDET
Hjemmelshaver			190158	HINDENES KJERSTI	HINDENESVEGEN 832	5993 ØSTEREIDET

Forretninger

Forretningstype	Arsak til feilretting	Tinglysingsstatus	Tinglysingsstatusdato	Forretningsdato	Matrikkelføringsdato	Signatur
Oppmålingsforretning	Tinglyst	05.12.2019	20.11.2019	05.12.2019	1263onl	
					Rolle	Matrikkelenhet
					Avgiver	1263 - 21/1
					Mottaker	1263 - 21/44
						-1 637,2
						1 637,2

Oversiktskart for 21 / 44


Målestokk 1:1 000
EUREF89 UTM Sone 32

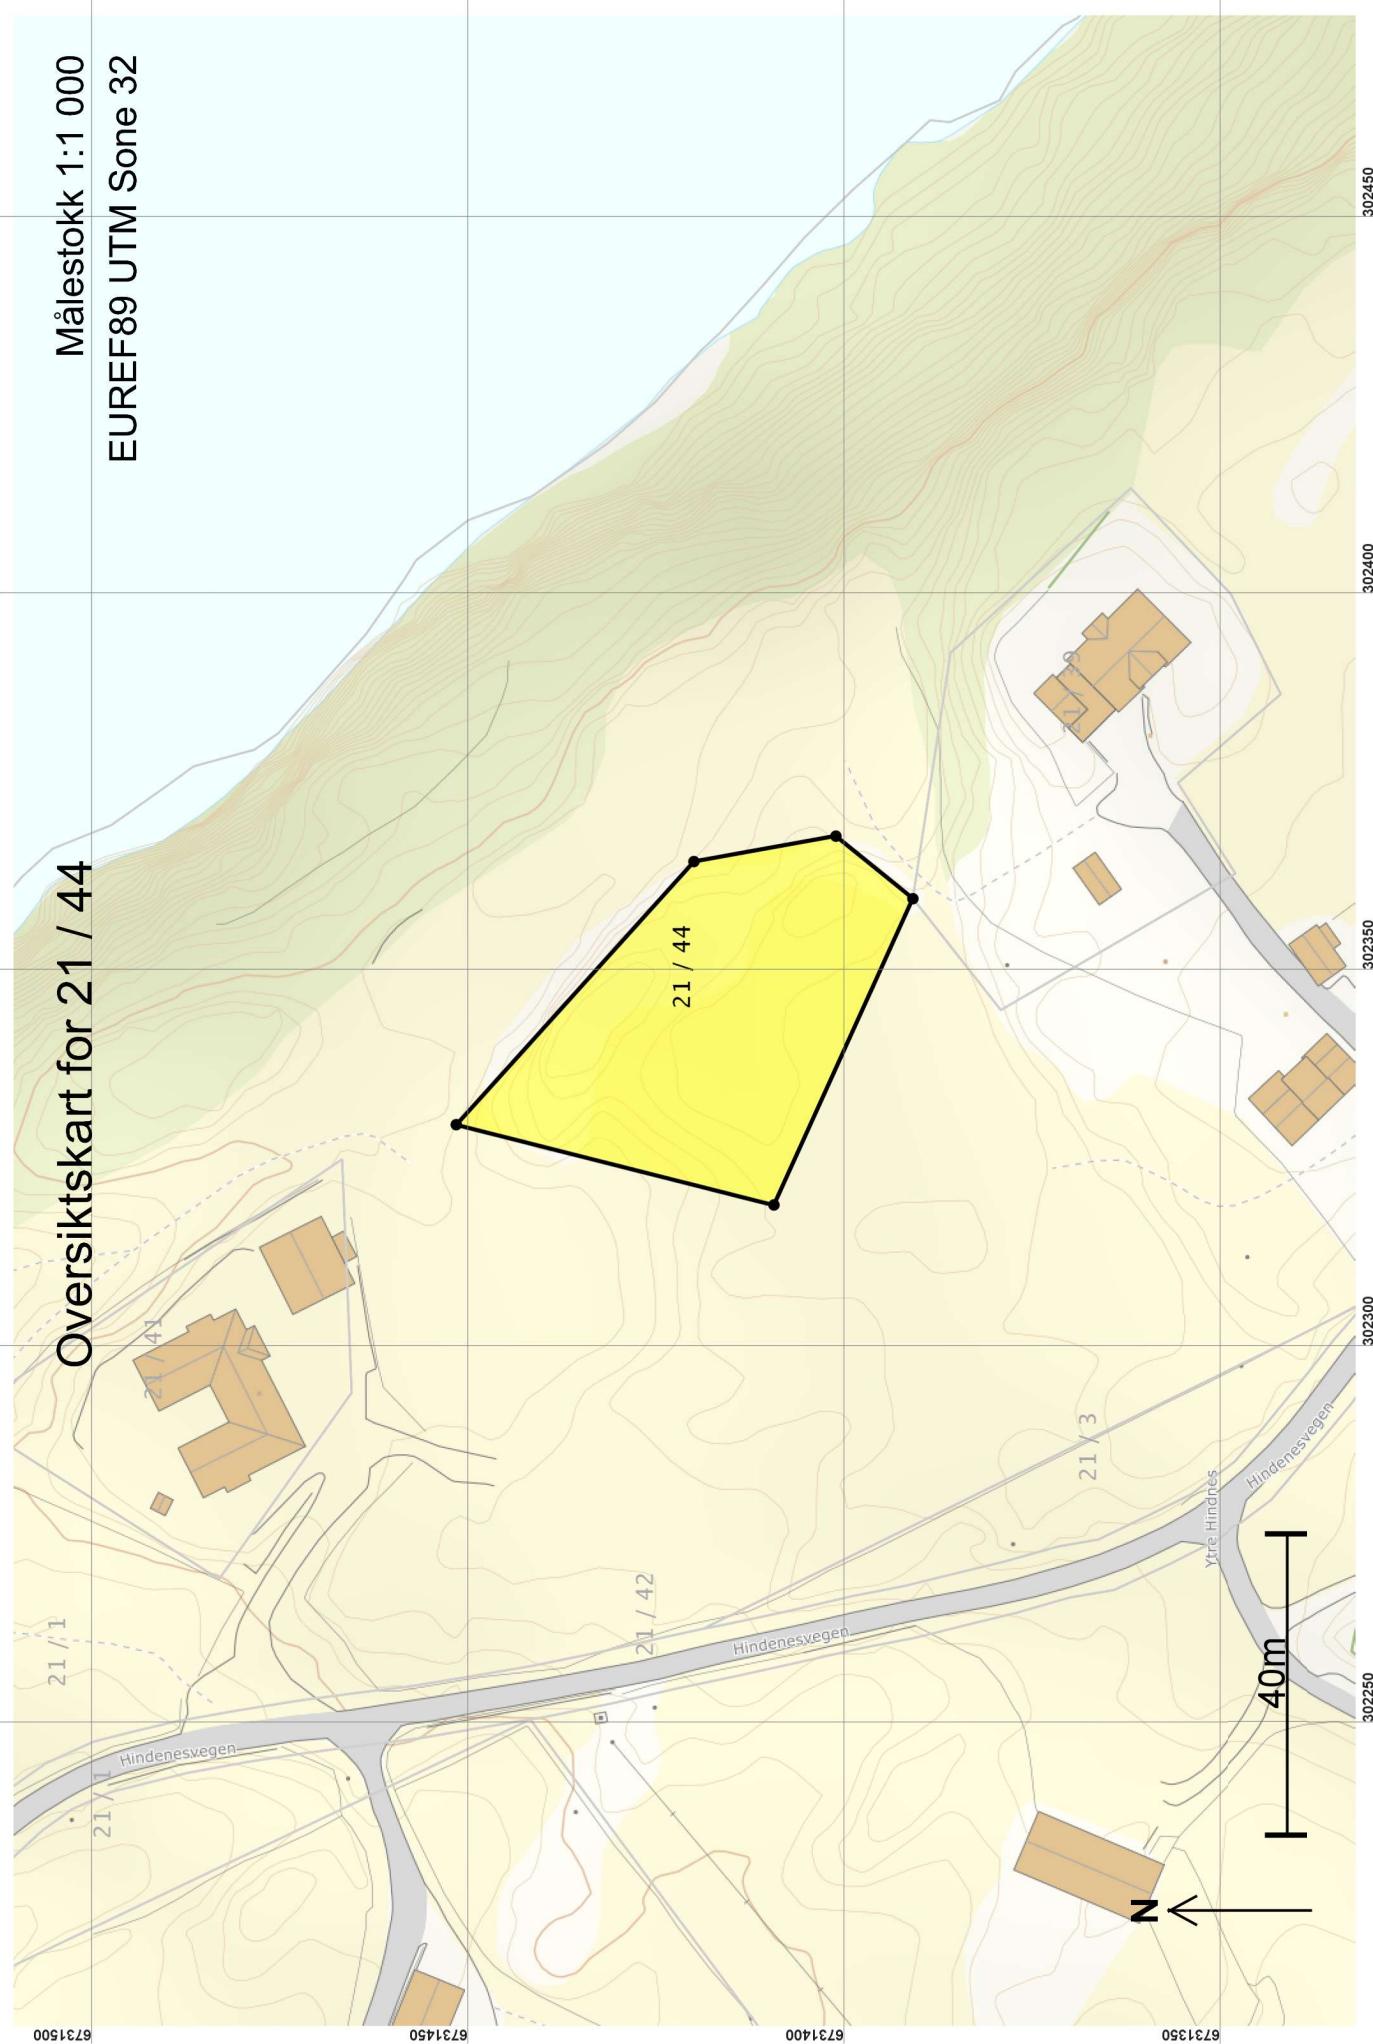

Teig 1 (Hovedteig)

21 / 44

Målestokk 1:500
EUREF89 UTM Sone 32

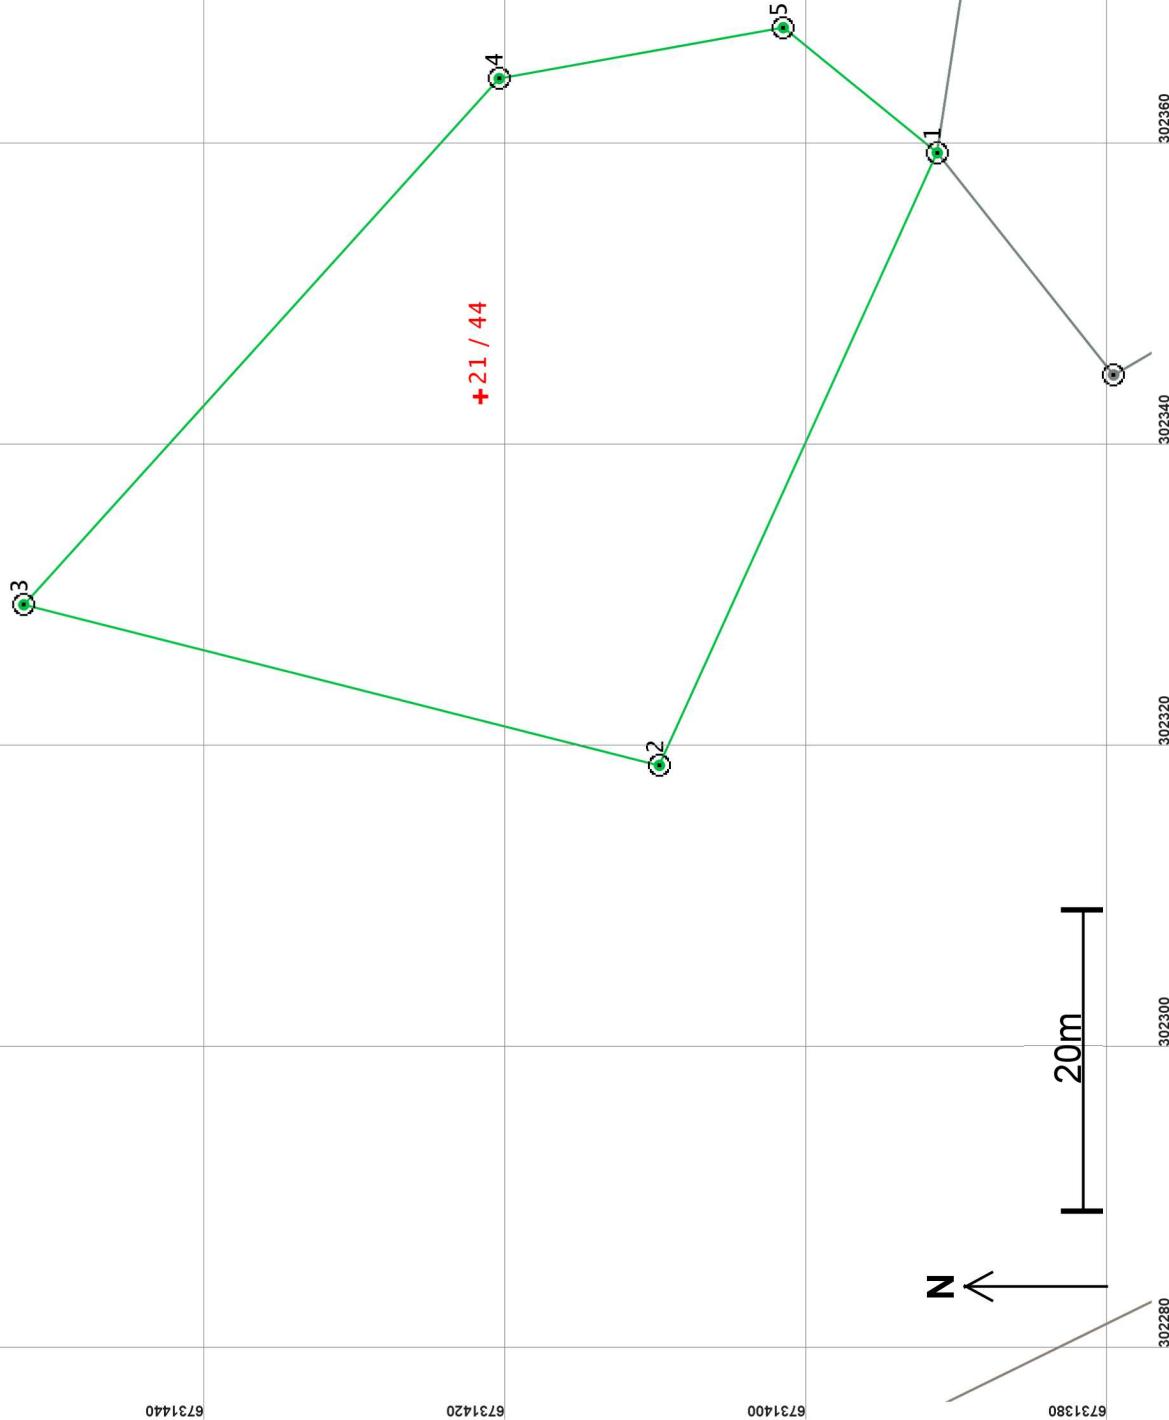

Areal og koordinater

Areal: 1 637,2
Representasjonspunkt: Koordinatsystem: EUREF89 UTM Sone 32
Arealmerknad: Øst: 302343

Grensepunkt / Grenselinje

Ytre avgrensing

Løpenr	Nord	Øst	Grensemerke nedsatt i / Grensepunkttype / Lengde Hjelplinjetype	Målemetode	Nøyaktighet	Radius
1	6731391,70	302359,27	Fjell Offentlig godkjent grensemerke 44,64 Ikke hjelplinje	11 Terregnmålt: Totalstasjon	13	14
2	6731410,15	302318,62	Fjell Offentlig godkjent grensemerke 43,52 Ikke hjelplinje	96 GPS kinematisk (Real time kinematic)	13	14
3	6731452,35	302329,27	Fjell Offentlig godkjent grensemerke 47,08 Ikke hjelplinje	96 GPS kinematisk (Real time kinematic)	13	14
4	6731420,78	302364,20	Fjell Offentlig godkjent grensemerke 19,16 Ikke hjelplinje	96 GPS kinematisk (Real time kinematic)	13	14
5	6731401,92	302367,57	Fjell Offentlig godkjent grensemerke 13,17 Ikke hjelplinje	96 GPS kinematisk (Real time kinematic)	13	14