



Hedalm Anebyhus AS Avd Ilseng  
Postboks 4  
2344 ILSENG


Referanser:  
Dykkar: Tove Mette Arneberg  
Vår: 18/1108 - 19/36570

Saksbehandlar:  
Anne Lise Molvik  
anne.lise.molvik@lindas.kommune.no

Dato:  
06.12.2019

## Registrert avvik i innmålingsdata for bustad - gbnr 195/252 Leiknes

Kommunen har ved registrering av innmålingsdata for bustad på gbnr 185/252 i kartet, registrert at omsøkt plassering og faktisk plassering har store avvik. Den fargelagte flata i kartutsnittet viser omsøkt bygg og omrisset utan farge viser faktisk plassert bygg lagt inn etter koordinatar mottatt 16.08.19 frå Romarheim AS.

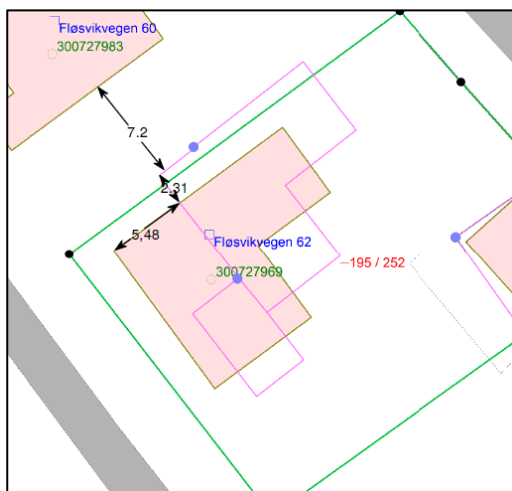

Før vi handsamar avviket ber vi om dykkar uttale. Frist for tilbakemelding vert sett til **16.12.2019**.

Med helsing

Siril Sylta  
avdelingsleiar

Anne Lise Molvik  
rådgjevar

*Dette dokumentet er elektronisk godkjent og har difor ingen signatur.*



**Kopi til:**

Fløssvika Utvikling AS	Alvervegen 25	5911	ALVERSUND
Fløssvika Utvikling AS	Alvervegen 25	5911	ALVERSUND
Hedalm Anebyhus AS Avd Ilseng	Postboks 4	2344	ILSENG

**Mottakrar:**

Hedalm Anebyhus AS Avd Ilseng	Postboks 4	2344	ILSENG
-------------------------------	------------	------	--------