


x = ulv stoppekran

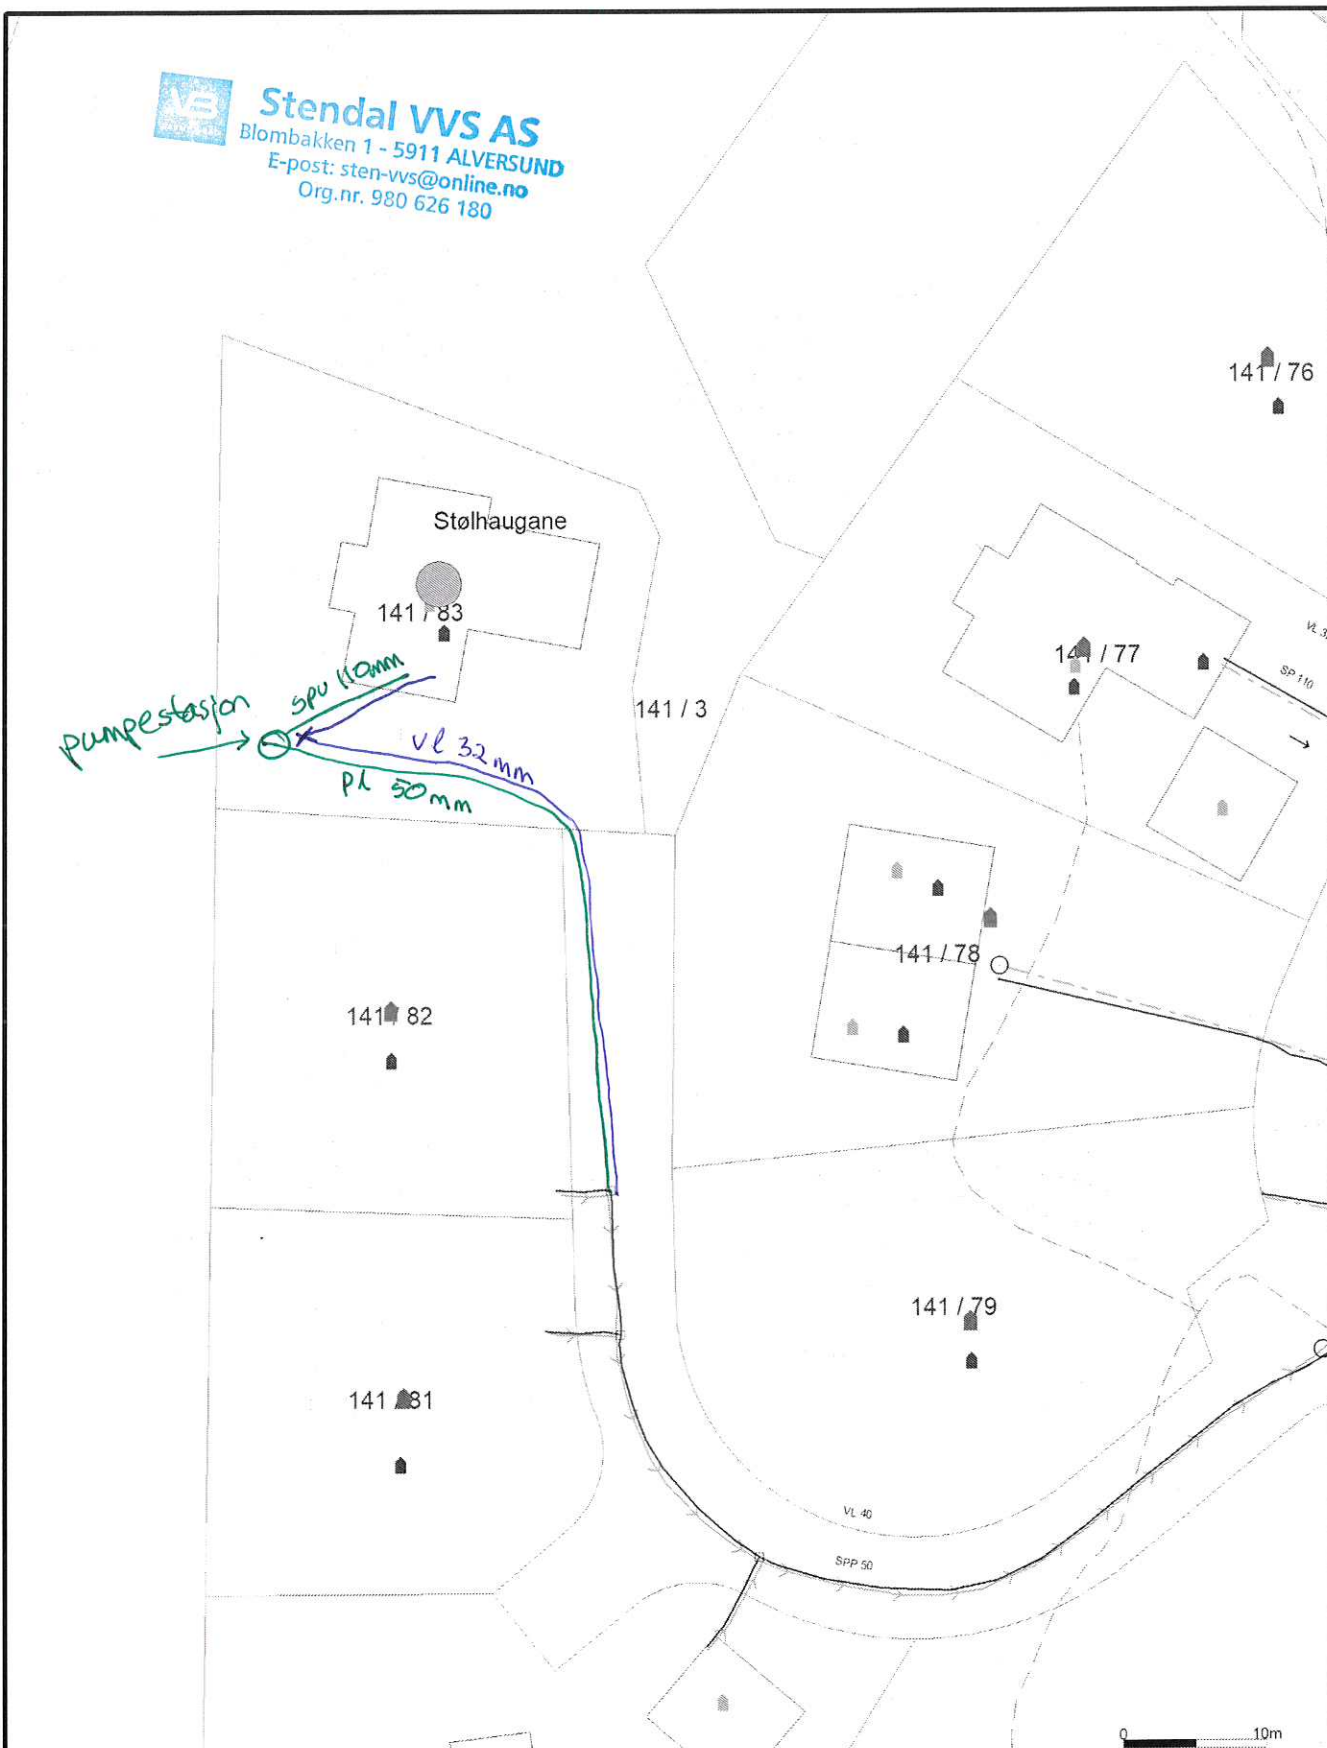

**Stendal VVS AS**  
 Blombakken 1 - 5911 ALVERSUND  
 E-post: sten-vvs@online.no  
 Org.nr. 980 626 180



<ul style="list-style-type: none"> <li>----- Målte Grenser</li> <li>----- Registrerte Grenser</li> <li>----- Udefinert grenser</li> <li>Terrengmålte grense</li> <li>Konstruert grensepunkt</li> <li>Bolig</li> <li>Bustad m/leilighet</li> </ul>	<ul style="list-style-type: none"> <li>Våningshus</li> <li>Større bustader</li> <li>Hytte/feriehus</li> <li>Garasje/uthus</li> <li>Industri/lager</li> <li>Andre bygg</li> </ul>	<p><b>Lindås kommune</b> VVA avdeling</p>	<p>N</p>
<p>Beliggenhet og høyder må oppfattes som orienterende.                  Koordinatsystem UTM(EUREF89) - SONE 32 (EPSG:32632)                  Høydesystem: (EPSG:)</p>			