
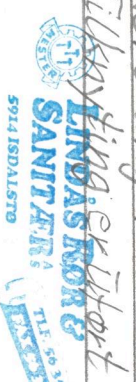
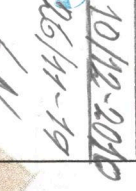
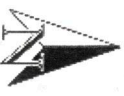




Situasjonskart -		VA_anlegg Risøy Hytteleg, Risøyv. 5955 Lindås	
Arnstein Gjerdle	Gnr 81		
Revetangane 65	Bnr 14		
Tilbyggning av klosett	10/12-2019		
			
5914 ISDALSTØ		26/11-19	
			
		Dato: 13-11-2019	
		Målestokk: 1:500	
		