


Ekst. felles pumpe-  
stasjon utskoblast  
og hjemmast

Ekst. 50m VL

Ekst. 52m til Bnr. 103

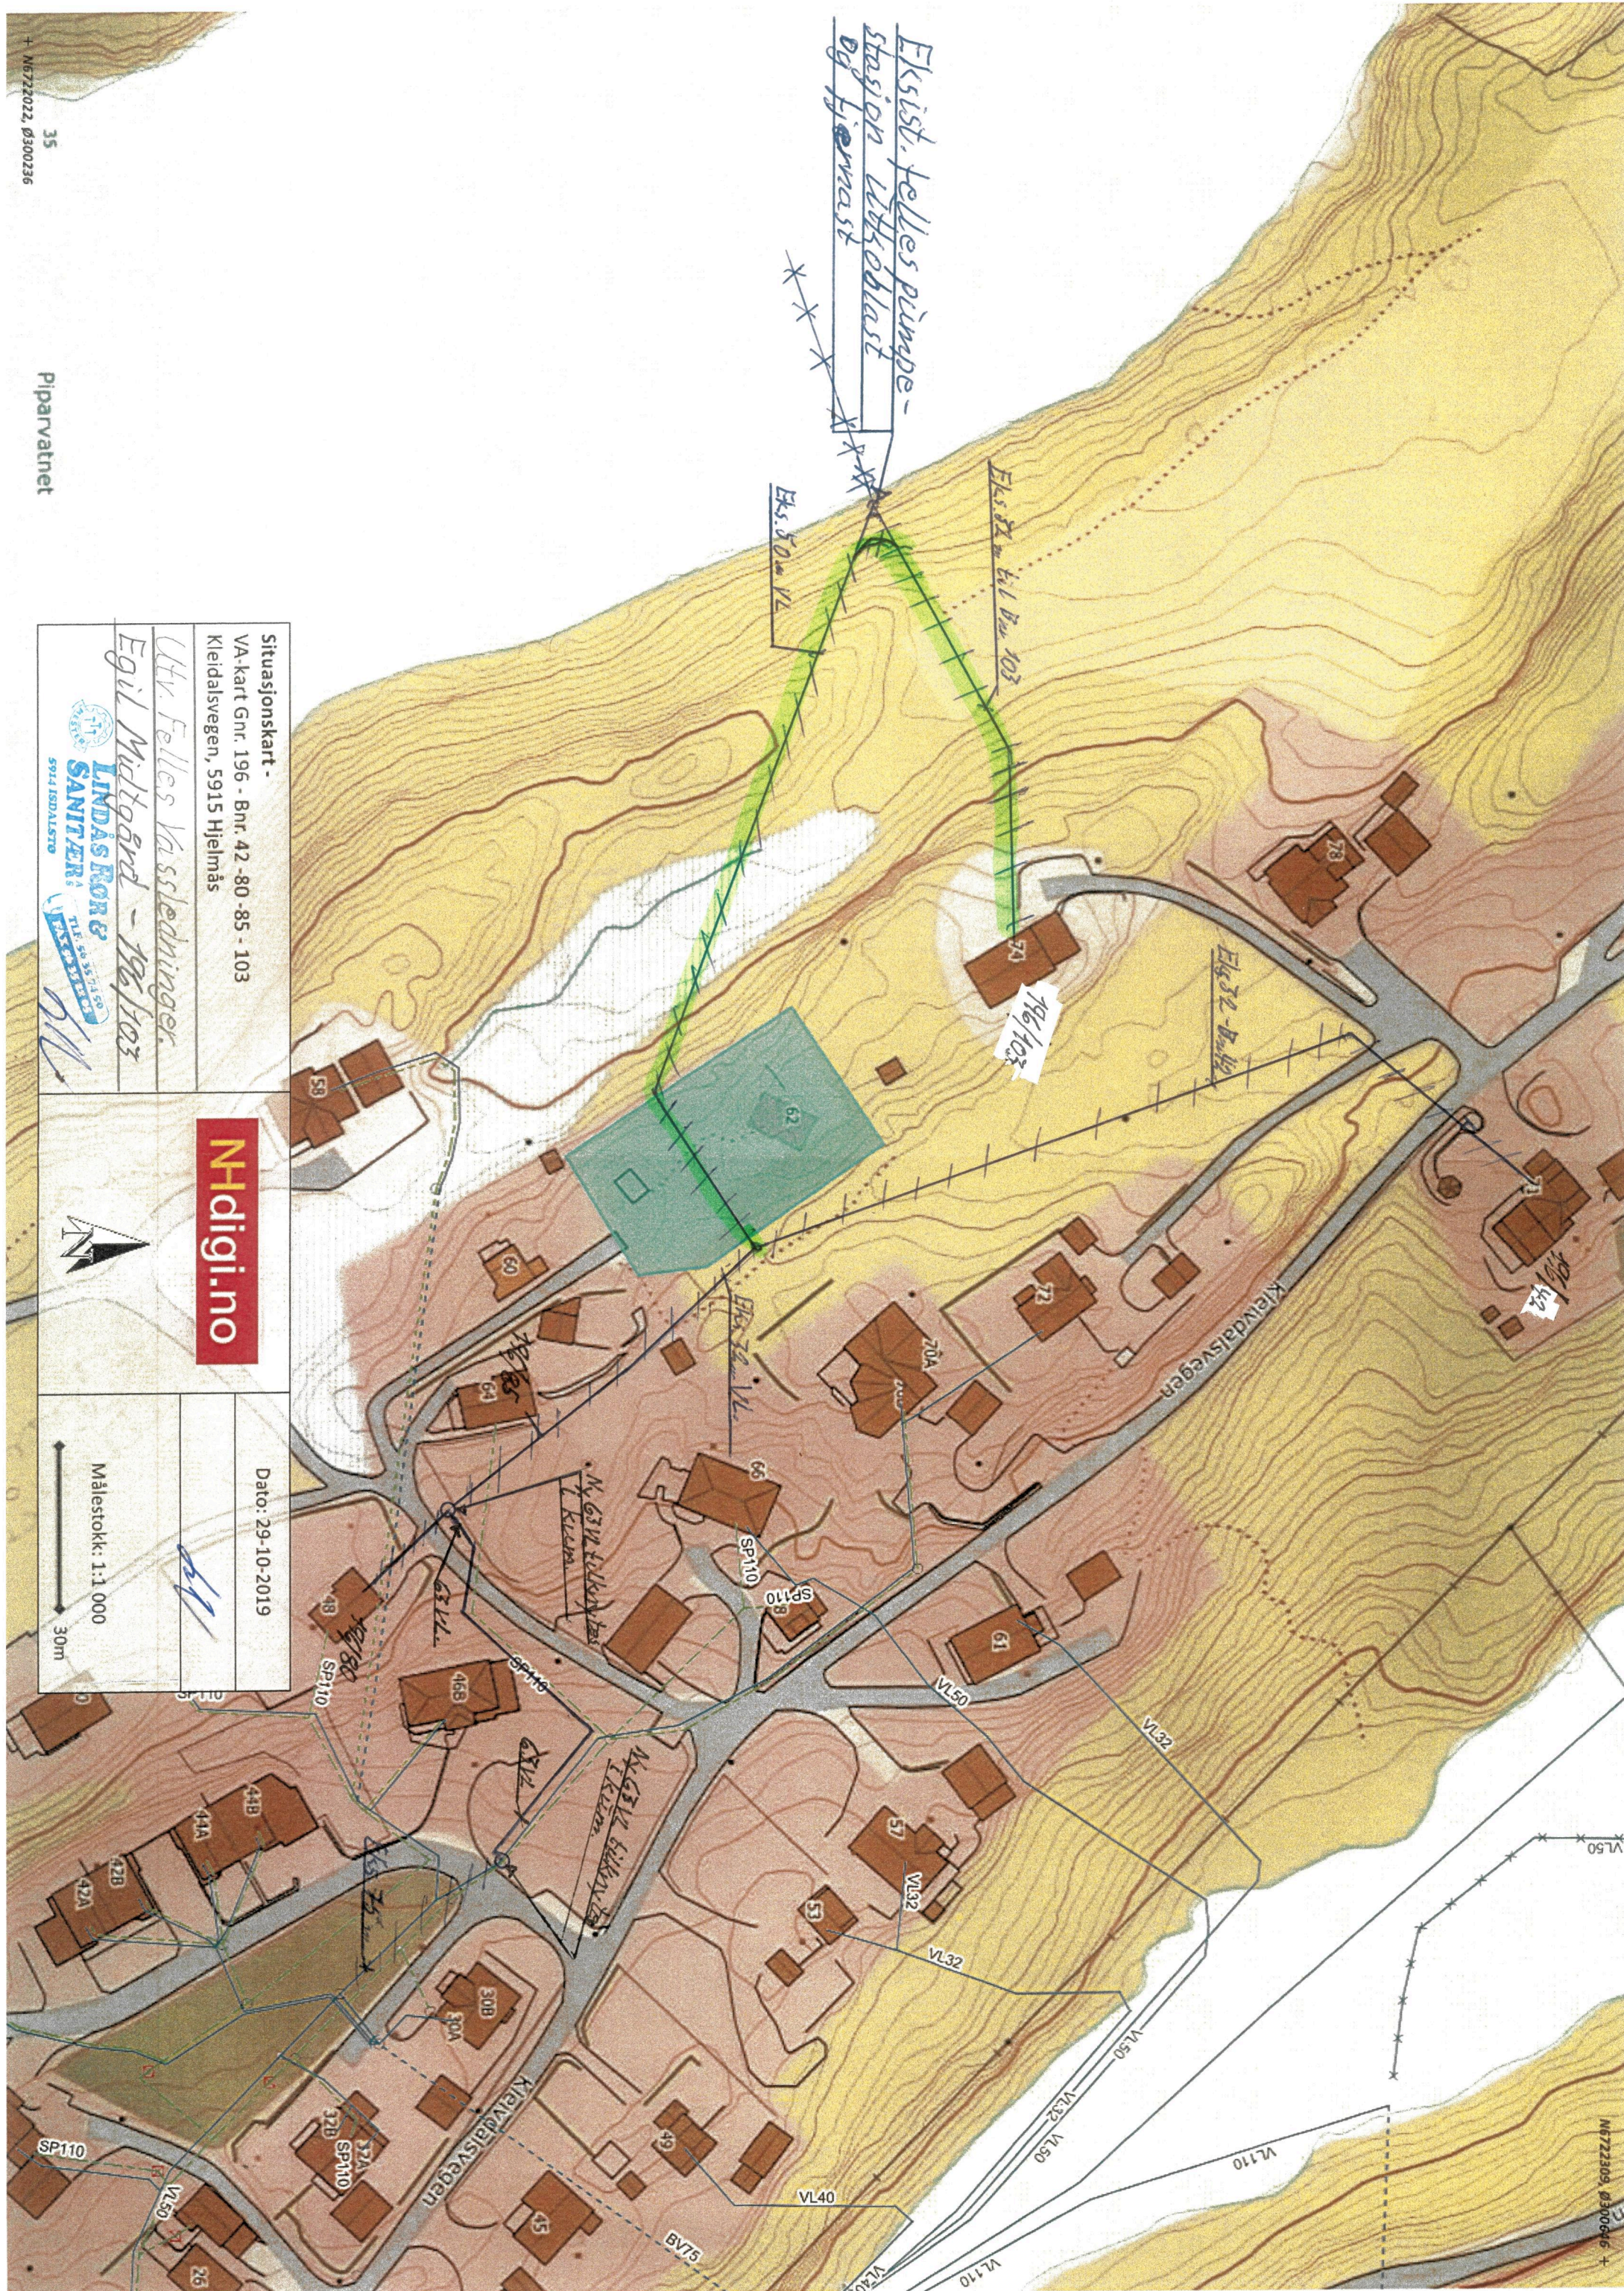

Situasjonskart -  
VA-kart Gnr. 196 - Bnr. 42 - 80 - 85 - 103  
Kleidalsvegen, 5915 Hjelmås

Utv. Felles Vassledninger.

Egil Moltbønd - 196/103



**Nhdigi.no**

Dato: 29-10-2019

Målestokk: 1:1 000

