


*Ekst. felles pumpe-
stasjon utskoblast
og hjemast*

Ekst. 50m VL

Ekst. 32m til Bnr. 103

Ekst. 32m - Bnr. 119

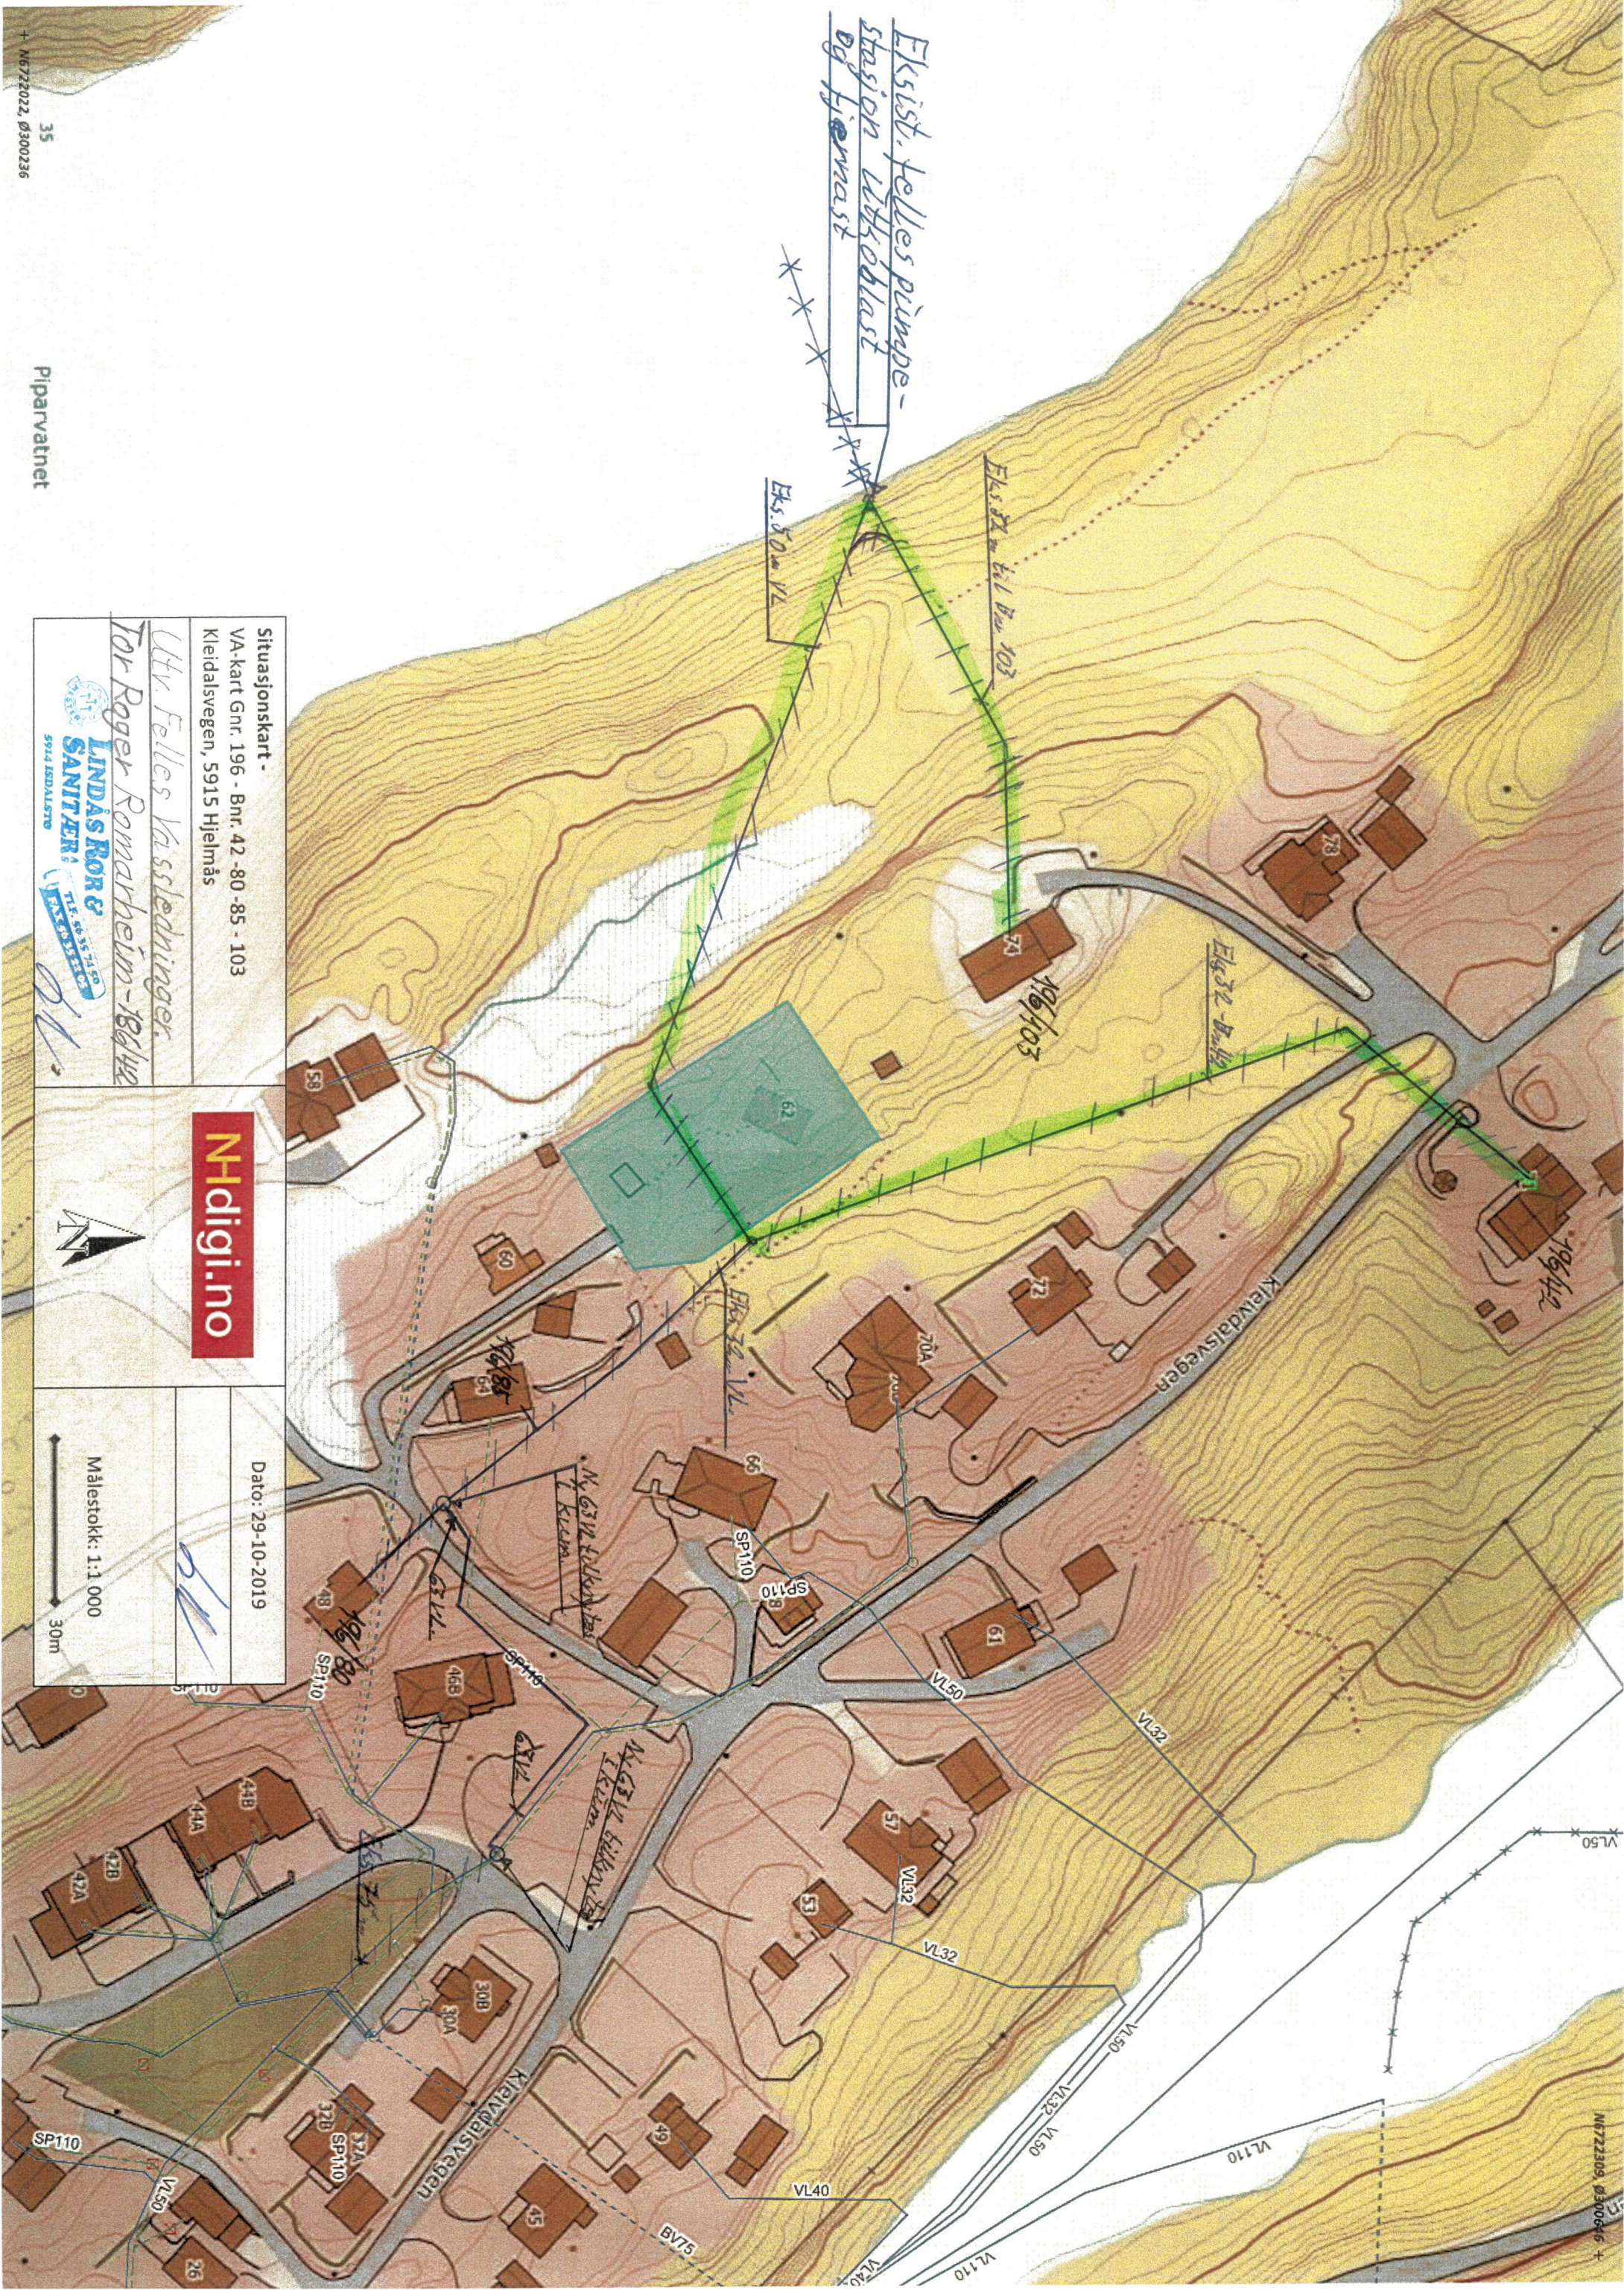

Situasjonskart -
VA-kart Gnr. 196 - Bnr. 42 - 80 - 85 - 103
Kleivdalsvegen, 5915 Hjeltnås

Utv. Felles Vassledninger.

Tor Roger Romarheim - 18.04.19



Nhdigi.no

Dato: 29-10-2019

Målestokk: 1:1 000

