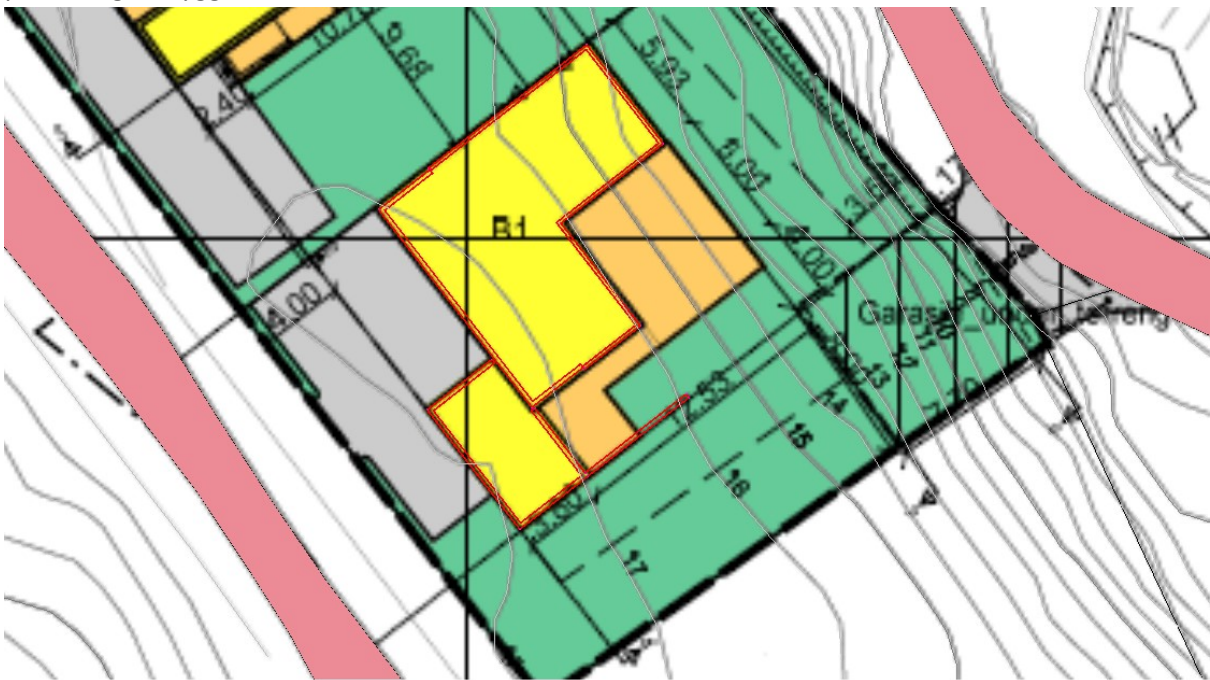

Frå: Kåre Romarheim <kare@romarheim.no>
Send: fredag 6. desember 2019 14:59
Til: Siril Therese Sylta
Kopi: Trygve Andås; Bente Lorentzen
Emne: SV: 19/36570 Registrert avvik i innmålingsdata for bustad - gbnr 195/252 Leiknes

Hei,

Viser til mottatt brev.

Utsnitt viser Situasjonsplan koordinatrett plassert over elektronisk grunnlag som er benyttet for plassering av bygget. Vi kan ikke se at det er noen avvik.



Dette utsnittet viser faktisk plassering mot det grunnlaget som kommunen har lagt inn i VMS. Det kan se ut som om det er et avvik mellom situasjonsplanen og de data som er lagt inn i kartet fra kommunen.

Kan dere ta en sjekk på dette?

Vi stiller gjerne på et møte for å ha en gjennomgang på dette, for å avklare hvor feilen ligger. Det er viktig at det er noen fra Geodata med på dette møtet, vi kan også ta et møte med geodata kun for å avklare hvor avviket ligger. Vi mener at vi har plassert huset iht. søknad og tillatelse.

Med vennlig hilsen
Romarheim Entreprenør AS

Kåre Romarheim

Fra: Siril Therese Sylta <Siril.Therese.Sylta@lindas.kommune.no>

Sendt: fredag 6. desember 2019 14:18

Kopi: Kåre Romarheim <kare@romarheim.no>

Emne: 19/36570 Registrert avvik i innmålingsdata for bustad - gbnr 195/252 Leiknes

Sjå vedlegg