



For matrikkelenhet:

Kommune: **1263 - LINDÅS**

Gårdsnummer: **102**

Bruksnummer: **139**

Utskriftsdato/klokkeslett: 13.12.2019 kl. 14:16

Produsert av: Liv Berit Ones

Attestert av: Lindås kommune

Orientering om matrikkelbrev

Matrikkelbrevet er hjemlet i «Lov om egedomsregistrering» (matrikellova) av 17. juni 2005. Etter definisjonen i matrikellovens § 3 d) er matrikkelbrevet en attestert utskrift av matrikkelen som viser alle registrerte opplysninger om en matrikkelenhet ved oppgitt dato.

Om fullstendighet og nøyaktighet i matrikkelbrevet

Matrikkelen ble etablert ved konvertering av data fra tidligere registre. Det kan variere hvor gode disse dataene er med hensyn på fullstendighet og nøyaktighet. I enkelte tilfeller kan grensepunkt og grenselinjer mangle helt eller delvis eller være feil registrert. Det kan også være feil og mangler ved registrert bygnings- og adresseinformasjon. Fullstendighet og stedfestingsnøyaktighet er generelt bedre innenfor enn utenfor tettbygd strøk. Vær oppmerksom på at for mange matrikkelenheter og bygg hefter usikkerhet ved arealet som oppgis.

For utfyllende informasjon: www.kartverket.no/matrikkelbrev

Rolle	Matrikkelenhet	Arealendring
Avgiver	1263 - 102/4	-2 157,6
Mottaker	1263 - 102/139	2 157,7

Adresser**Adresstype** **Adressenavn** **Adressekode** **Adressenr** **Kretser**

Vegadresse
 Adressetilleggsnavn
 Vabøvegen

1205 191

Grunnkrets 0107 SKODVIN
 Valgkrets: 7 LINDÅS
 Kirkesogn: 07070301 Lindås
 Postnr.område: 5955 LINDÅS
 Tettsted:

Bygning og bygningssending**Bygningsnr:** 300 523 915**Løpenr:**

Bebygd areal:	127	Ant. boliger:	1	Datoer:
Bruksareal bolig:	229	Ant. etasjer:	2	Rammetillatelse:
BRA annet:	0	Vannforsyning:	Privat innlagt	Igangsettningstillatelse: 01.04.2014
Bruksareal totalt:	229	Avløp:	Privat kloakk	Tatt i bruk:
Alternativt areal:	0	Har heis:	Nei	Midl. brukstillatelse:
Alternativt areal 2:	0			Ferdiggattest: 20.11.2015
Oppvarming:				

Etasje

Etasje	Antall boenheter	BRA bolig	BRA annet	BRA totalt
L01	0	102.0	0.0	102.0
H01	1	127.0	0.0	127.0

Bruksenheter

Adresse	Bruksenhetsnummer	Bruksenhetstype	Bruksareal	Ant. rom	Kjøkkenfilgang	Bad	WC	Matrikkelenhet
1205 Vabøvegen 191	H0101	Bolig	229	5	Kjøkkenen	2	2	102/139

Kontaktpersoner

Rolle	Føds.dato/org.nr	Navn	Bruksenhet	Adresse
Tiltakshaver	010783	FJELLSBØ ANDRÉ		VABØVEGEN 191
Kontaktperson	972711934	THUNOLD STEINAR BYGGM AS		5955 LINDÅS Sollsmittet 2 5136 MJØLKERÅEN

Bygningsnr: 300 531 397

Løpenr:

Bygningsendringsskode:

Bygningstype: Garasjeuthus anneks til bolig

Næringsgruppe: Annet som ikke er næring

Bygningsstatus: Igangsettingstillatelse

Energikilder:

Etasje

Etasje Antall boenheter BRA bolig BRA annet BRA totalt

H01 0 0.0 70.0 70.0

Bruksenheter

Adresse Bruksenhetsnummer Bruksenhetsstype

Unummerert bruksenhet Bruksareal Ant. rom Kjøkkentilgang Bad WC Matrikkelenhetsnummer

0 0 0 0 0 102/139

Kontaktpersoner

Rolle Føds.dato/org.nr Navn

Tiltakshaver 010783 FJELLSBØ ANDRÉ

Bruksenhet Adresse

VABØVEGEN 191
5955 LINDÅS

Bebygd areal:

70

Ant. boliger:

0

Datoer:

Bruksareal bolig:

0

Ant. etasjer:

1

Ramme­til­latelse:

Igangsettingstillatelse: 07.07.2015

BRA annet:

70

Vannforsyning:

Nei

Tatt i bruk:

Bruksareal totalt:

70

Avløp:

Nei

Midl. bruks­til­latelse:

Alternativt areal:

0

Har heis:

Nei


Ferdigattest:

Alternativt areal 2:

0


Ferdigattest:

Oppvarming:

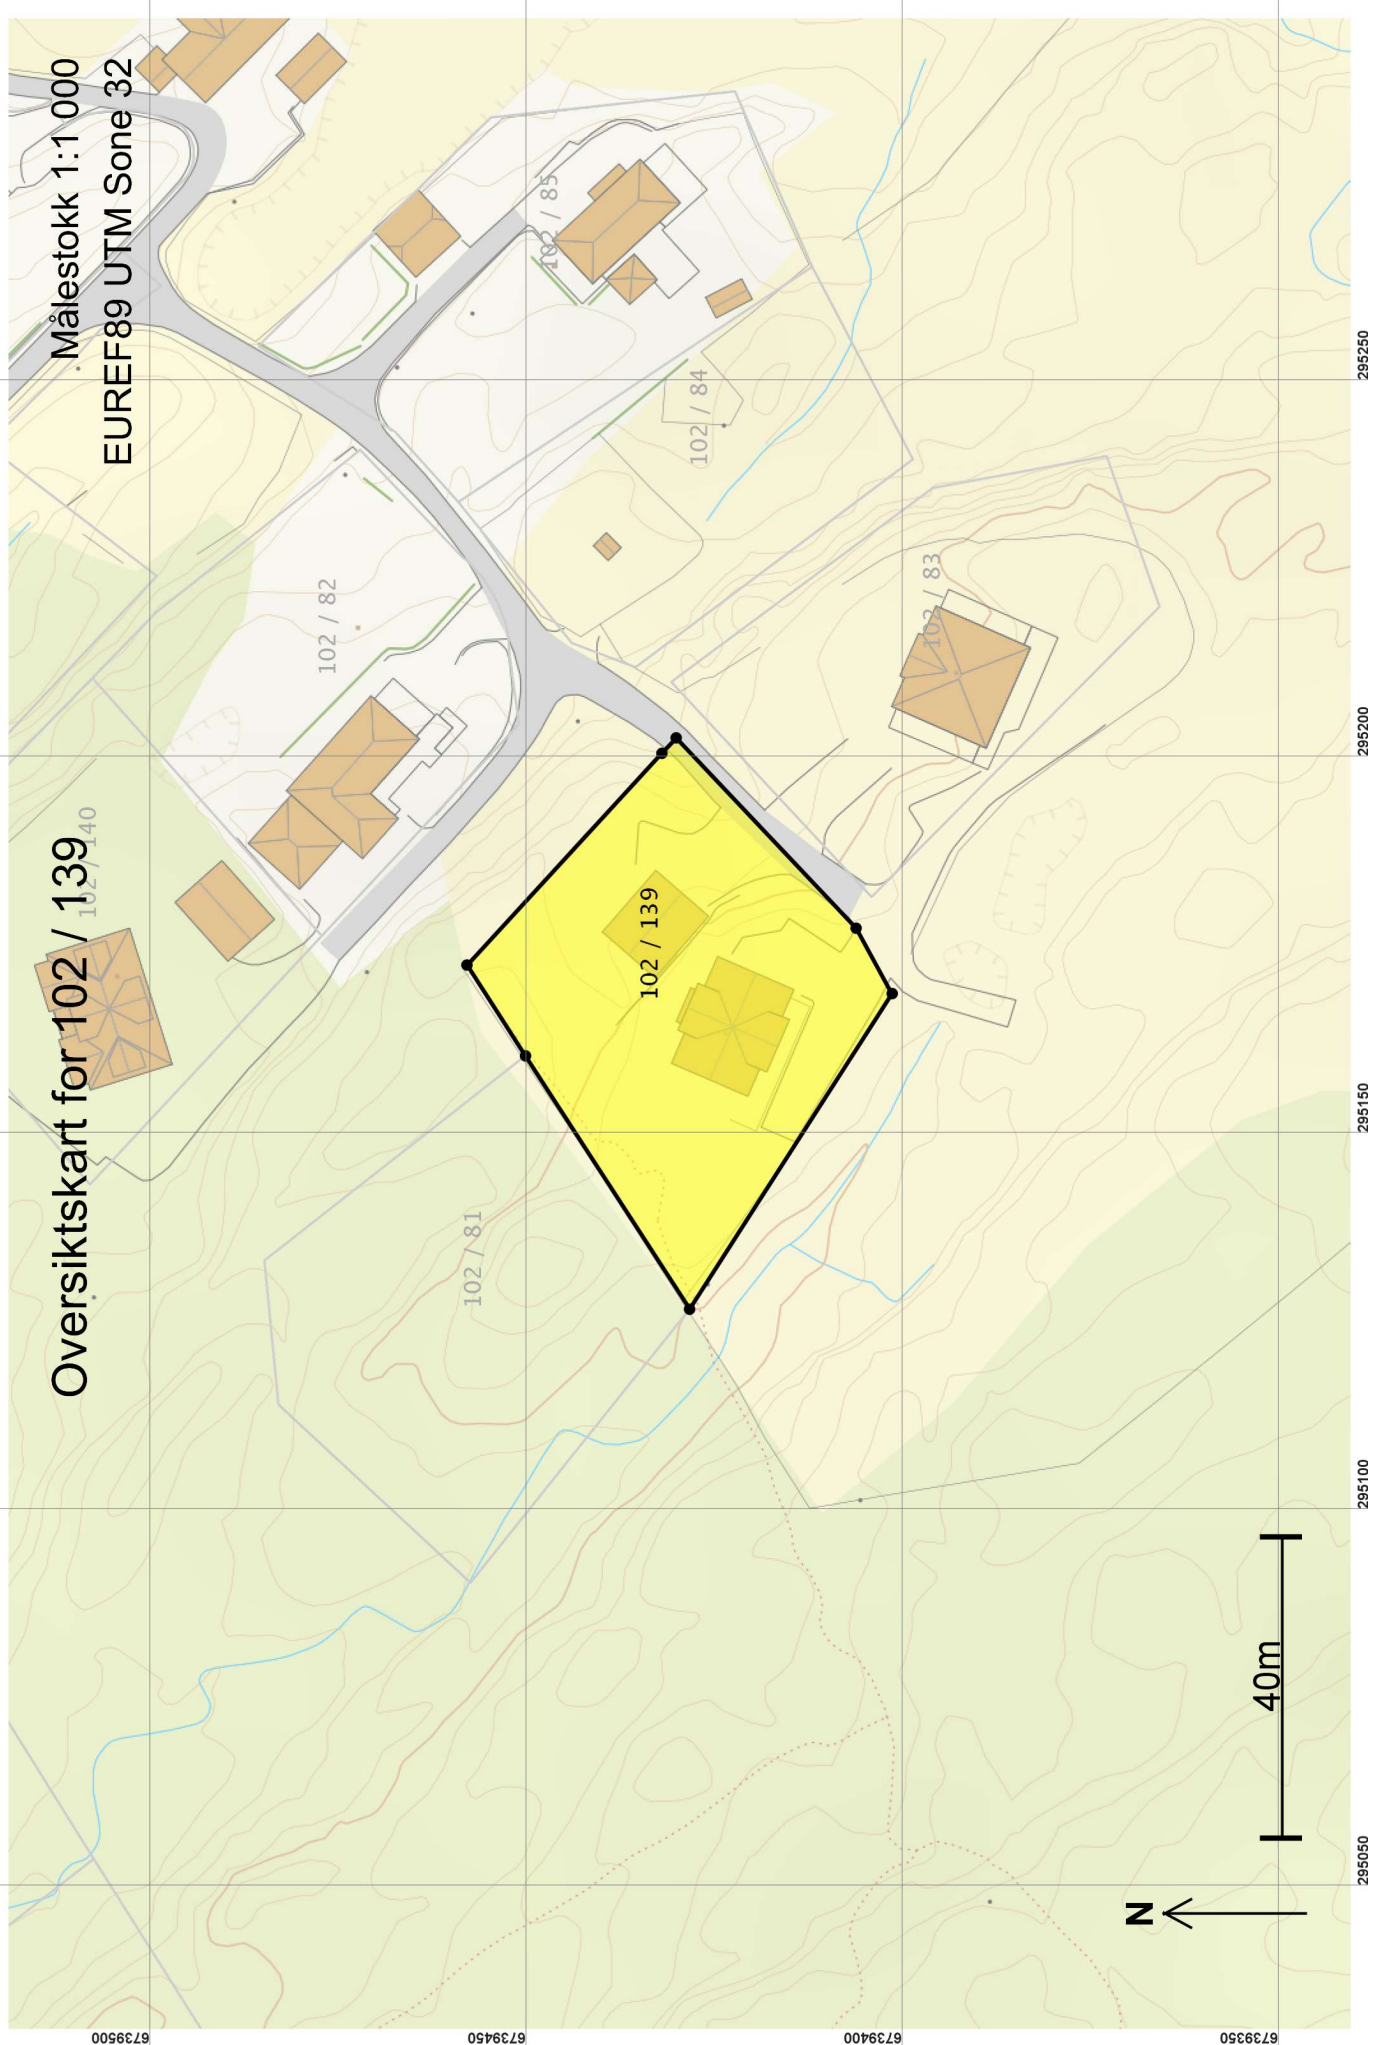

Oversiktskart for 102 / 139

Målestokk 1:1 000
EUREF89 UTM Sone 32

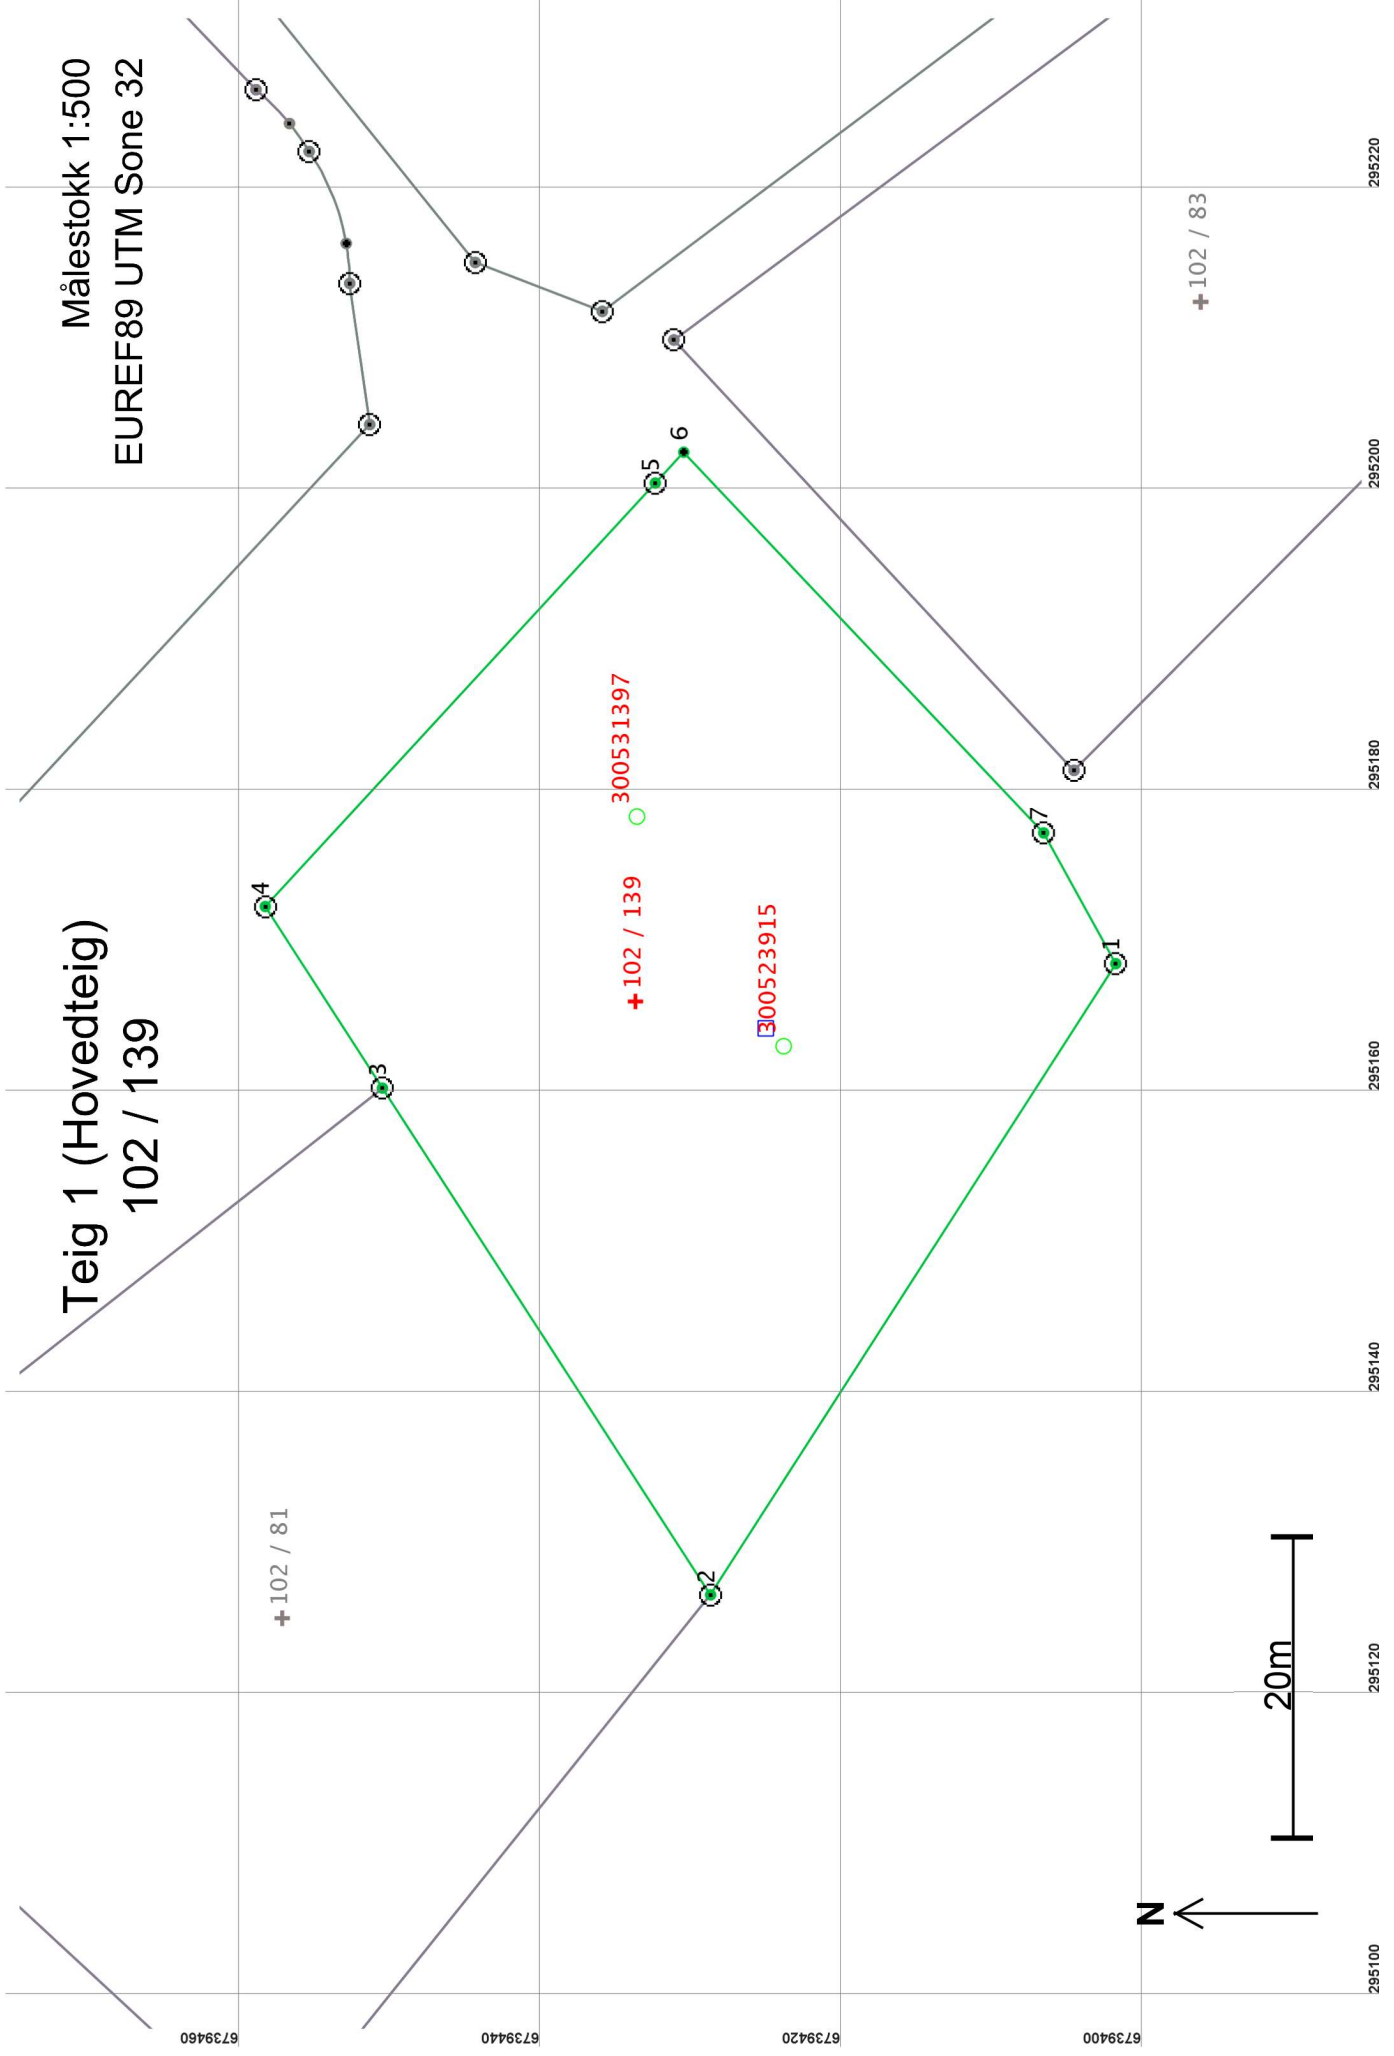

Areal og koordinater

Areal: 2 181,6

Arealmerknad:

Representasjonssystem: EUREF89 UTM Sone 32

Nord: 6739434

Øst: 295166

Grensepunkt / Grenselinje

Ytre avgrensing

Løpenr	Nord	Øst	Grensemerke nedsatt i / Lengde	Grensepunkttype / Hjelpelinjetype	Målemetode	Nøyaktighet	Radius
1	6739402,18	295168,33	Jordfast stein	Offentlig godkjent grensemerke	96 GPS kinematisk (Real time kinematic)	13	
2	6739429,08	295126,44	49,79 Ikke hjelpelinje			14	
3	6739450,87	295160,07	Fjell	Offentlig godkjent grensemerke	12 Terrengmålt: Teodolitt med elektronisk avstandsmåler	13	
4	6739458,65	295172,12	40,07 Ikke hjelpelinje			14	
5	6739432,75	295200,23	Jord	Offentlig godkjent grensemerke	12 Terrengmålt: Teodolitt med elektronisk avstandsmåler	13	
6	6739430,86	295202,27	38,21 Ikke hjelpelinje			14	
7	6739406,97	295177,01	Fjell	Offentlig godkjent grensemerke	69 Beregnet	13	
			Ikke spesifisert	Umerket		14	
			34,77 Ikke hjelpelinje			13	
			Jordfast stein	Offentlig godkjent grensemerke	96 GPS kinematisk (Real time kinematic)	14	
			9,91 Ikke hjelpelinje			13	