



Lindås kommune
Eining for teknisk drift

Ferdigmelding

Skjemaet skal nyttast ved arbeider som berører tilknytning til kommunale vass og avlaupsleidningar

Det skal sendast til Lindås kommune Teknisk drift Avd. for vatn og avlaup, så snart anlegget er ferdig

Gjeld byggjearbeid på følgjande eigedom:

Gnr/bnr 214/15	Adresse Fyllingsnes
-------------------	------------------------

Utførande røyrleggjar:

Føretaksnamn: Hjelmås VVS

Adresse:	Tlf:
----------	------

Målsetting /beskriving av utført arbeid:


1. Utvendig stengeventil, tilkoplingsstad, kummer m.v. skal visast og målsettes nøyaktig, røyrdimensjonar skal først på, også for offentlege leidningar
2. Godkjent føretak skal sørge for at det føreligg situasjonsplan som viser privat vass og avlaupsanlegg, slik det er bygd. Skal leverast med ferdigmelding til kommunen for arkivering.
3. Sjå spesielt KS. Tekniske bestemmelser Pkt. 2.5.1 og KS Administrative bestemmelser Pkt. 2.1

TILKOBLING VANN


Underskrift av utførande røyrleggjar.

Peder Hagesæde 15/11.14

Tilkobles uttak i kum ved Myhrens Sernindustri.
(HOBBY BOAT)

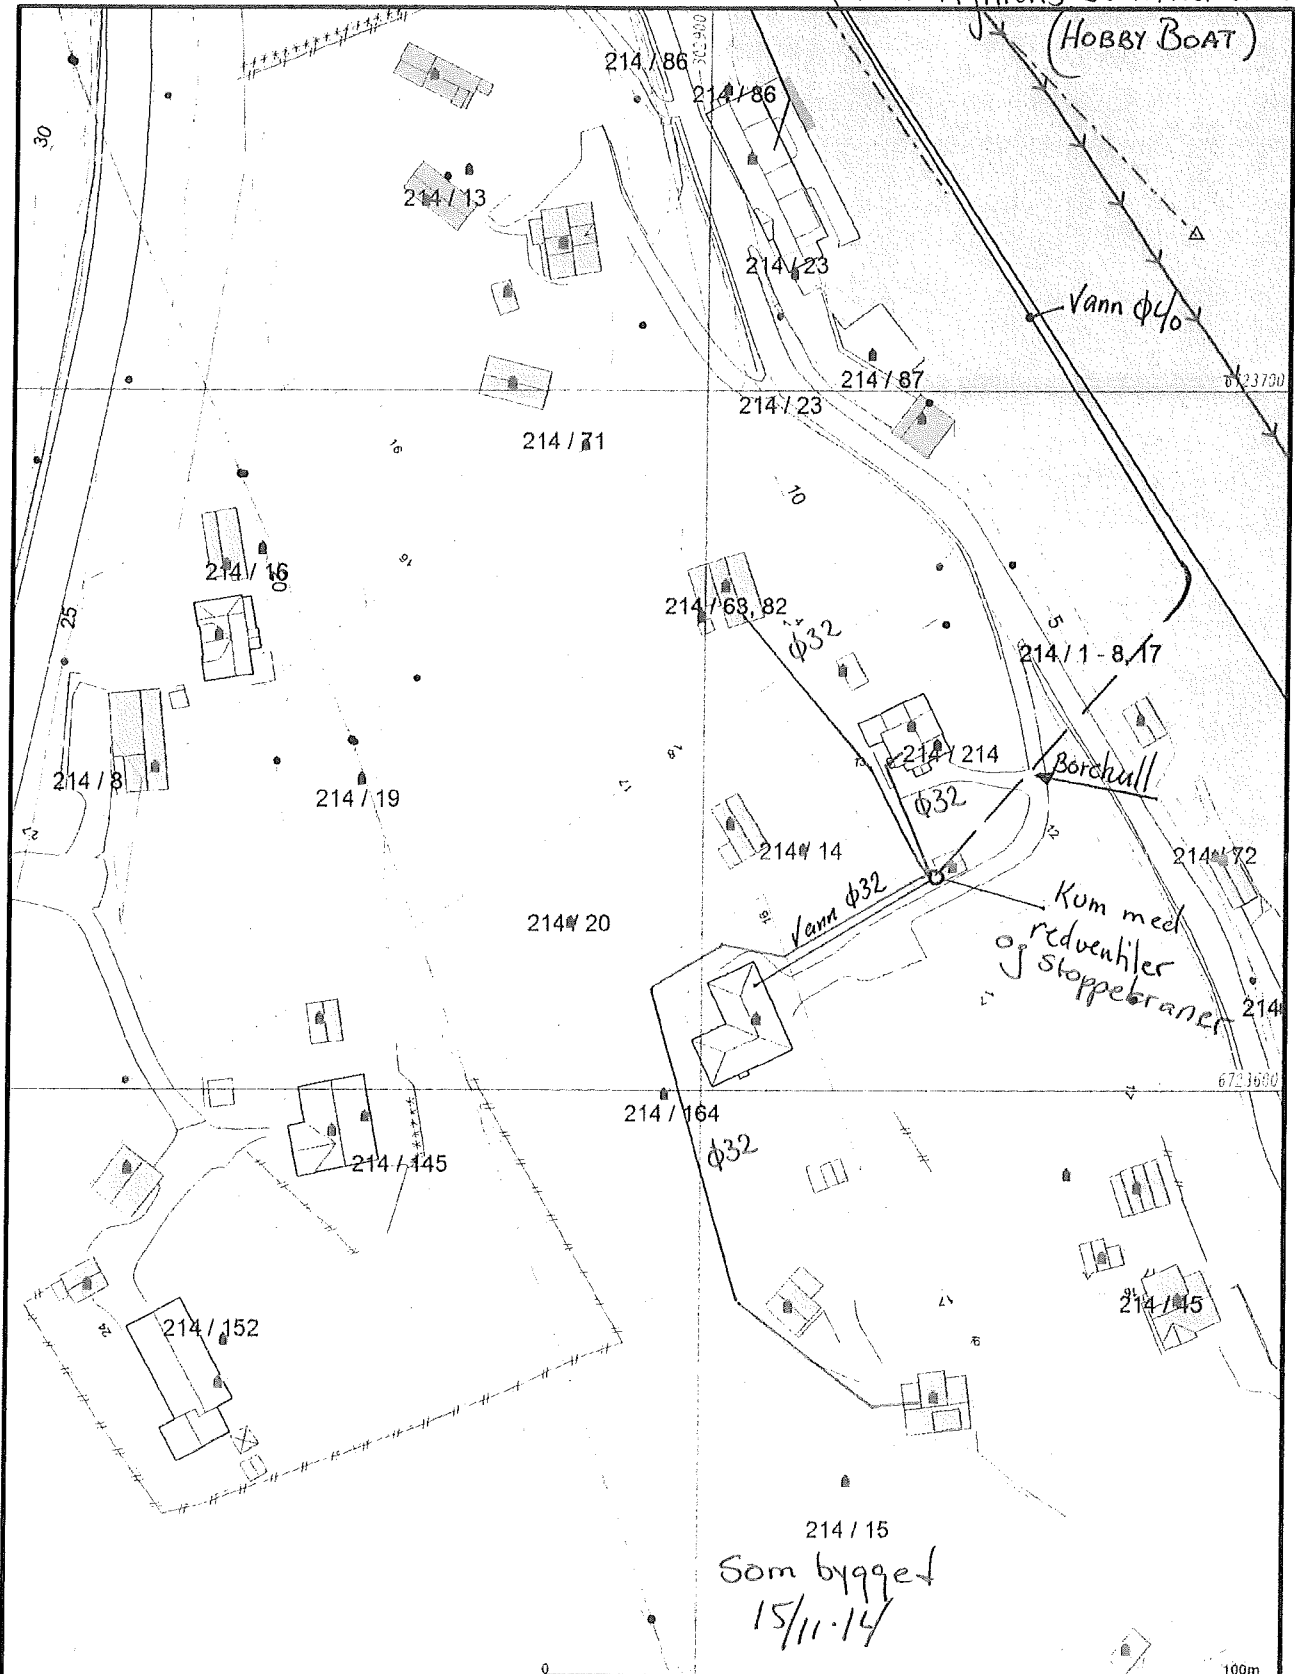

Ufaste Grenser	Større bustader
Registrerte Grenser	Hytte leiehus
Udefinert grenser	Garasje uthus
Terrengmålte grense	Industri lager
Kvastraten gatasepunkt	Andre bygg
Bølig	
Bustad m. leilighet	
Vannspisus	

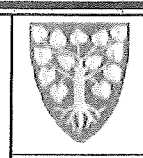

Lindås kommune
Geodata avdeling

N

Målestokk
1:1000

Dato: 2013.02.04
Lage: GIB

R.H. 14/5.13

Beliggenhet og høyder må oppfattes som orienterende.