


- 1. 6732293.185 290414.450
- 2. 6732302.785 290408.680
- 3. 6732306.390 290414.680
- 4. 6732295.333 290421.325
- 5. 6732293.015 290417.468
- 6. 6732294.473 290416.592

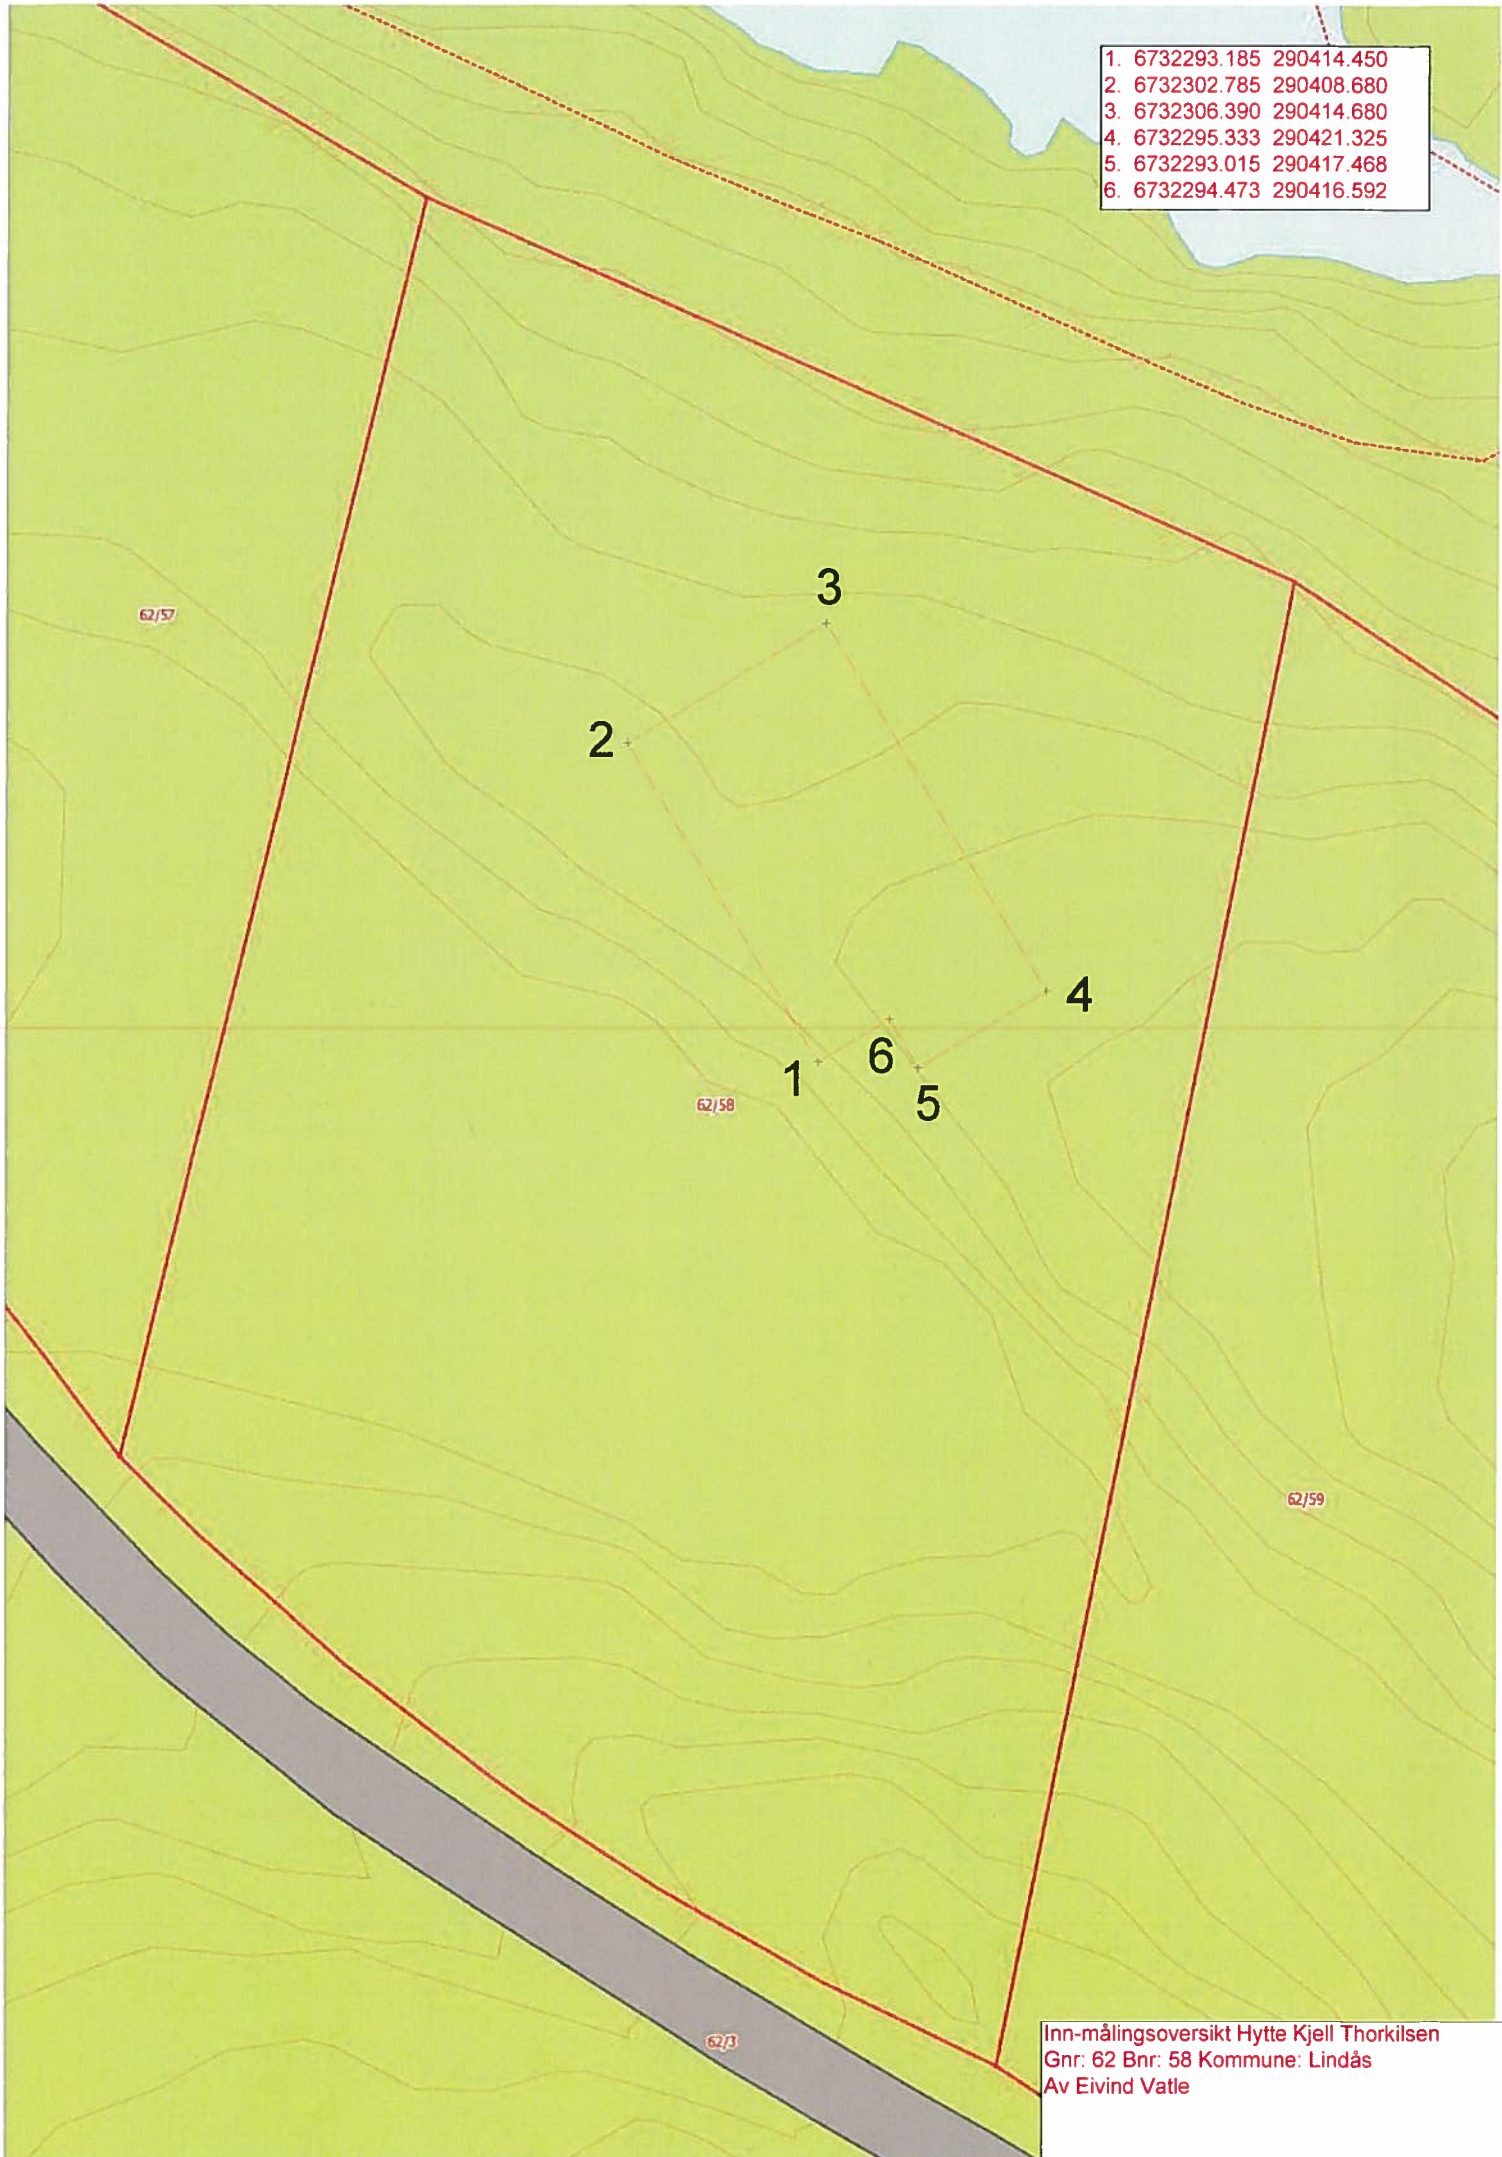

Inn-målingsoversikt Hytte Kjell Thorkilsen
Gnr: 62 Bnr: 58 Kommune: Lindås
Av Eivind Vatle