



Fylkesmannen i Hordaland  
Postboks 7310  
5020 Bergen

Referanser:  
Dykkar:  
Vår: 14/2636 - 14/26222

Saksbehandlar:  
Knut Bjørnevoll  
KBJ@lindas.kommune.no


Dato:  
24.11.2014

## Dispensasjonssøknad til uttale - gbnr 29/5 Hauge - servicebygg/båtbryggehus

### Søknaden

Søknaden gjeld bygging av servicebygg i eksisterande småbåthamn

### Situasjonsplan:

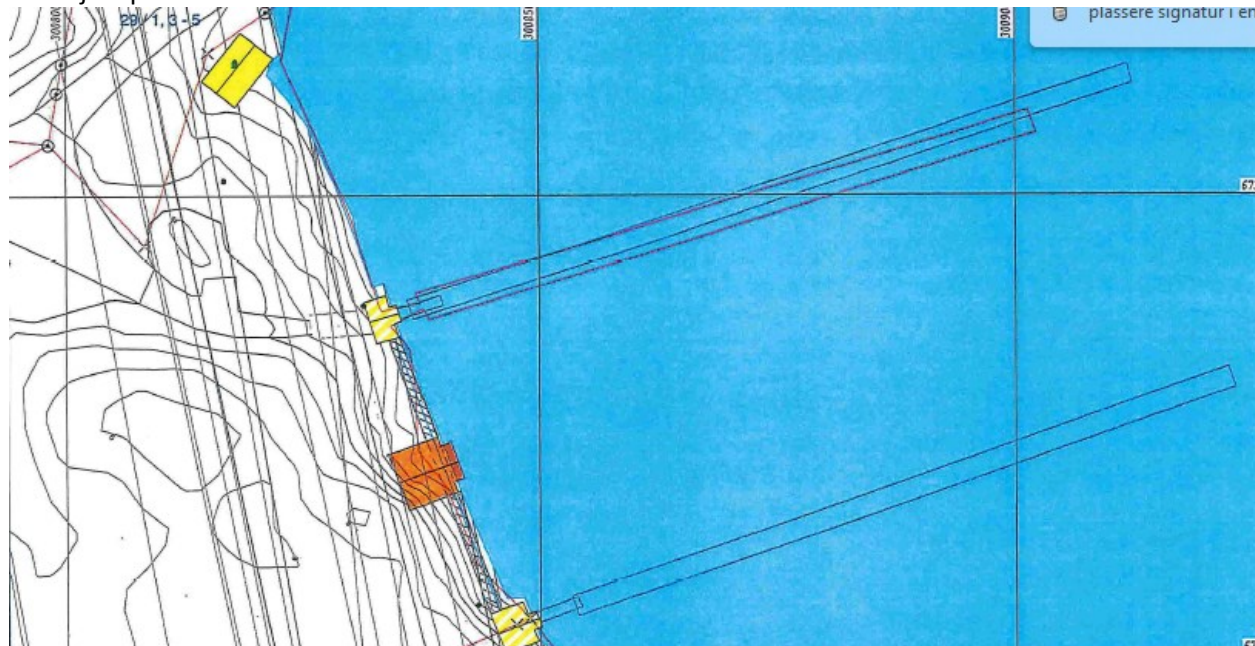




### Plangrunnlag

Småbåtanlegget med to flytebrygger, ligg i uregulert område som i kommuneplanen er sett av til småbåthamn.

Omsøkte bygg er plassert i strandsona mellom de to bryggene og krev dispensasjon frå plankravet i kommuneplanen og frå byggeforbodet i strandsona.

Kommuneplanen:

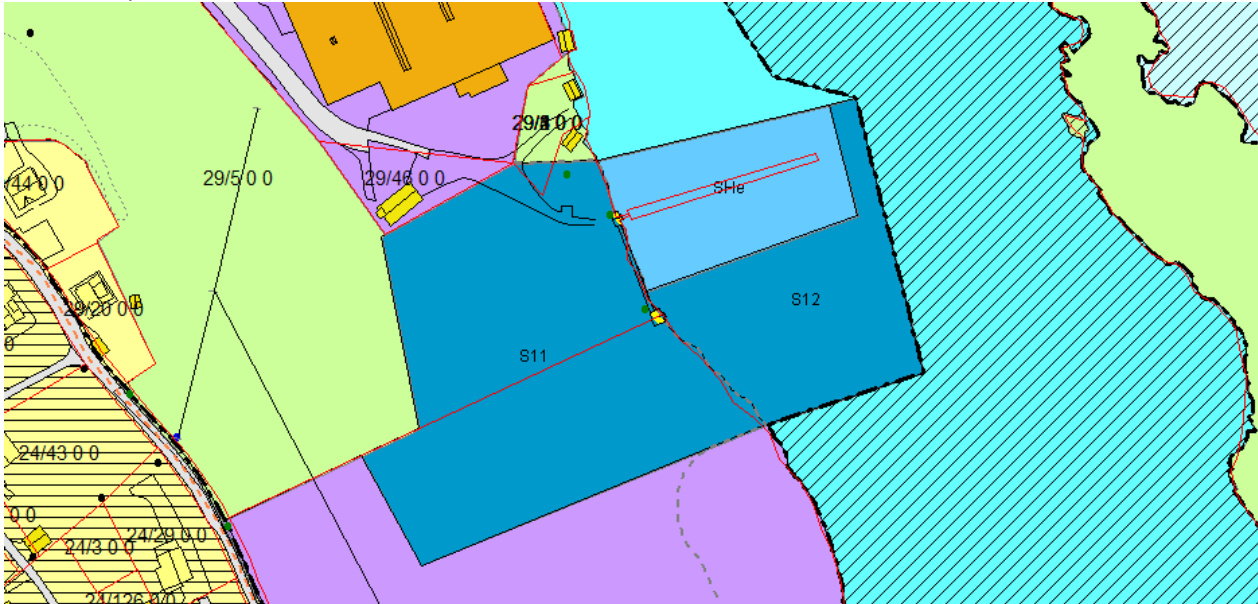

### Forholdet til naboar

Det er søkt om fritak frå nabovarsling grunna stor avstand frå tiltaket til nabogrenser.

Kommunen vurderer å godkjenne dispensasjonssøknaden.

Før kommunen handsamar dispensasjonsøknaden, vert saka sendt til kommunale og regionale planstyresmakter til uttale.

Det vert sett **frist for uttale til 29.12.2014**

Med helsing

Tor Hegle  
einingsleiar

Knut Bjørnevoll  
sakshandsamar

*Dette dokumentet er elektronisk godkjent og har difor ingen signatur.*

**Vedlegg:**

Søknad om dispensasjon gbnr 29/5 Hauge (Dalsgrend)

Nabovarsel

Kart og teikningar

Følgelbrev til søknaden

Søknad om løyve til tiltak utan ansvarsrett - gbnr 29/5 Hauge (Dalsgrend) - servicebygg/båtbryggehus

**Kopi til:**

Tveitstø Båtförening	Furulia 4	5913	EIKANGERVÅG
----------------------	-----------	------	-------------

**Mottakarar:**

Fylkesmannen i Hordaland	Postboks 7310	5020	Bergen
Hordaland fylkeskommune	Postboks 7900	5020	BERGEN
Arealplan	Her		