

- Målte Grenser
- Registrerte Grenser
- Udefinert grenser
- ⚓ Terrengmålte grense
- ⚓ Konstruert grensepunkt
- Bolig
- Bustad m/leilighet
- Våningshus
- Storre bustader
- Hytte/feriehus
- Garasje/uthus
- Industri/lager
- Andre bygg

Beliggenhet og høyder må oppfattes som orienterende.




Lindås kommune
Geodata avdeling
Oppdatert kart etter grensegang 25.11.2014

Dato: 2014.11.25
Sign: liei

Gnr 106 bnr 27



Målestokk
1:2000

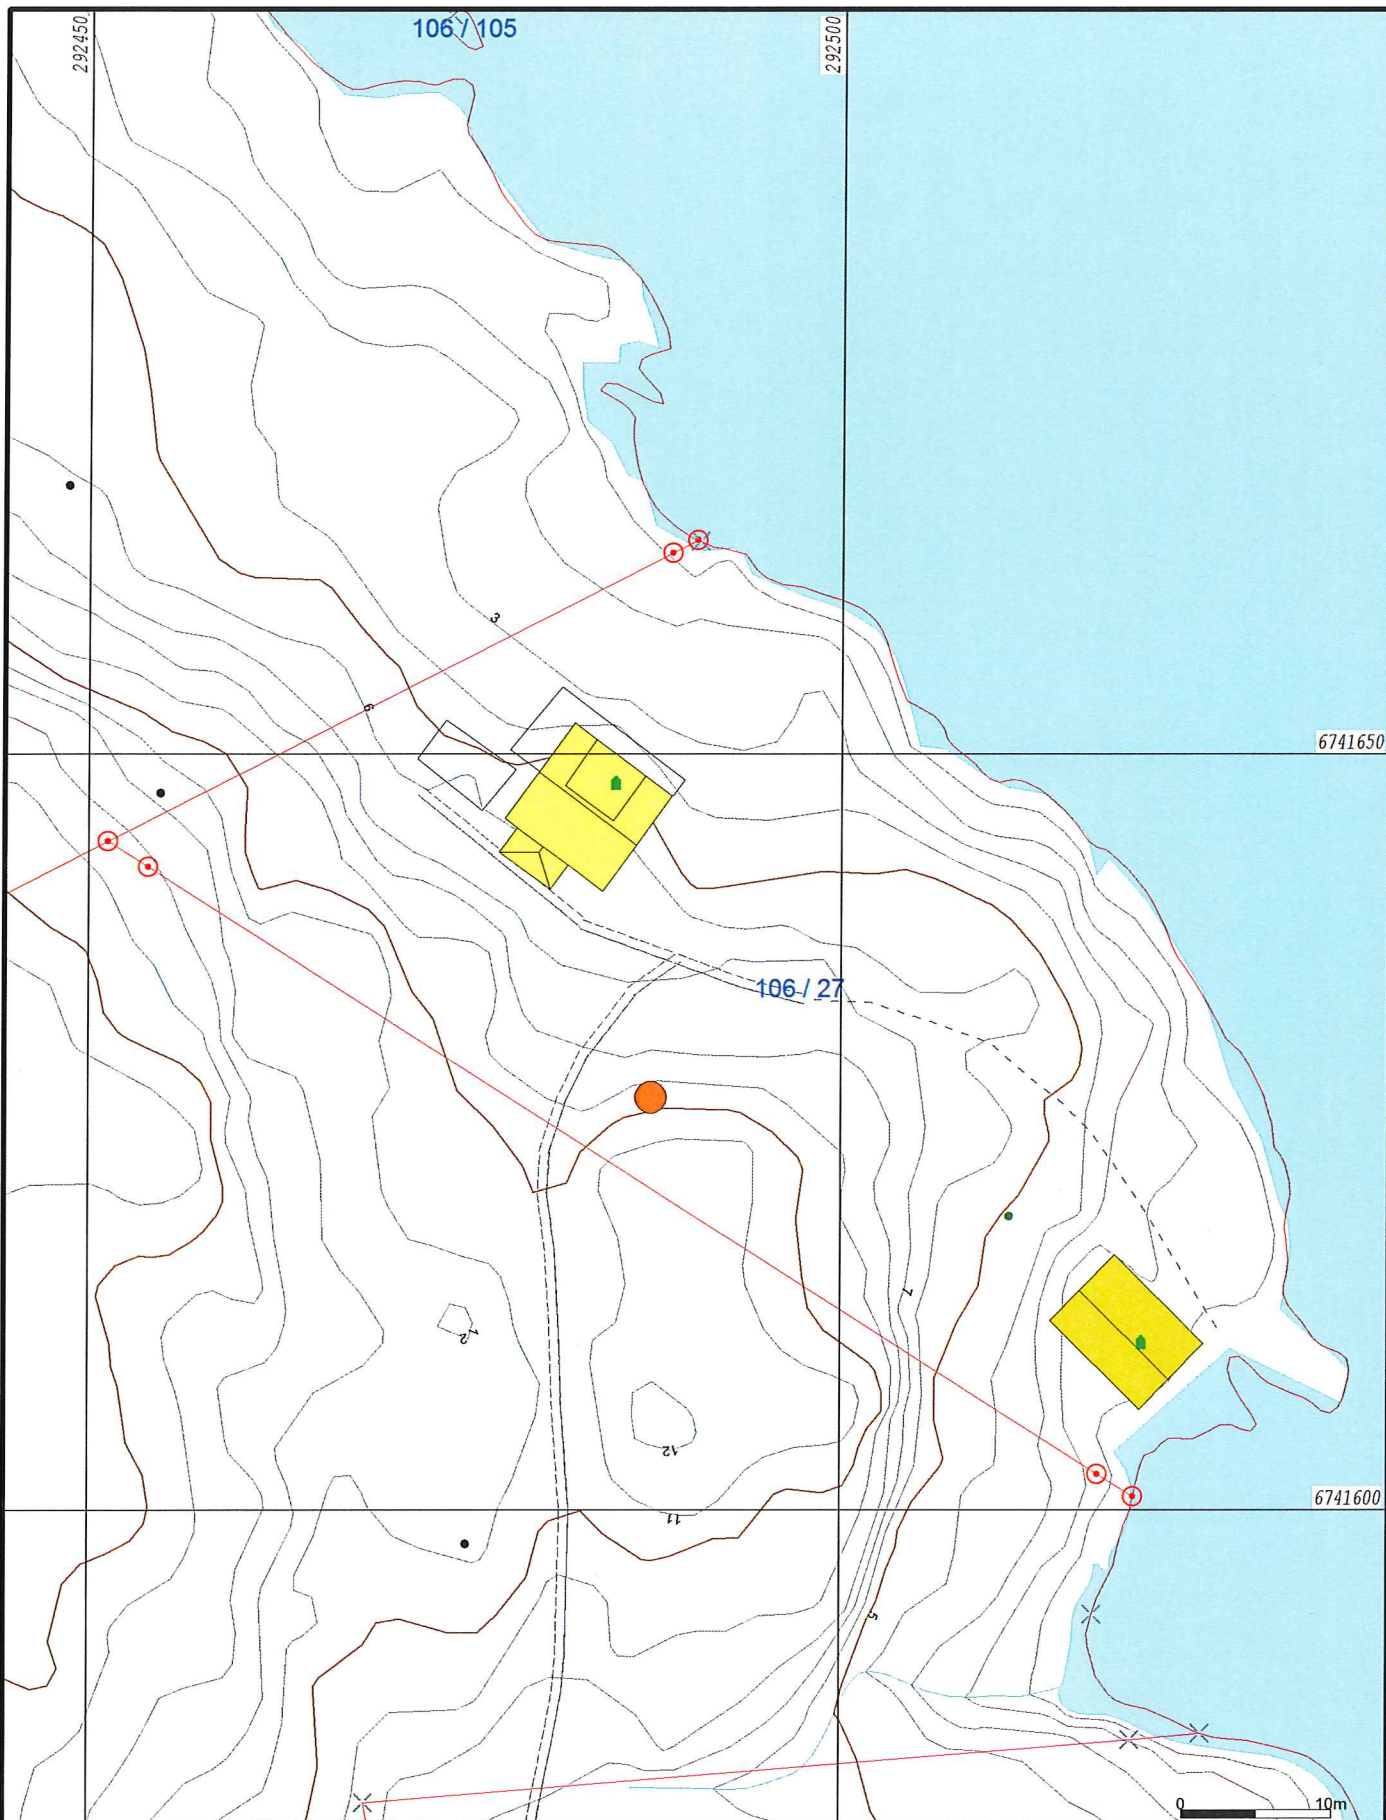

- Målte Grenser
- Registrerte Grenser
- Udefinert grenser
- Terrengmålte grense
- Konstruert grensepunkt
- Bolig
- Bustad m/leilighet
- Våningshus
- Storre bustader
- Hytte/feriehus
- Garasje/uthus
- Industri/lager
- Andre bygg

Beliggenhet og høyder må oppfattes som orienterende.



Lindås kommune
Geodata avdeling


Oppdatert kart etter grensegang 25.11.2014

Dato: 2014.11.25
Sign: liei

Gnr 106 bnr 27



Målestokk
1:500

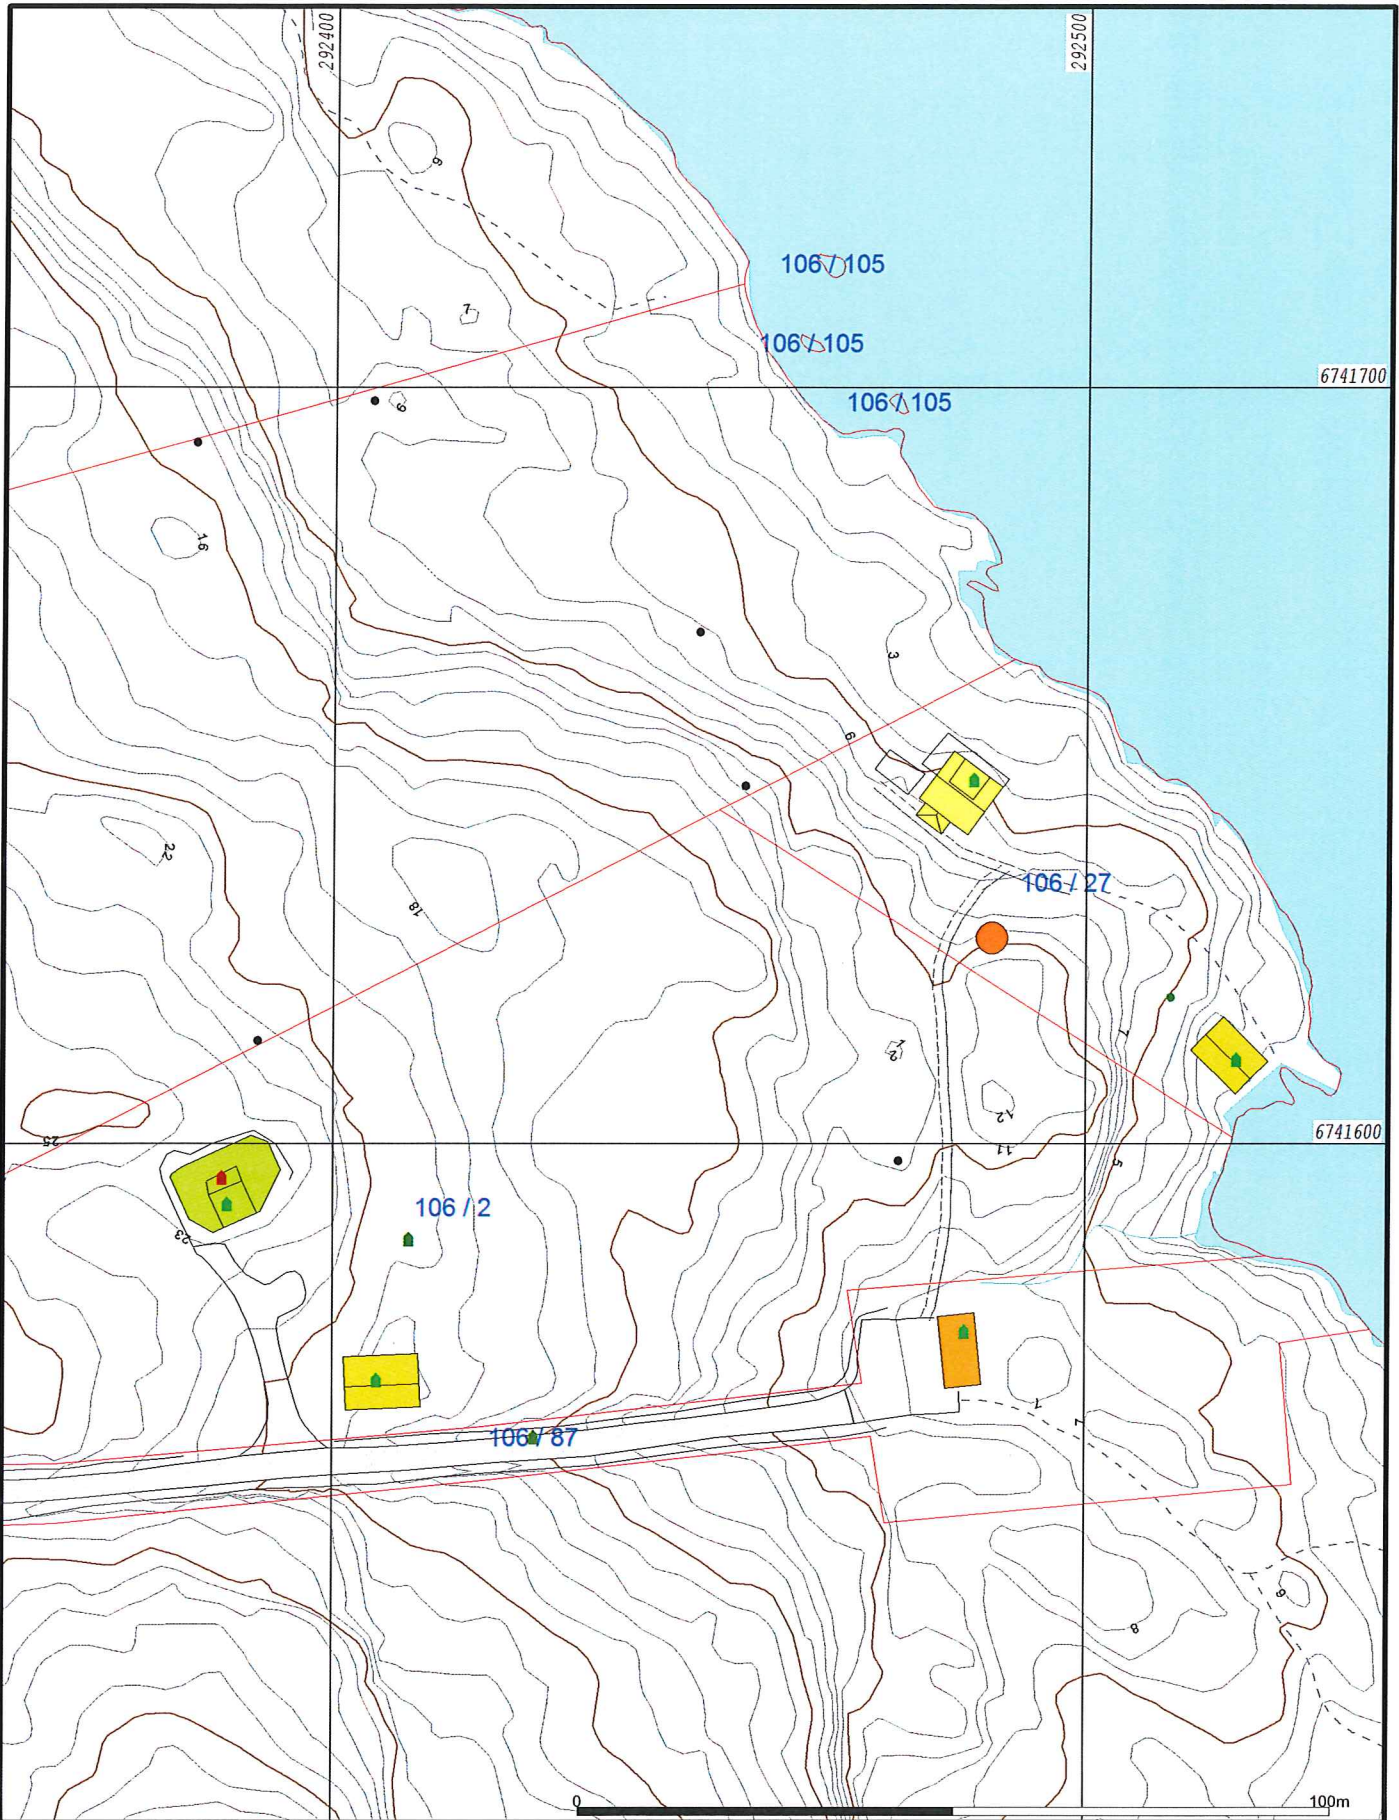

- Målte Grenser
- Registrerte Grenser
- - - Udefinert grenser
- - - Terrengmålte grense
- ▲ Konstruert grensepunkt
- Bolig
- Bustad m/leilighet
- Våningshus
- Storre bustader
- Hytte/feriehus
- Garasje/uthus
- Industri/lager
- Andre bygg

Beliggenhet og høyder må oppfattes som orienterende.



Lindås kommune
Geodata avdeling
Oppdatert kart etter grensegang 25.11.2014



Dato: 2014.11.25
Sign: liei *liei*

Gnr 106 bnr 27

Målestokk
1:1000