



**For matrikkelenhet:**

Kommune: **1263 - LINDÅS**  
Gårdsnummer: **106**  
Bruksnummer: **27**

Utskriftsdato/klokkeslett: 25.11.2014 kl. 12:17  
Produsert av: Einar Rydland  
Attestert av: Lindås kommune

<b>Matrikelført</b>	
25 NOV 2014	
Løpénr.:	Lindås kommune
Signatur:	

**Orientering om matrikelbrev**

Matrikelbrevet er hjemlet i «Lov om egedomsregistrering» (matrikellova) av 17. juni 2005. Etter definisjonen i matrikellovens § 3 d) er matrikelbrevet en attestert utskrift av matrikkelen som viser alle registrerte opplysninger om en matrikkelenhet ved oppgitt dato.

**Om fullstendighet og nøyaktighet i matrikelbrevet**

Matrikkelen ble etablert ved konvertering av data fra tidligere registre. Det kan variere hvor gode disse dataene er med hensyn på fullstendighet og nøyaktighet. I enkelte tilfeller kan grensepunkt og grenselinjer mangle helt eller delvis eller være feil registrert. Det kan også være feil og mangler ved registrert bygnings- og adresseinformasjon. Fullstendighet og stedfestingsnøyaktighet er generelt bedre innenfor enn utenfor tettbygd strøk. Vær oppmerksom på at for mange matrikkelenheter og bygg hefter usikkerhet ved arealet som oppgis.

For utfyllende informasjon: [www.kartverket.no/matrikelbrev](http://www.kartverket.no/matrikelbrev)

## Matrikkelenhetsnummer

Matrikkelenhetsnummer: Grunneiendom  
Bruksnavn: "PRESTVIK" AV FANEUBUST  
Etableringsdato: 07.12.1945  
Skyld: 0,02  
Er tinglyst: Ja  
Har festegrønner: Nei  
Er seksjonert: Nei

## Arealrapport

Tekst  
Beregna areal for 106 / 27

Areal (m2) Kommentar  
2 447,5 Usikkert areal

## Eierforhold

### Tinglyste eierforhold

Rolle	Status	Føds.d./org.nr	Navn	Bruksenhet	Adresse	Andel
Hjemmelshaver		311249	LARSEN ODDRUN ELDBJØRG		POSTBOKS 66 5951 LINDÅS	1 / 1

## Forretninger

Forretningstype	Arsak til feilretting	Tinglysingsstatus	Tinglysingsstatusdato	Forretningsdato	Matrikkelføringsdato	Signatur
-----------------	-----------------------	-------------------	-----------------------	-----------------	----------------------	----------

Oppmålingsforretning

25.11.2014 25.11.2014

1263nye

Skylddeling

07.12.1945

Rolle	Matrikkelenhetsnummer	Arealendring
Avgiver	106/2	0
Mottaker	106/27	0

## Adresser

Adressestype	Adressenavn	Adressekode	Adressenr	Kretser
Vegadresse	Adressetilleggsnavn Steinsvikvegen	1188	68	Grunnkrets Valgkrets: Kirkesogn: Postnr.område: Tettsted:

0105 FANEUBUST  
7 LINDÅS  
07070301 Lindås  
5955 LINDÅS

## Bygning og bygningssending

**Bygningsnr:** 176 242 647

### Løpenr:

Bygningssendingsskode:

Bygningstype: Våningshus

Næringsgruppe: Bolig

Bygningssstatus: Tatt i bruk

Energikilder:

### Etasje

Etasje	Antall boenheter	BRA bolig	BRA annet	BRA totalt
H01	1	0.0	0.0	0.0

### Bruksenheter

Adresse

1188 Steinsvikvegen 68

Bruksenhetsnummer

H0101

Bruksenhetstype

Bolig

Bruksareal

0

Ant. rom

0

Kjøkkentilgang

0

Bad

0

WC

0

Matrikkelenhet

106/27

**Bygningsnr:** 176 242 655

### Løpenr:

Bygningssendingsskode:

Bygningstype: Naust båthus sjøbu

Næringsgruppe:

Bygningssstatus: Tatt i bruk

Energikilder:

Bebygd areal:

0

Bruksareal bolig:

0

BRA annet:

0

Bruksareal totalt:

0

Alternativt areal:

0

Alternativt areal 2:

0

Oppvarming:
































# Oversiktskart for 106 / 27

Målestokk 1:1 000  
EUREF89 UTM Sone 32

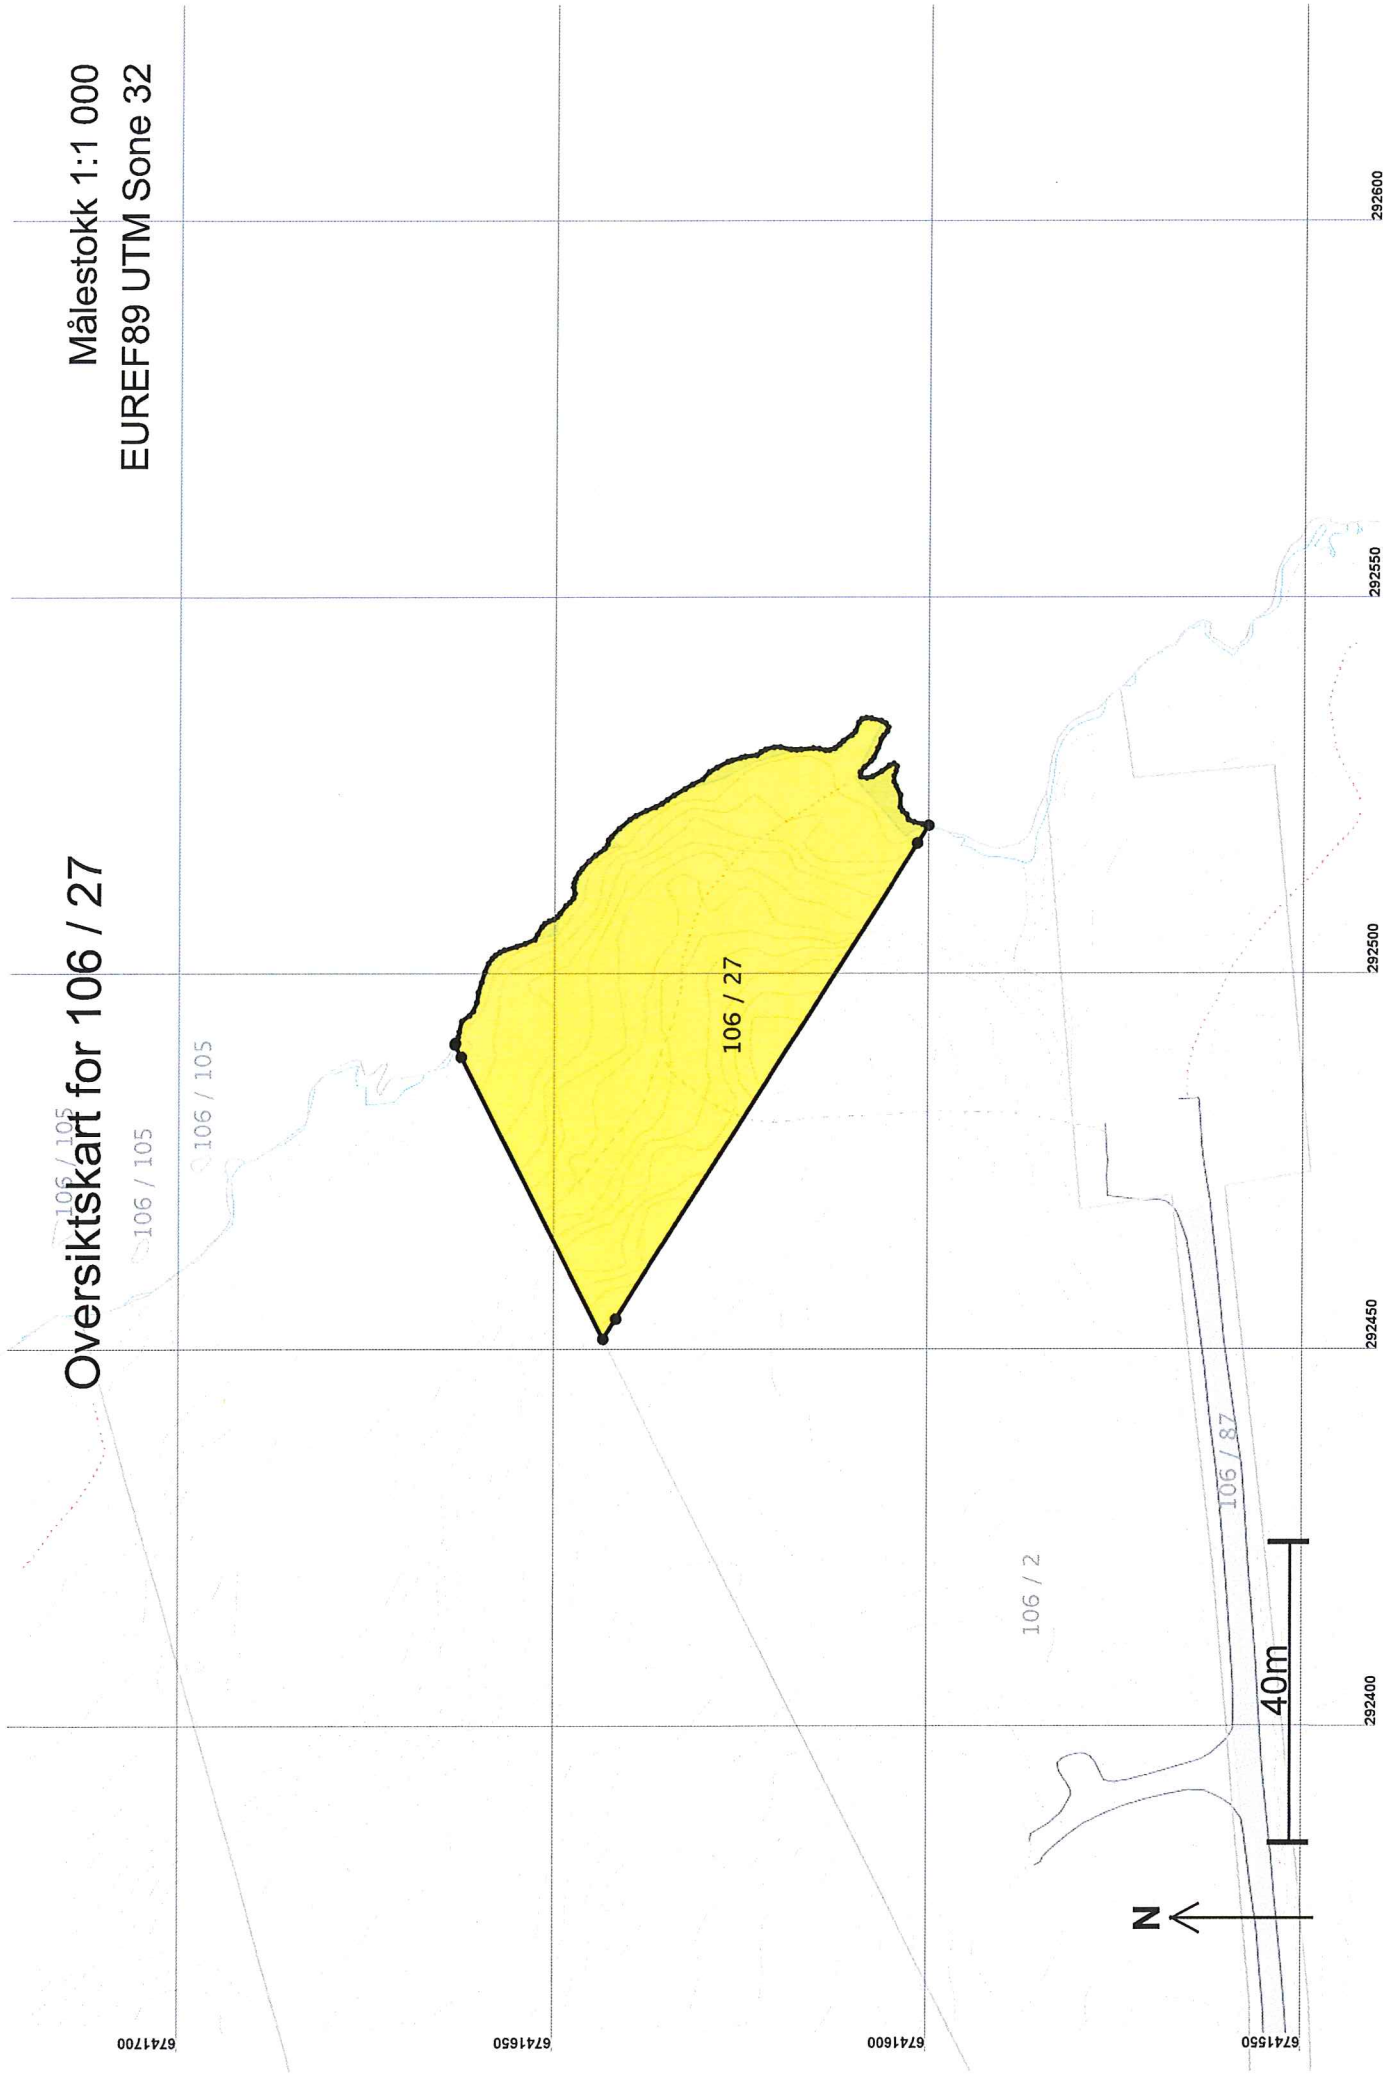

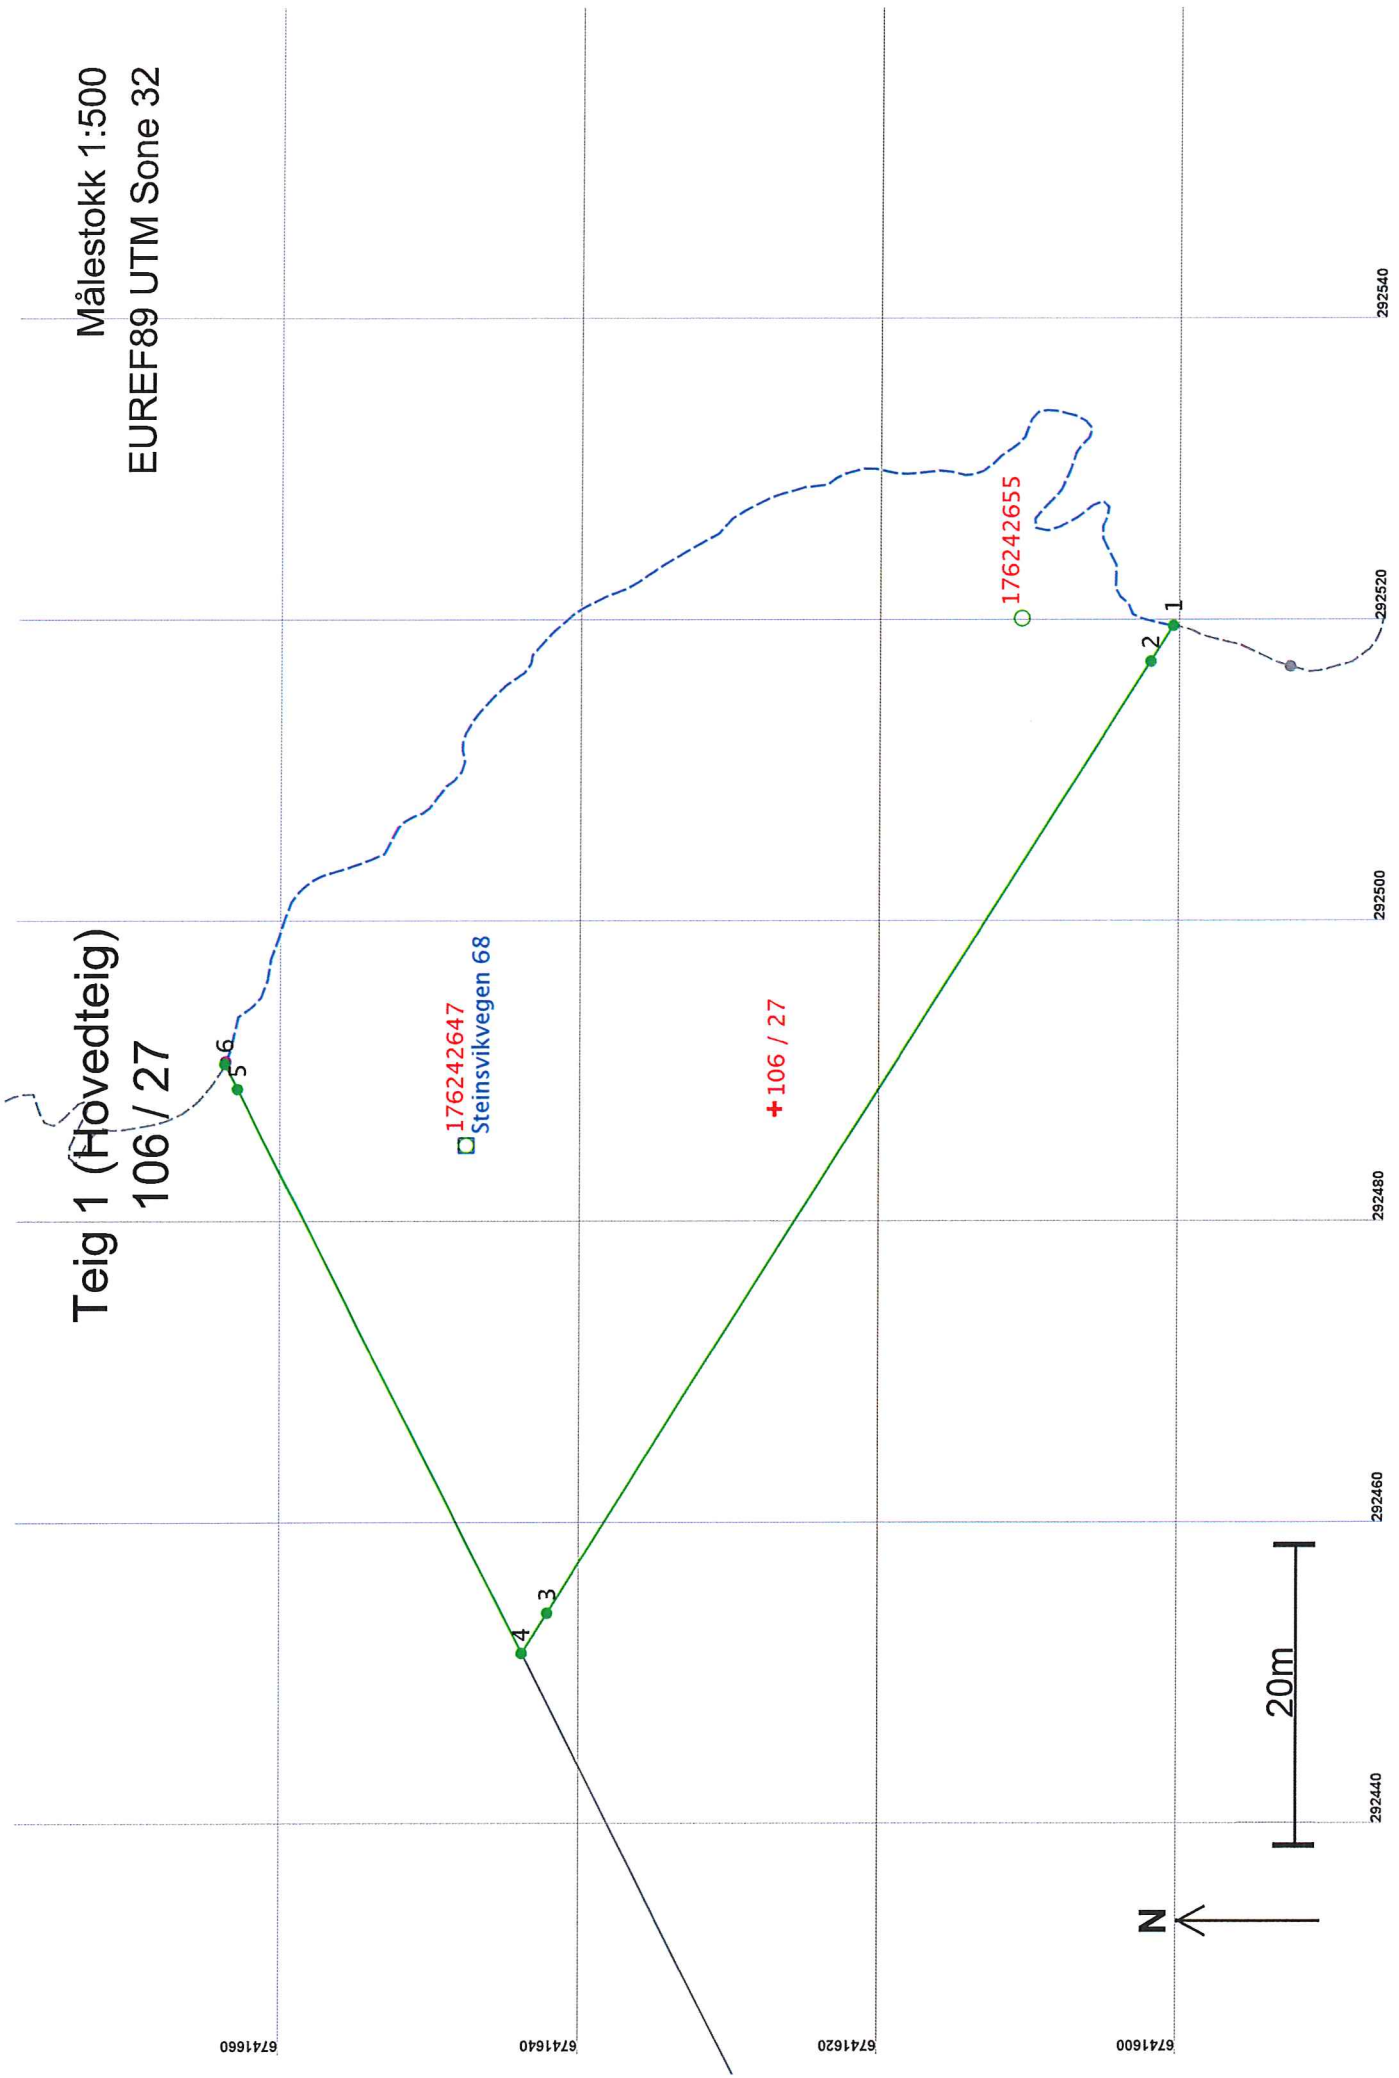

Målestokk 1:500  
 EUREF89 UTM Sone 32

Teig 1 (Hovedteig)  
 106 / 27

176242647  
 Steinsvikvegen 68

+106 / 27

176242655

20m

N

## Areal og koordinater

Areal: 2 447,5

Arealmerknad: Hjelpelinje vannkant

Representasjonspunkt: Koordinatsystem: EUREF89 UTM Sone 32

Nord: 6741627

Øst: 292487

### Grensepunkt / Grenselinje

### Ytre avgrensing

Løpnr	Nord	Øst	Grensemerke nedsatt i / Grensepunkttype / Lengde Hjelpelinjetype	Målemetode	Nøyaktighet	Radius
1	6741600,87	292519,50	Ikke spesifisert Umerket 2,81 Ikke hjelpelinje	69 Beregnet	13	13
2	6741602,37	292517,13	Fjell Kors 74,87 Ikke hjelpelinje	96 GPS kinematisk (Real time kinematic)	13	13
3	6741642,54	292453,95	Fjell Kors 3,15 Ikke hjelpelinje	96 GPS kinematisk (Real time kinematic)	13	14
4	6741644,23	292451,29	Ikke spesifisert Umerket 42,02 Ikke hjelpelinje	96 GPS kinematisk (Real time kinematic)	13	14
5	6741663,28	292488,75	Fjell Kors 1,86 Ikke hjelpelinje	96 GPS kinematisk (Real time kinematic)	13	13
6	6741664,12	292490,40	Ikke spesifisert Umerket 0,18 Vannkant	69 Beregnet	13	13
7	6741664,05	292490,57	Ikke spesifisert Geometrisk hjelpepunkt 103,54 Vannkant	24 Digitalt stereoinstrument	200	200