


E-1

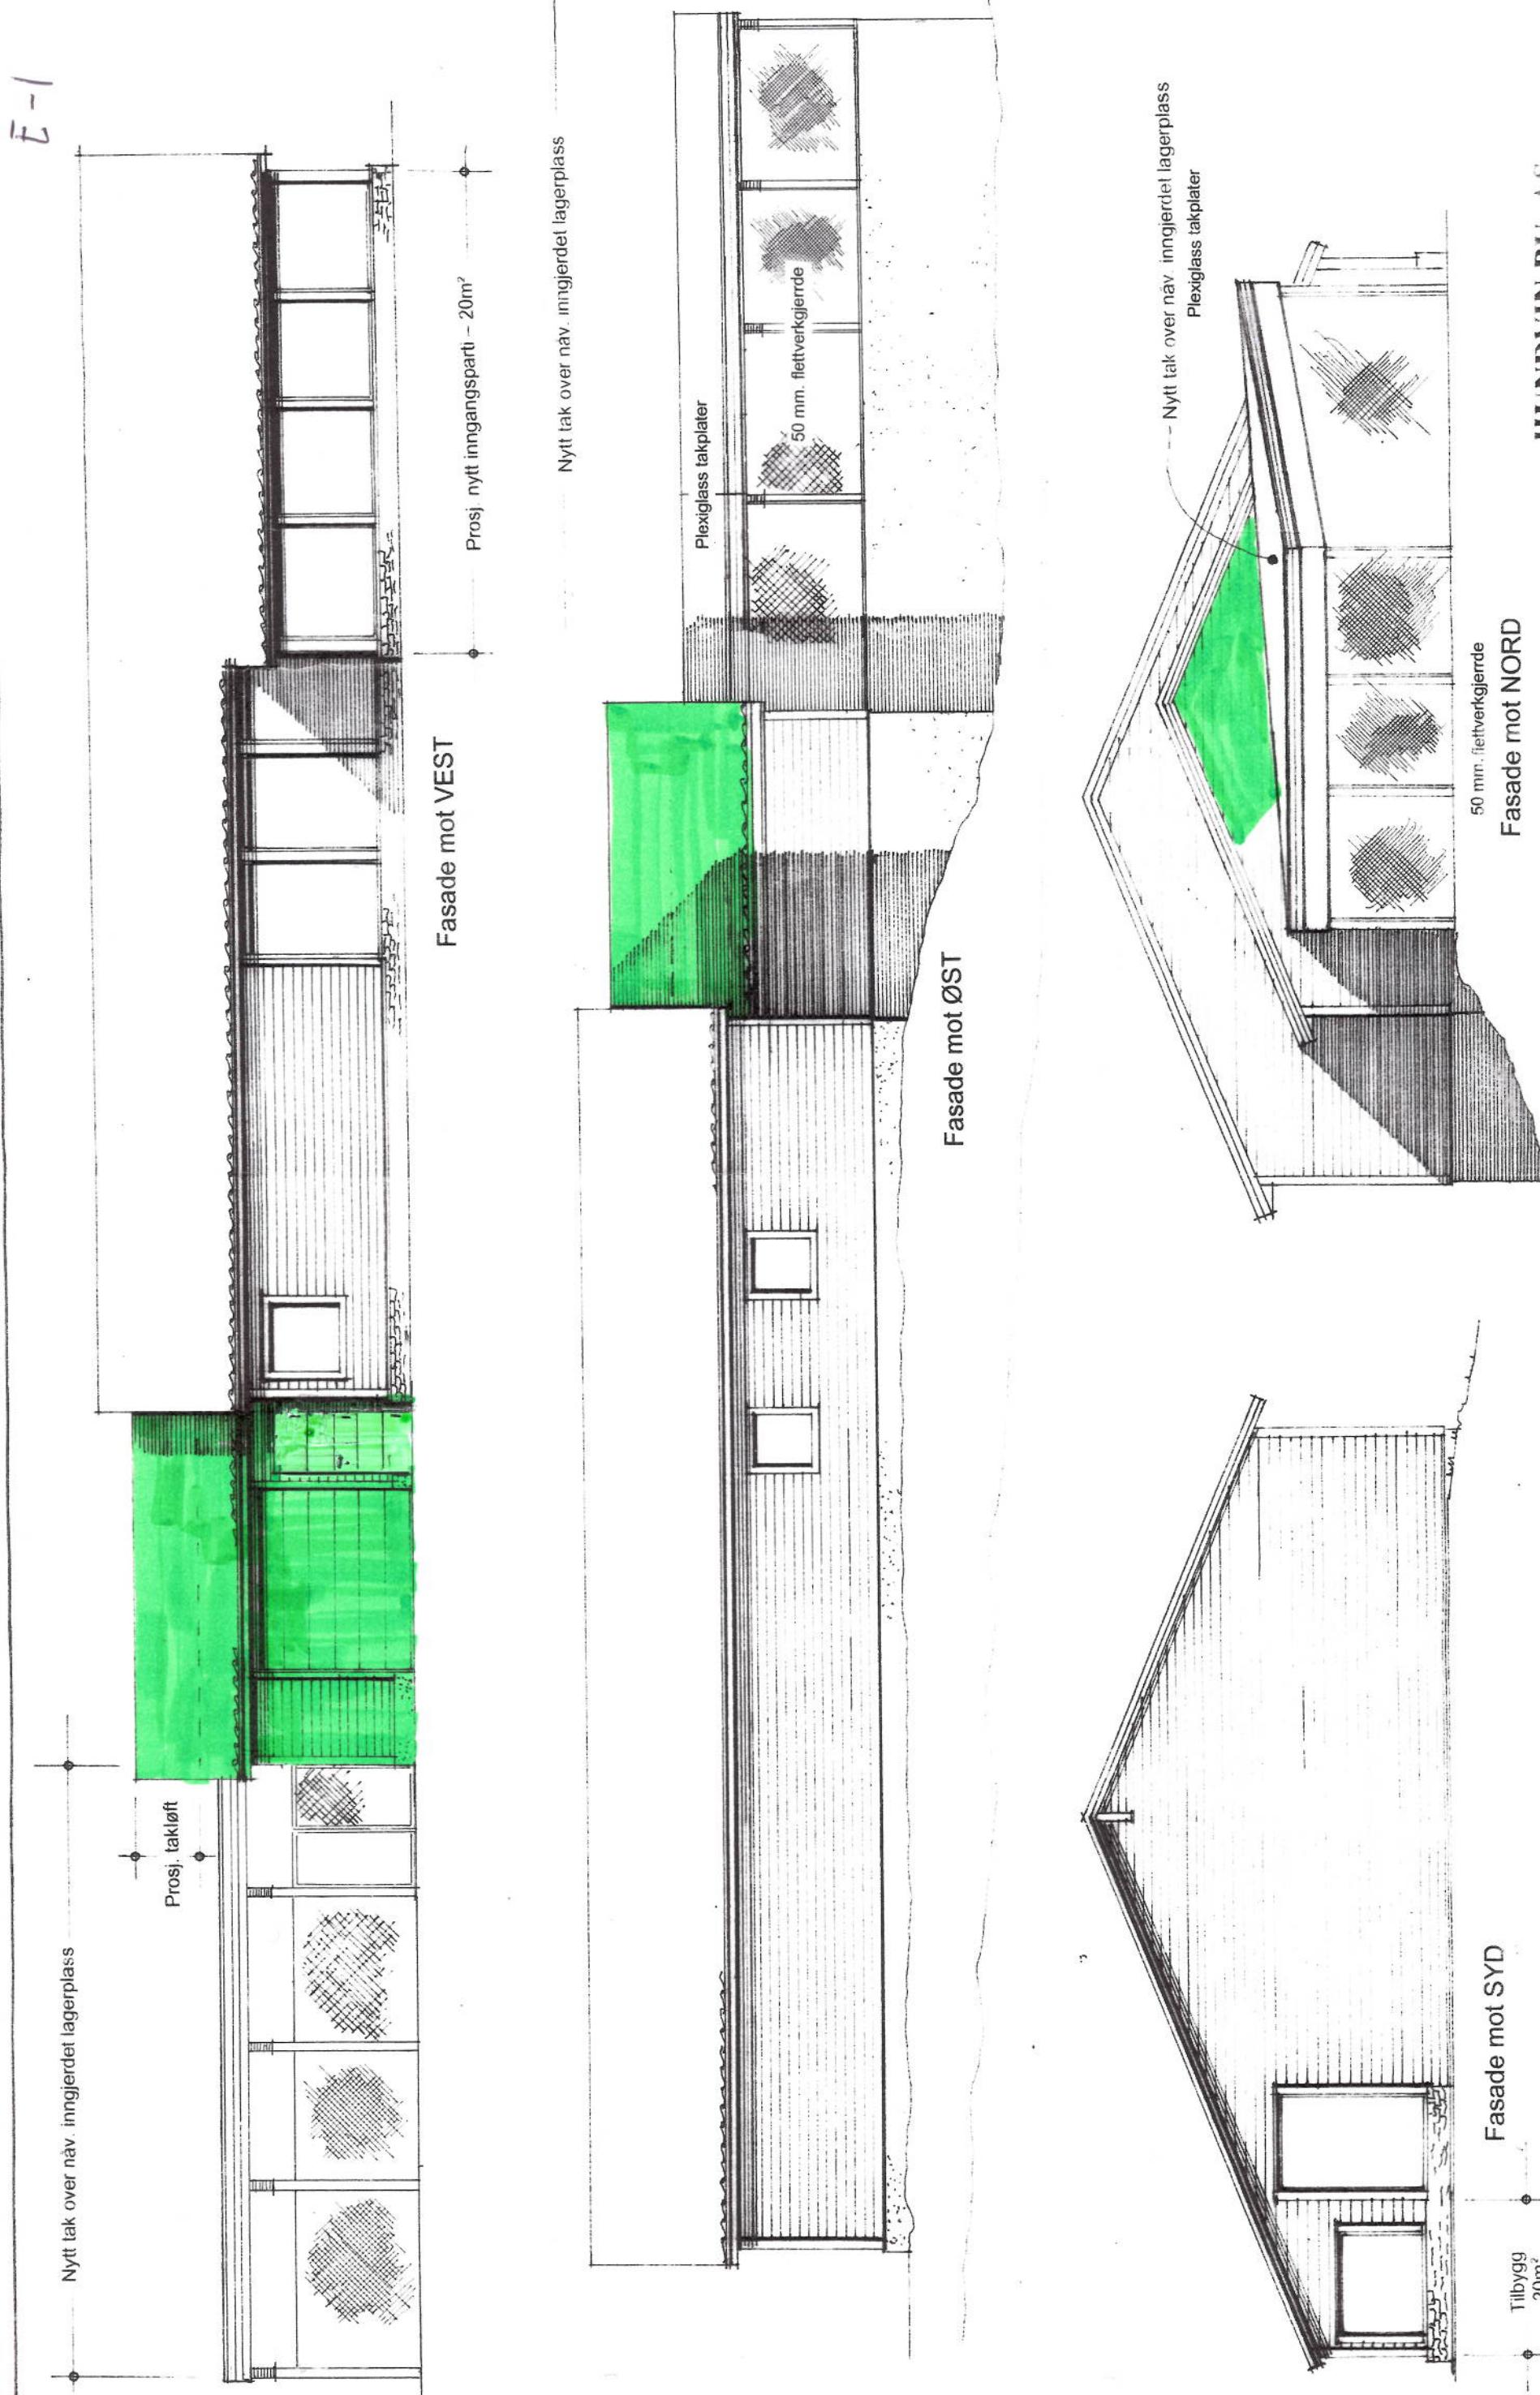

HUNDVIN BU AS
Prosj. utvidelse av butikk- og lager,
samtid tak over næv. inngjerdet lagerplass.
Fasader i Mal = 1:100

SEIM BYGG AS
26.03.2014