


Tegnforklaring

- Hus
 - Veranda
 - Uteoppholdsareale ~230m²
 - Tilkomstveg
 - Innkjørsel
- Linjesymbol
- Tomtegrense
 - Byggegrense
 - Senterlinje vei
 - Springsvisning
 - Mur
 - Uteoppholdsareal avgrensning

Det skal monteres gjerdet på 1m høyde på alle murer med høyde større eller lik h= 0,5m

- Fylling
- Skjering
- Skråning

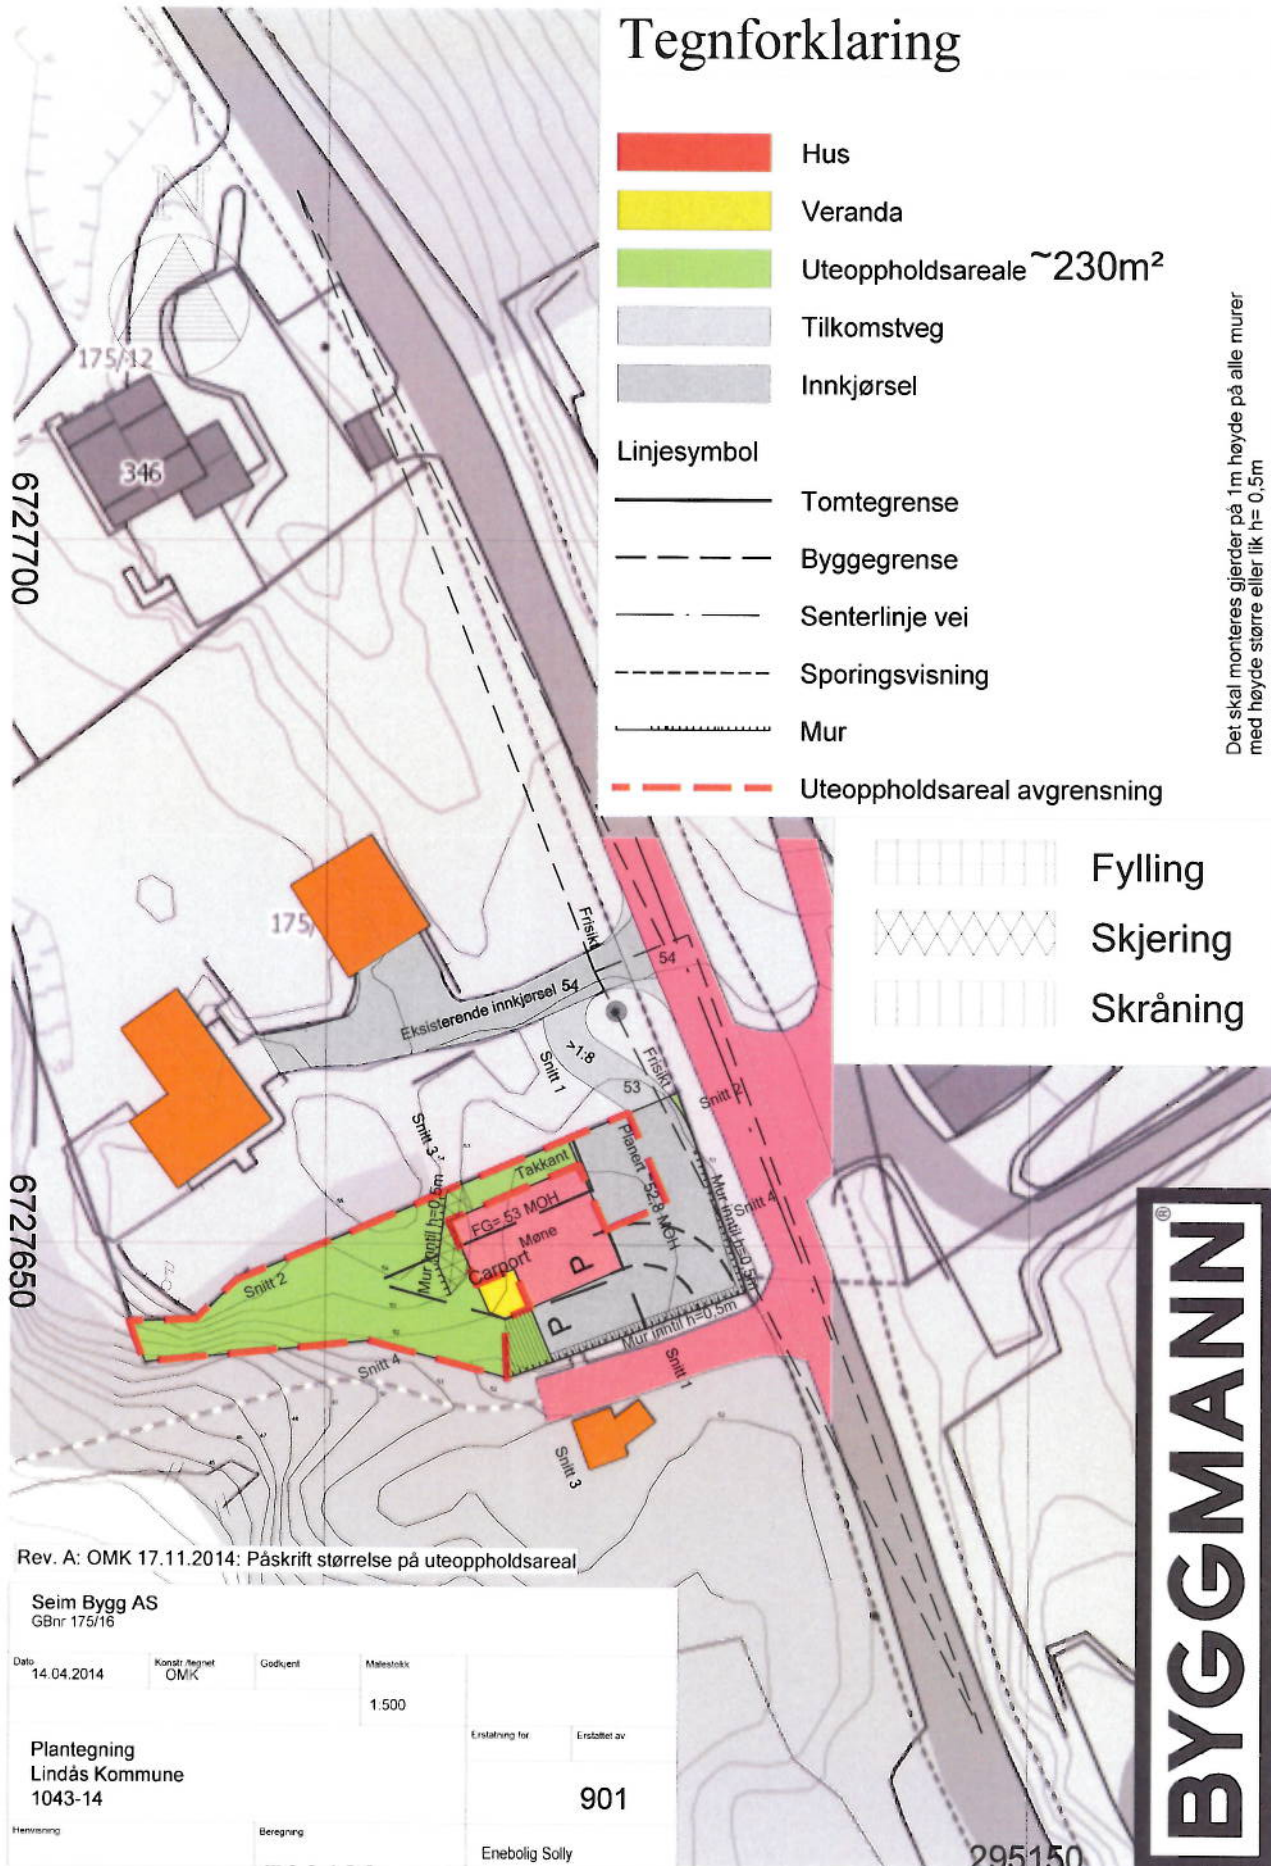

BYGGMANN

Rev. A: OMK 17.11.2014: Påskrift størrelse på uteoppholdsareal

Seim Bygg AS GBnr 175/16			
Date: 14.04.2014	Konstr. Regnet: OMK	Godkjent:	Målestokk: 1:500
Plantegning Lindås Kommune 1043-14		Erstatning for:	Erstattet av: 901
Hemning:	Beregning:	Enebolig Solly	

295150

Gjennomføringsplan

Elendom/ byggested	Gnr. 175	Bnr. 16	Festnr.	Seksj.nr.	Bygn.nr.	Kommune LINDÅS	Adresse SEIMSTRANDA 342	Dato 18.11.14	Signatur, ansv. søker <i>Tore Seim</i>	Postnr. 5912	Poststed SEIM
-----------------------	-------------	------------	---------	-----------	----------	-------------------	----------------------------	------------------	---	-----------------	------------------

Beskrivelse av fagområde, ansvarsområde, tiltaksklasse (i hhv. prosjektering, utførelse og uavhengig kontroll)		Kryss for planlagt samsvarserklæring / kontrollertklæring erstattes med dato når denne foreligger				Sett kryss når arbeidet innen ansvarsområdet er avsluttet	
Alle fagområder i tiltaket	Beskrivelse hentet fra søknad om ansvarsrett	Tiltaks-klasse	Foretakets navn og org.nr.	Søknad om rammetillatelse	Søknad om igangsettings-tillatelse/ett-trinnsøknad	Søknad om midlertidig brukstillatelse	Søknad om ferdigattest
(1)	(2)	(3)	(4)	(5)	(6)	(7)	(8)
SOK	SOKER	1	SEIM BYGG AS, 984330324		02.10.14		
PRO	ARKITEKTUR / BYGNINGSFYSIKK / BYGNINGSPLASS	1	DAKARK, 976598407		01.10.14		
PRO	RORINSTALLASJONER SANITÆRANLEGG	1	STUSDAL VVS AS, 912319164		01.10.14		
UTF	RIVING / TOMRERARBEID	1	SEIM BYGG AS, 984330324		02.10.14		
UTF	GRUNNARBEID / BETONGARBEID	1	BRODRENE MYKING MASKINSTASJON, 967		07.07.14		
UTF	BYGNINGS PLASSERING	1	LINDÅS KOMMUNE GEODATA AVD., 93508		04.08.14		
UTF	RORINSTALLASJONER SANITÆRANLEGG	1	STUSDAL VVS AS, 912319164		01.10.14		
KONT	VÅTROM & LUFTEIETTHET	1	TERJE KLEIVDAL, 954702308		29.07.14		
							(9)
							X X