

# Søknad om ferdigattest



Pbl § 21-10 og SAK10 §§ 8-1 og 8-2

## Søknaden gjelder

### Eiendom/Byggested

Kommune Gnr. Bnr. Adresse

Lindås 16 33 Klenevågen, Askelandsvågen, 5993 OSTEREIDET

### Ansvarlig søker

Navn	Organisasjonsnummer	Kontaktperson	Telefon	Mobiltelefon	e-postadresse
ETNE BETONG AS	960399293	Jette K Klungland	53756712	46982131	jette@etnebetong.no

## Ferdigattest

Tiltaket tilfredsstiller kravene til ferdigattest

## Oppdatert dokumentasjon

Det er IKKE foretatt ikke søknadspliktige endringer/justeringer i forhold til tillatelsen.

## Erklæring

Tilstrekkelig dokumentasjon som grunnlag for driftsfasen er overlevert byggverkets eier.

## Vedlegg

Vedleggstype	Gruppe	Beskrivelse av vedlegget	Hvordan oversendes vedlegget?
annet	Q	Gjennomføringsplan	vedlegges som papir
annet	Q	Samsvarserklæring	vedlegges som papir
kart	F	Med dimensjoner og oppmåling	vedlegges som papir
kart	F	Kopi av brev til Statens Kartverk Sjø	vedlegges som papir

# Søknad om ferdigattest



## Signering

(tiltakhaver signere for tiltak uten ansvarlig søker)

### Ansvarlig søker

Dato 5/12-14

Signatur Jette K. Klungland

Gjentas med blokkbokstaver

**Jette K. Klungland**

# Gjennomføringsplan



## Søknaden gjelder

### Eiendom/Byggested

Kommune Gnr. Bnr. Adresse  
Lindås 16 33 Klenevågen, Askelandsvågen, 5993 OSTEREIDET

Dato

13/11-14

Sign-Ansøyer søker

*John K. Kluge*

## Beskrivelse fagområde

### Prosjektering

Fagområde	Ansvarsområde	Tiltaksklasse	Foretakets navn	Søknad om rammertilatelse	Søknad om igangsettings tilatelse /ett-trinn søknad	Søknad om midlertidig bruks tilatelse	Søknad om ferdigattest	Arbeidet innenfor ansvarsretten er avsluttet
Bryggeløsninger	Prosjektering av betongbryggeløsning for lokalitet	1	960399293 ETNE BETONG AS				X	X

### Utførelse

Fagområde	Ansvarsområde	Tiltaksklasse	Foretakets navn	Søknad om rammertilatelse	Søknad om igangsettings tilatelse /ett-trinn søknad	Søknad om midlertidig bruks tilatelse	Søknad om ferdigattest	Arbeidet innenfor ansvarsretten er avsluttet
Produksjon og montering	Produksjon, transport og fortøyning	1	960399293 ETNE BETONG AS				X	X

# Samsvarserklæring

Pbl § 24-1, SAK10 kapittel 12



## Søknaden gjelder

### Eiendom/Byggested

Kommune Gnr. Bnr. Adresse

Lindås 16 33 Klenevågen, Askelandsvågen, 5993 OSTEREIDET

## Foretak

Organisasjonsnummer Navn

960399293 ETNE BETONG AS

## Ansvar for prosjektering

Beskrivelse av ansvarsområde	Ansvarsrett gitt dato	Arbeidet innen ansvarsområdet er avsluttet
Prosjektering av betongbryggeløsning for lokalitet	25.03.2014	Ja

Det er ikke avdekket gjenstående arbeider innenfor ansvarsområdet som er til hinder for å gi tillatelse til: ferdigattest

Det bekreftes at kvalitetssikring er utført og dokumentert i henhold til søknad om ansvarsrett og foretakets system. Prosjektering verifisert i samsvar med ytelser i TEK 10 alternativt TEK

Prosjektering verifisert i samsvar med dokumentasjon av løsninger i TEK 10 alternativt TEK

## Ansvar for utførelse

Beskrivelse av ansvarsområde	Ansvarsrett gitt dato	Arbeidet innen ansvarsområdet er avsluttet
Produksjon, transport og fortøyning	25.03.2014	Ja

Ferdigattest - Det er ikke avdekket feil eller mangler som hindrer ferdigattest

Det bekreftes at kvalitetssikring er utført og dokumentert i henhold til søknad om ansvarsrett og foretakets system.


Utførelse verifisert i samsvar med produksjonsunderlag

## Erklæring og signering

Foretaket er kjent med reglene om straff og sanksjoner i plan- og bygningsloven kap 32, og at det kan medføre reaksjoner dersom det er gitt uriktige opplysninger.

Dato 13/11-14

Signatur *Jutta K. Klung*

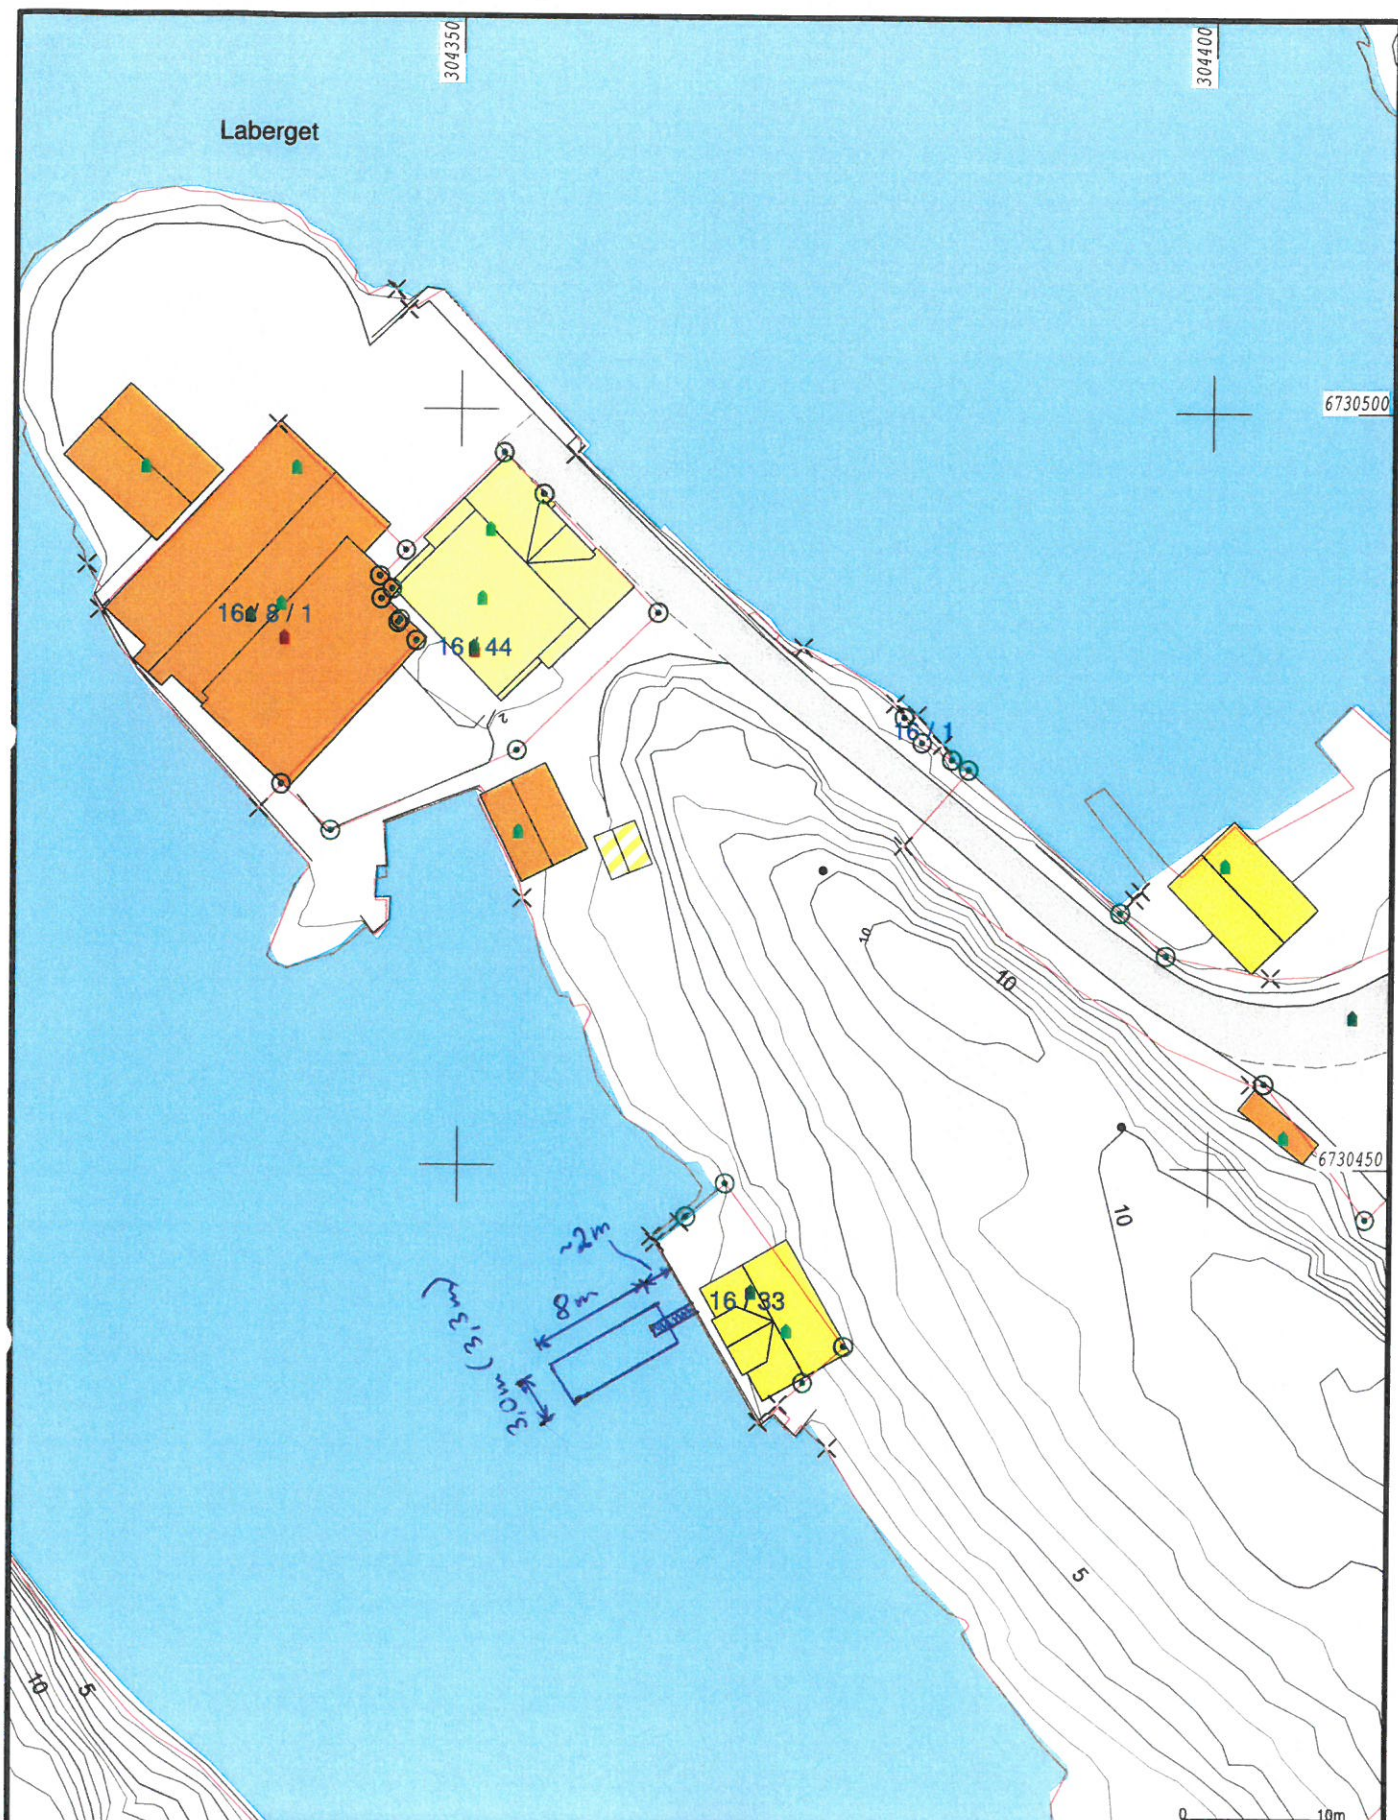

— Målte Grenser	■ Større bustader
- - - Registrerte Grenser	■ Hytte/feriehus
⋯ Udefinert grenser	■ Garasje/uthus
⋈ Terrengmålte grense	■ Industri/lager
⊙ Konstruert grensepunkt	■ Andre bygg
■ Bolig	
■ Bustad m/leilighet	
■ Våningshus	

Beliggenhet og høyder må oppfattes som orienterende.



Lindås kommune  
Geodata avdeling



Dato: 2013.05.30  
Sign: tve

G.nr.16 B.nr.33

Målestokk  
1:500



Etne Betong as

Statens Kartverk Sjø  
Postboks 60  
4001 Stavanger

Etne 13.11.14


**KOPI**



Vedlagt er kart iin tegnet ny flytebruggje  
utenfor eiendom 16/33, Lindås kommune.  
Viser til Bergen og Omland Havnvesen  
sitt vedtak, pkt. 12 og anser herved dette  
som oppfylt. (BOH emnekode HAV-5210)

Moh  
Jette K. Klungland  
**Jette K. Klungland**

Kopi: Bergen og Omland Havnvesen

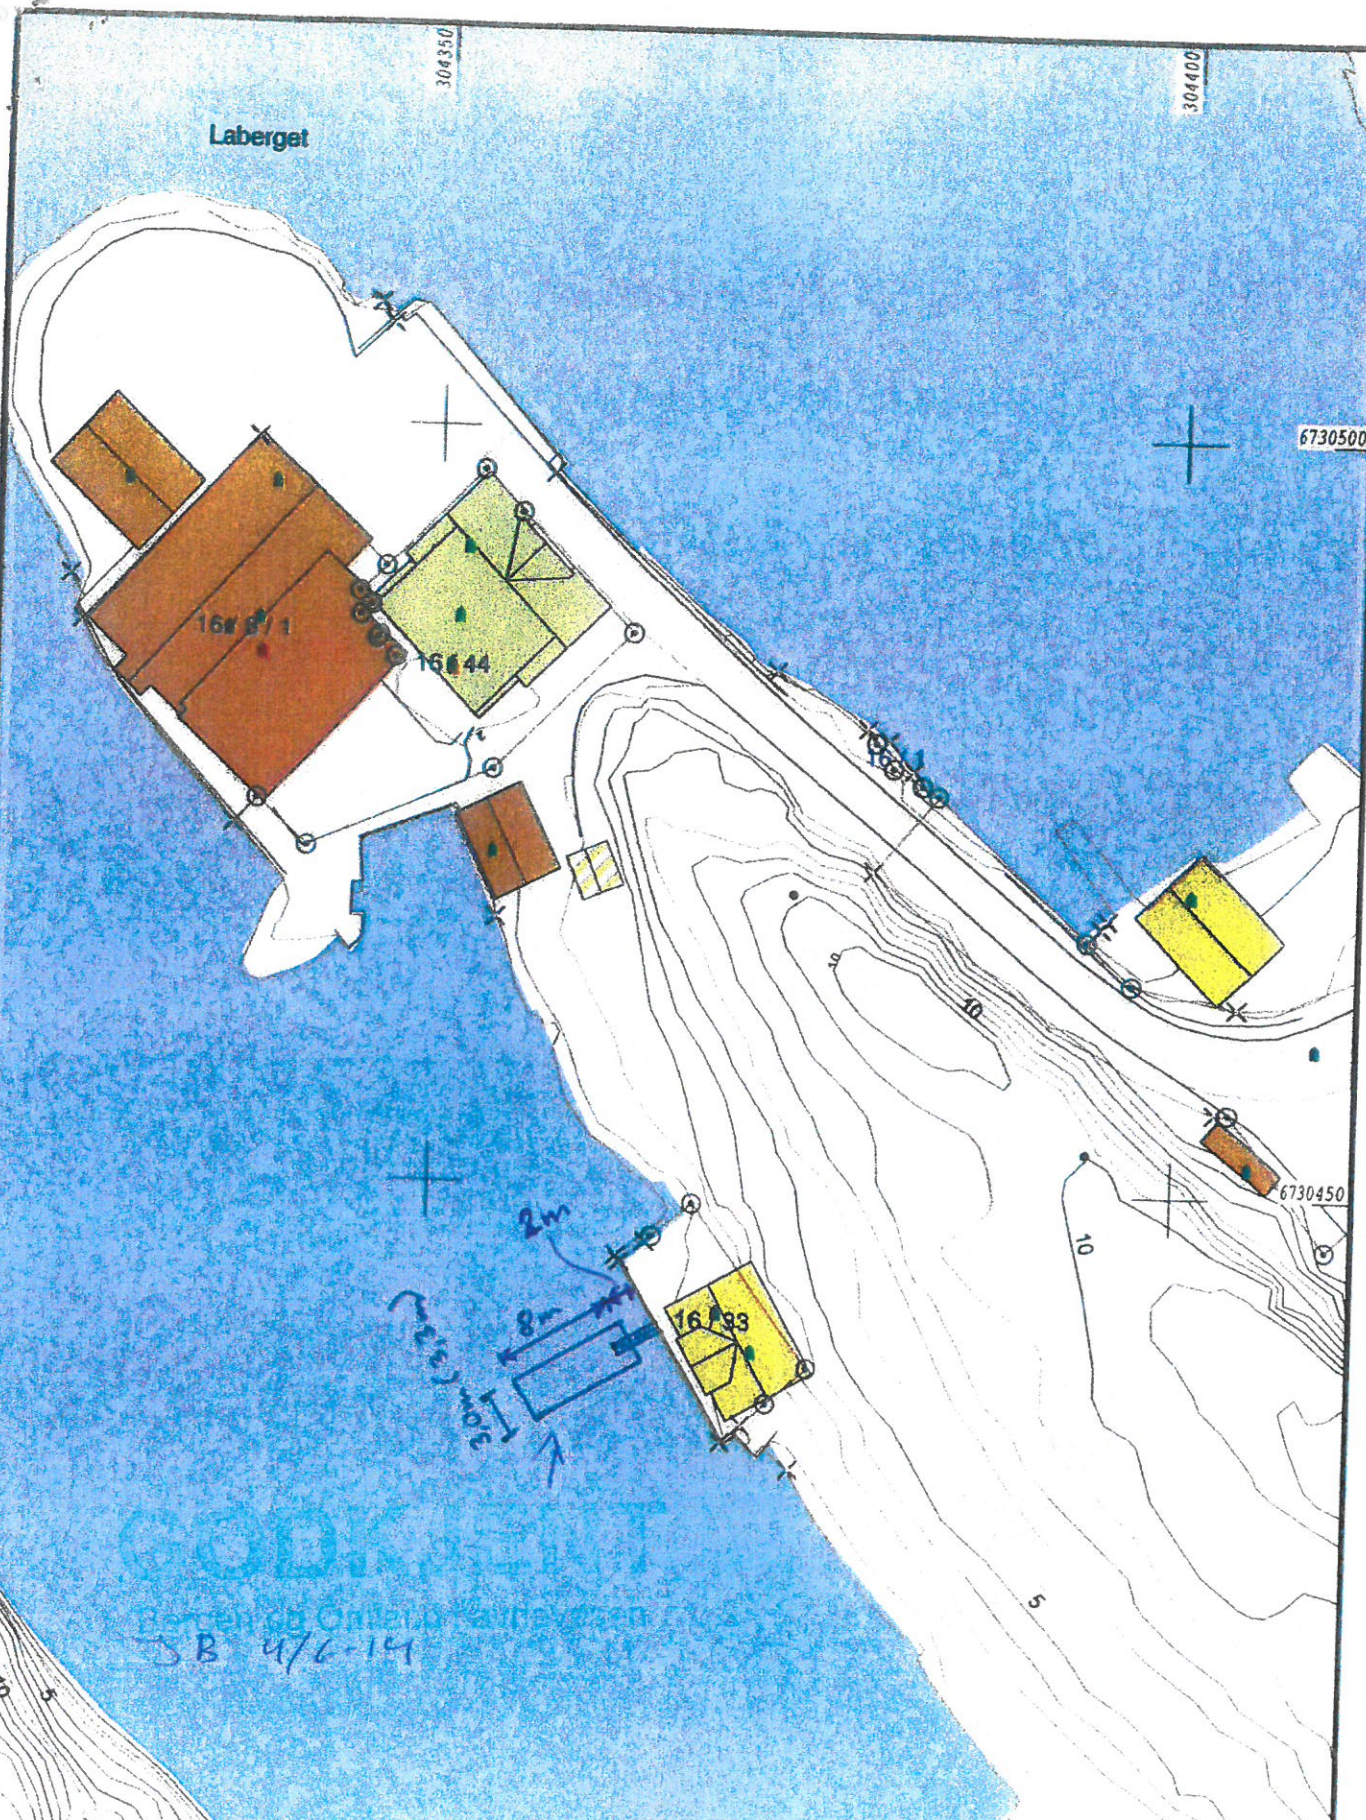



Målte Grenser	Større bustader		<b>Lindås kommune</b> Geodata avdeling	 N
Registrerte Grenser	Hytte/feriehuis			
Udefinert grense	Garasjer/hus	Beliggenhet og høyder må oppfattes som orienterende.		
Terrengmålte grense	Industri/lager			
Konstruert grensepunkt	Andre bygg			
Brøtt				
Bustad med tilbehør				
Våningshus				