



## Statens vegvesen

Odd Maurset Vabø  
Leivestad-sør  
5912 SEIM

Behandlande eining:  
Region vest  
Bergen distrikt

Sakshandsamar/innvalsnr:  
Øystein Hagesæther - 56342954

Vår referanse:  
2006/068712-005

Dykkar referanse:

Vår dato:  
14.03.2007

### Løyve til å nytte avkøyrsla frå offentlig veg

Vi syner til vår tilsegn av 27.10.06.

Avkøyrsla frå Fv 390 hp 02 ved km 2,883 til eigedomen gnr. 180 bnr. 5 i Lindås kommune er med dette godkjent.

Det vert med dette gjeve løyve til å nytta den nye avkøyrsla med heimel i Veglova §§ 40-43 og Vegdirektoratet sine reglar av 16. juli 1964 på følgjande vilkår:

1. Løyvet gjeld berre for den staden som er nemnt ovanfor, og i høve godkjent skisse.
2. Løyvet gjeld berre for bruk av avkøyrsla til følgjande føremål:  
Tilkomst til bustad og landbruk.
3. Frisiktsona skal vere 4 m x 85 m, der 4 meter er målt frå vegkant inn i avkøyrsla og 85 meter er sikt i kvar retning. Det skal ikkje vere noko sikthindrande element over 0,5 m i planet mellom avkøyrsla og fylkesvegen.
4. Svingradius skal vere 6 meter.
5. Brukar/eigar må til ein kvar tid halde avkøyrsla i den stand det er sett krav til i vilkåra.

Plan og forvaltning - Bergen distrikt  
Med helsing

  
Odd Høydalsvik  
senioringeniør

  
Øystein Hagesæther

2 vedlegg


Kopi: **Monica Vabø Reigstad, Leivestad, 5912 Seim**  
Lindås kommune, 5914 Isdalstø


Postadresse  
Statens vegvesen  
Region vest  
Askedalen 4  
6863 Leikanger

Telefon: 815 44 010  
Telefaks: 57 65 59 86  
firmapost-vest@vegvesen.no  
Org.nr: 971032081

Kontoradresse  
Kvassnesvegen 40  
ISDALSTØ

Fakturaadresse  
Statens vegvesen  
Regnskap  
Båtsfjordveien 18  
9815 VADSØ  
Telefon: 78 94 15 50  
Telefaks: 78 95 33 52

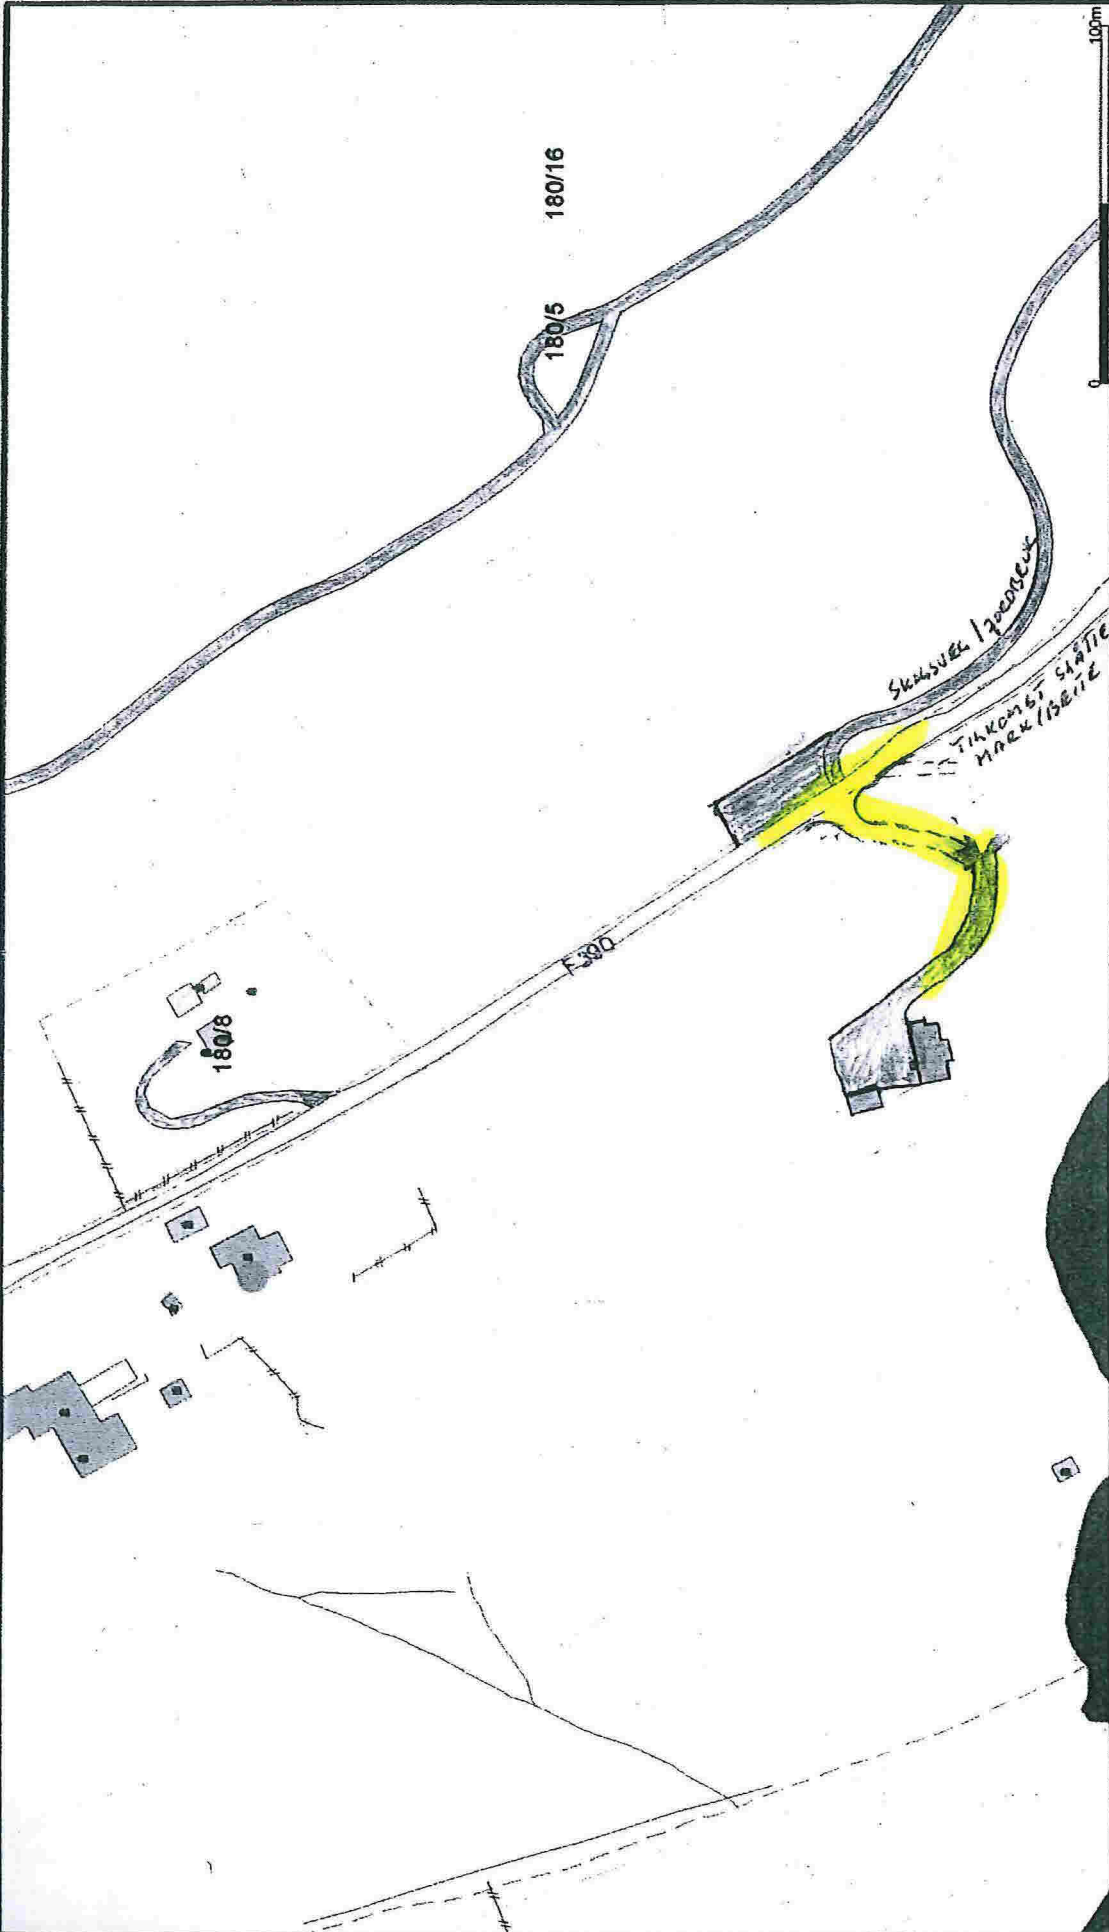

		Lindås kommune Areal- og Miljøavdelinga	
Dato: 2006.04.11		Sign: mlk	
Målestokk: 1:2000		100m 0	

- Måle Grenser
- Regulerte Grenser
- Likformet grenser
- Terrennmålte grenser
- Konstruert grunnquakt
- Bolig
- Bustad anleggslinje

Beliggenhet og høyder må oppfattes som orienterende.