


D-1  
E-1

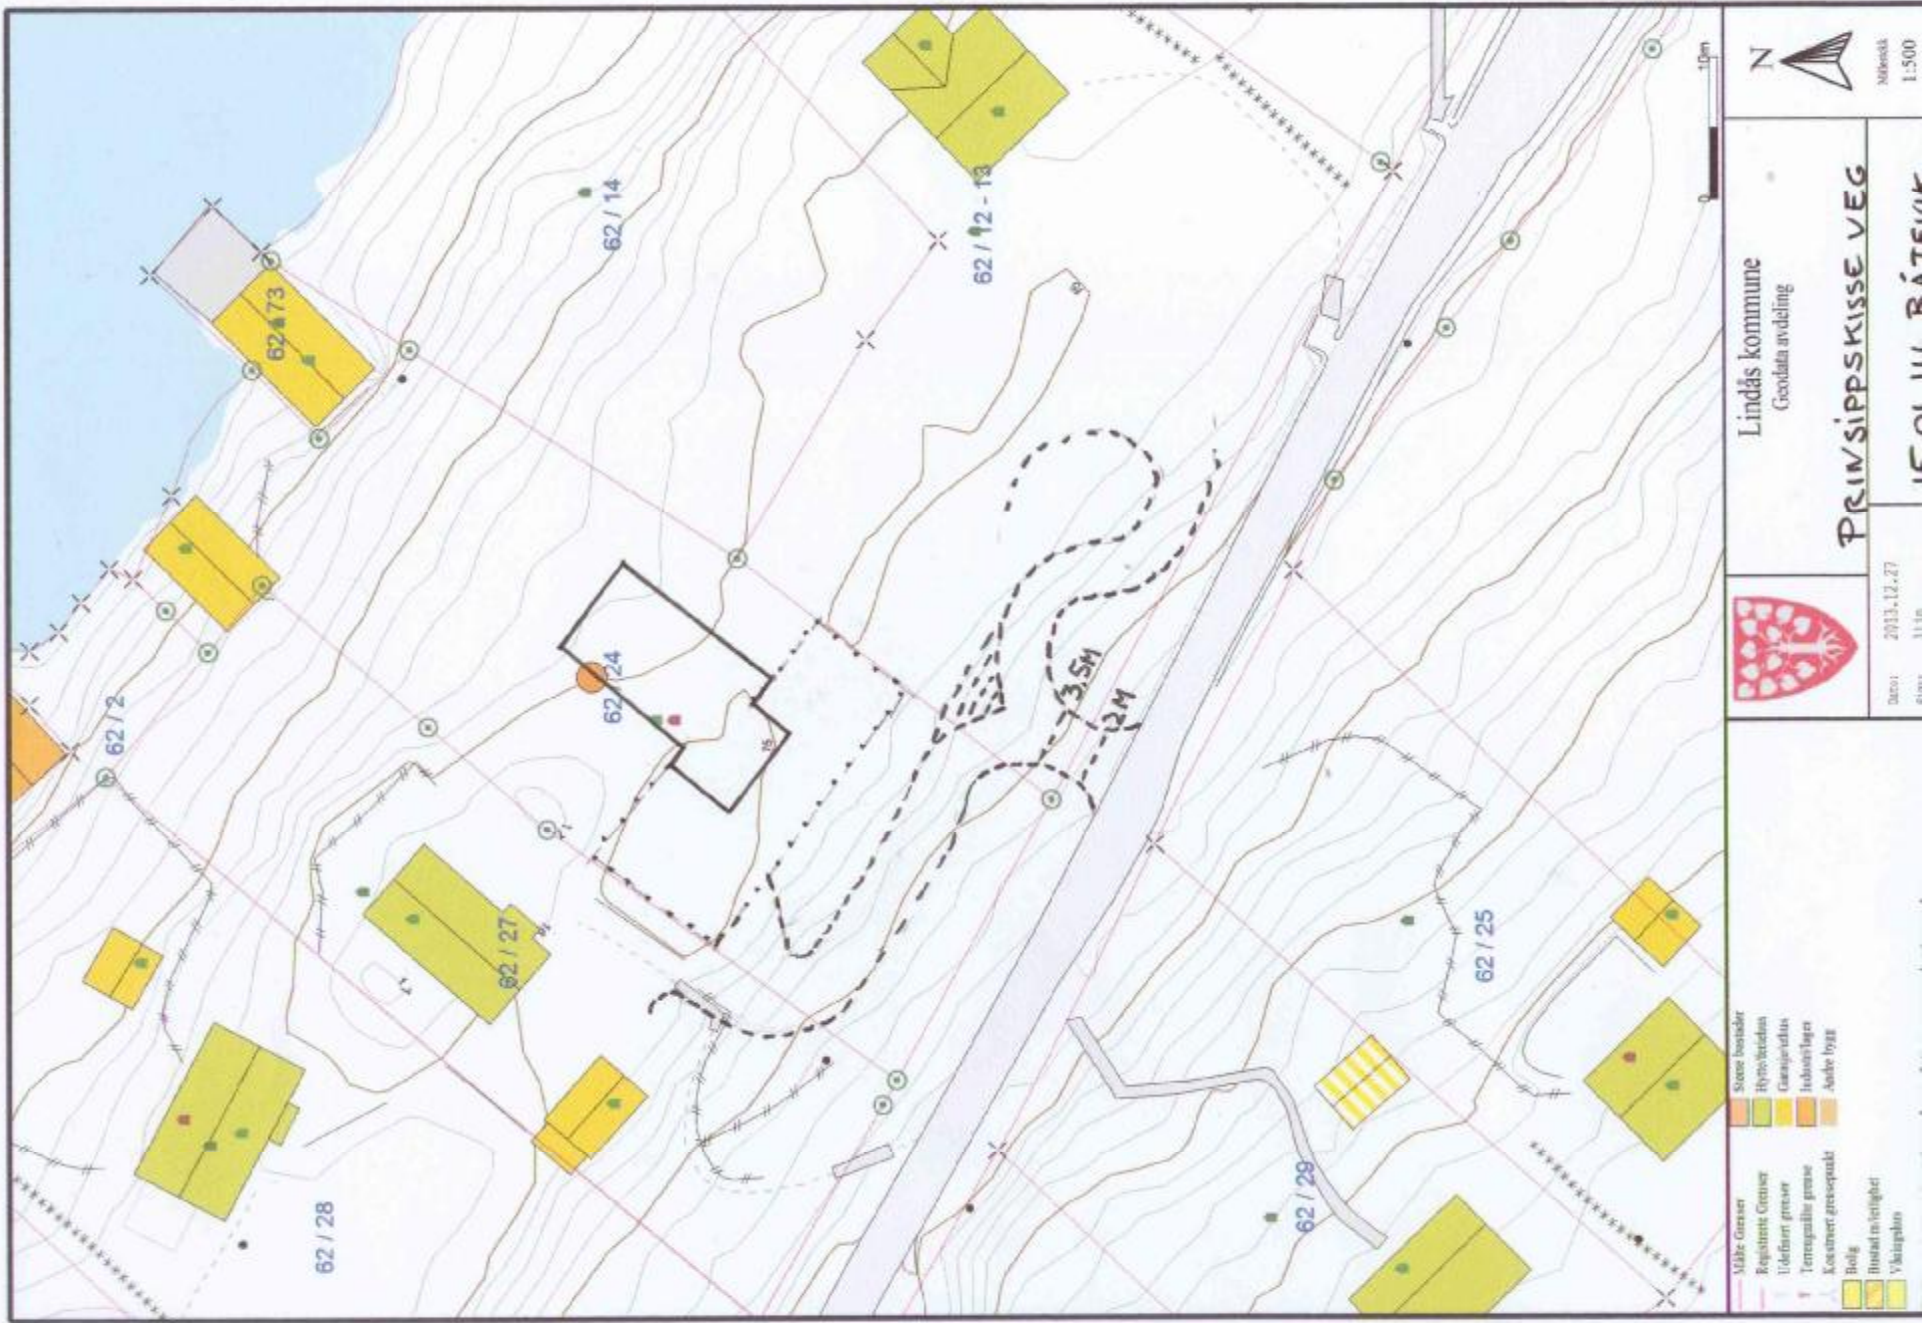

## Søknad om endring av gitt tillatelse eller godkjenning

etter plan- og bygningsloven (pbl) §§ 20-1 og 20-2

Berører endringen av tiltaket eksisterende eller fremtidige arbeidsplasser slik at det må innhentes nytt samtykke fra Arbeidsilsynet?  Ja  Nei

Hvis "ja" må slikt vedtak innhentes før igangsettingsstillatelse kan gis. Byggblankett 5177 med vedlegg.

<b>Søknaden gjelder</b>				
Gnr.	Bnr.	Festnr.	Søknadsnr.	Bygningssnr.
62	24			
Eiendom/ byggested		Adresse		
Myksvoll		5108 HORDVIK		
			Bolignr.	Kommune
				Lindås Kommune

### Beskrivelse av endring(er)

Endringer av ansvarsreiter (ny ansvarsrett, skilte av ansvarsrett, avsluttet ansvarsrett)

Endring av ansvarlig søker, endring av tiltakshaver

Endring av tiltak (dispensasjoner, areal, plassering, formål, bruk, pbl §§ 20-1, 20-2)

Vedlegg	Gruppe	Nr. fra - til	Ikke relevant
Nye vedlegg og tidligere vedlegg som endres			
Opplysninger om tiltakets ytre rammer og bygningsspesifikasjoner, byggblankett 5175	A	-	<input checked="" type="checkbox"/>
Dispensasjonssøknad (begrunnelse/vedtak) (pbl kap 19)	B	-	<input checked="" type="checkbox"/>
Nabovarsling (gjenpart/nabomerknader/kommentarer til nabomerknader)	C	1 -	<input type="checkbox"/>
Situasjonsplan, avkjøringsplan	D	1 -	<input type="checkbox"/>
Tegninger	E	1 -	<input type="checkbox"/>
Redegjørelseskart	F	1 -	<input type="checkbox"/>
Søknader om ansvarsrett	G	1 - 3	<input type="checkbox"/>
Gjennomføringsplan	G	-	<input checked="" type="checkbox"/>
Boligspekifikasjon i matrikkelen	H	-	<input checked="" type="checkbox"/>
Uttalelser fra annen offentlig myndighet	I	-	<input checked="" type="checkbox"/>
Rekvisisjon av oppmålingsforretning	J	-	<input checked="" type="checkbox"/>
Andre vedlegg	Q	-	<input checked="" type="checkbox"/>

### Underskrifter

Ansvarlig søker for tiltaket (for tiltak etter pbl § 20-1)

Foretak  
Båtevik Bygg AS  
Kontaktperson  
Terje L. Båtevik  
E-post  
te-baat@online.no  
Dato  
19.01.2014

Tiltakshaver (bare for tiltak uten ansvarlig søker etter pbl § 20-2)

Navn  
Kathrine Båtevik  
Kontaktperson  
Kathrine Båtevik  
E-post  
te-baat@online.no  
Dato  
19.01.2014

Underskrift  
Terje L. Båtevik

Underskrift  
Kathrine Båtevik