

Lindås Kommune

Kvernehusmyrane 20

5914 Isdalstø

LINDÅS KOMMUNE	
Klassering	
12. 01. 2015	
Ark. saksnr	Løpenr
14/2348	
Saksnr	Tilgangskode

Knarvik 10.01.2015

Forslag til en tryggere Skolevei til Knarvik Barneskole.

Når man kjører barn og barnebarn til Skolen og må følge til døren, da blir Parkeringshuset ofte brukt.

Gangveien ut fra Parkeringshuset går syd for inn/utkjørsel og vi må derfor krysse to veier med stor trafikk i den tiden man skal komme seg til skolen. Mange foresatte kjører inn til Rundkjøringen ved skolen for å sleppe av sine barn, noen parkerer. Kaos hver morgen av biler som kjører inn og ut til skolen, samtidig som biler Kjører Inn og ut fra Parkeringshuset.

Midt oppi dette skal barna krysse veier to ganger, ofte i mørke. (merket med rød gangvei, se vedlegg)

En tryggere skolevei blir det, ved å legge utgangen fra Parkeringshuset på nordsiden av inn og utkjørselen, da unngår man bilkaoset inn og ut fra skole og Parkeringshuset (merket med grønn gangvei, se vedlegg).

Dette blir og en lettere og bedre vei å gå da den ligger på et høyere og flatere nivå, mens veien på sydsiden skråner nedover og er tyngre å krysse.

Barn som kommer ifra Knarvik øst benytter ofte Senteret som skolevei og bruker også samme utgang som beskrevet.

Fotgjengerfeltet nede ved Rundkjøringen blir ikke alltid benyttet da det ligger for langt unna.

Jeg håper at dette blir behandlet på en seriøs måte til barnas beste.

Med Vennlig hilsen.

Johannes B. Johanesn

Kvassnesvegen 85


5914 Isdalstø

Mobil 92452632

Vedlegg: Skisse merket: Tryggere Skolevei. 09.01.2015

Kopi : Knarvik Senter 5914 Isdalstø

Kopi : Knarvik Barneskole Postboks 27 5902 Isdalstø

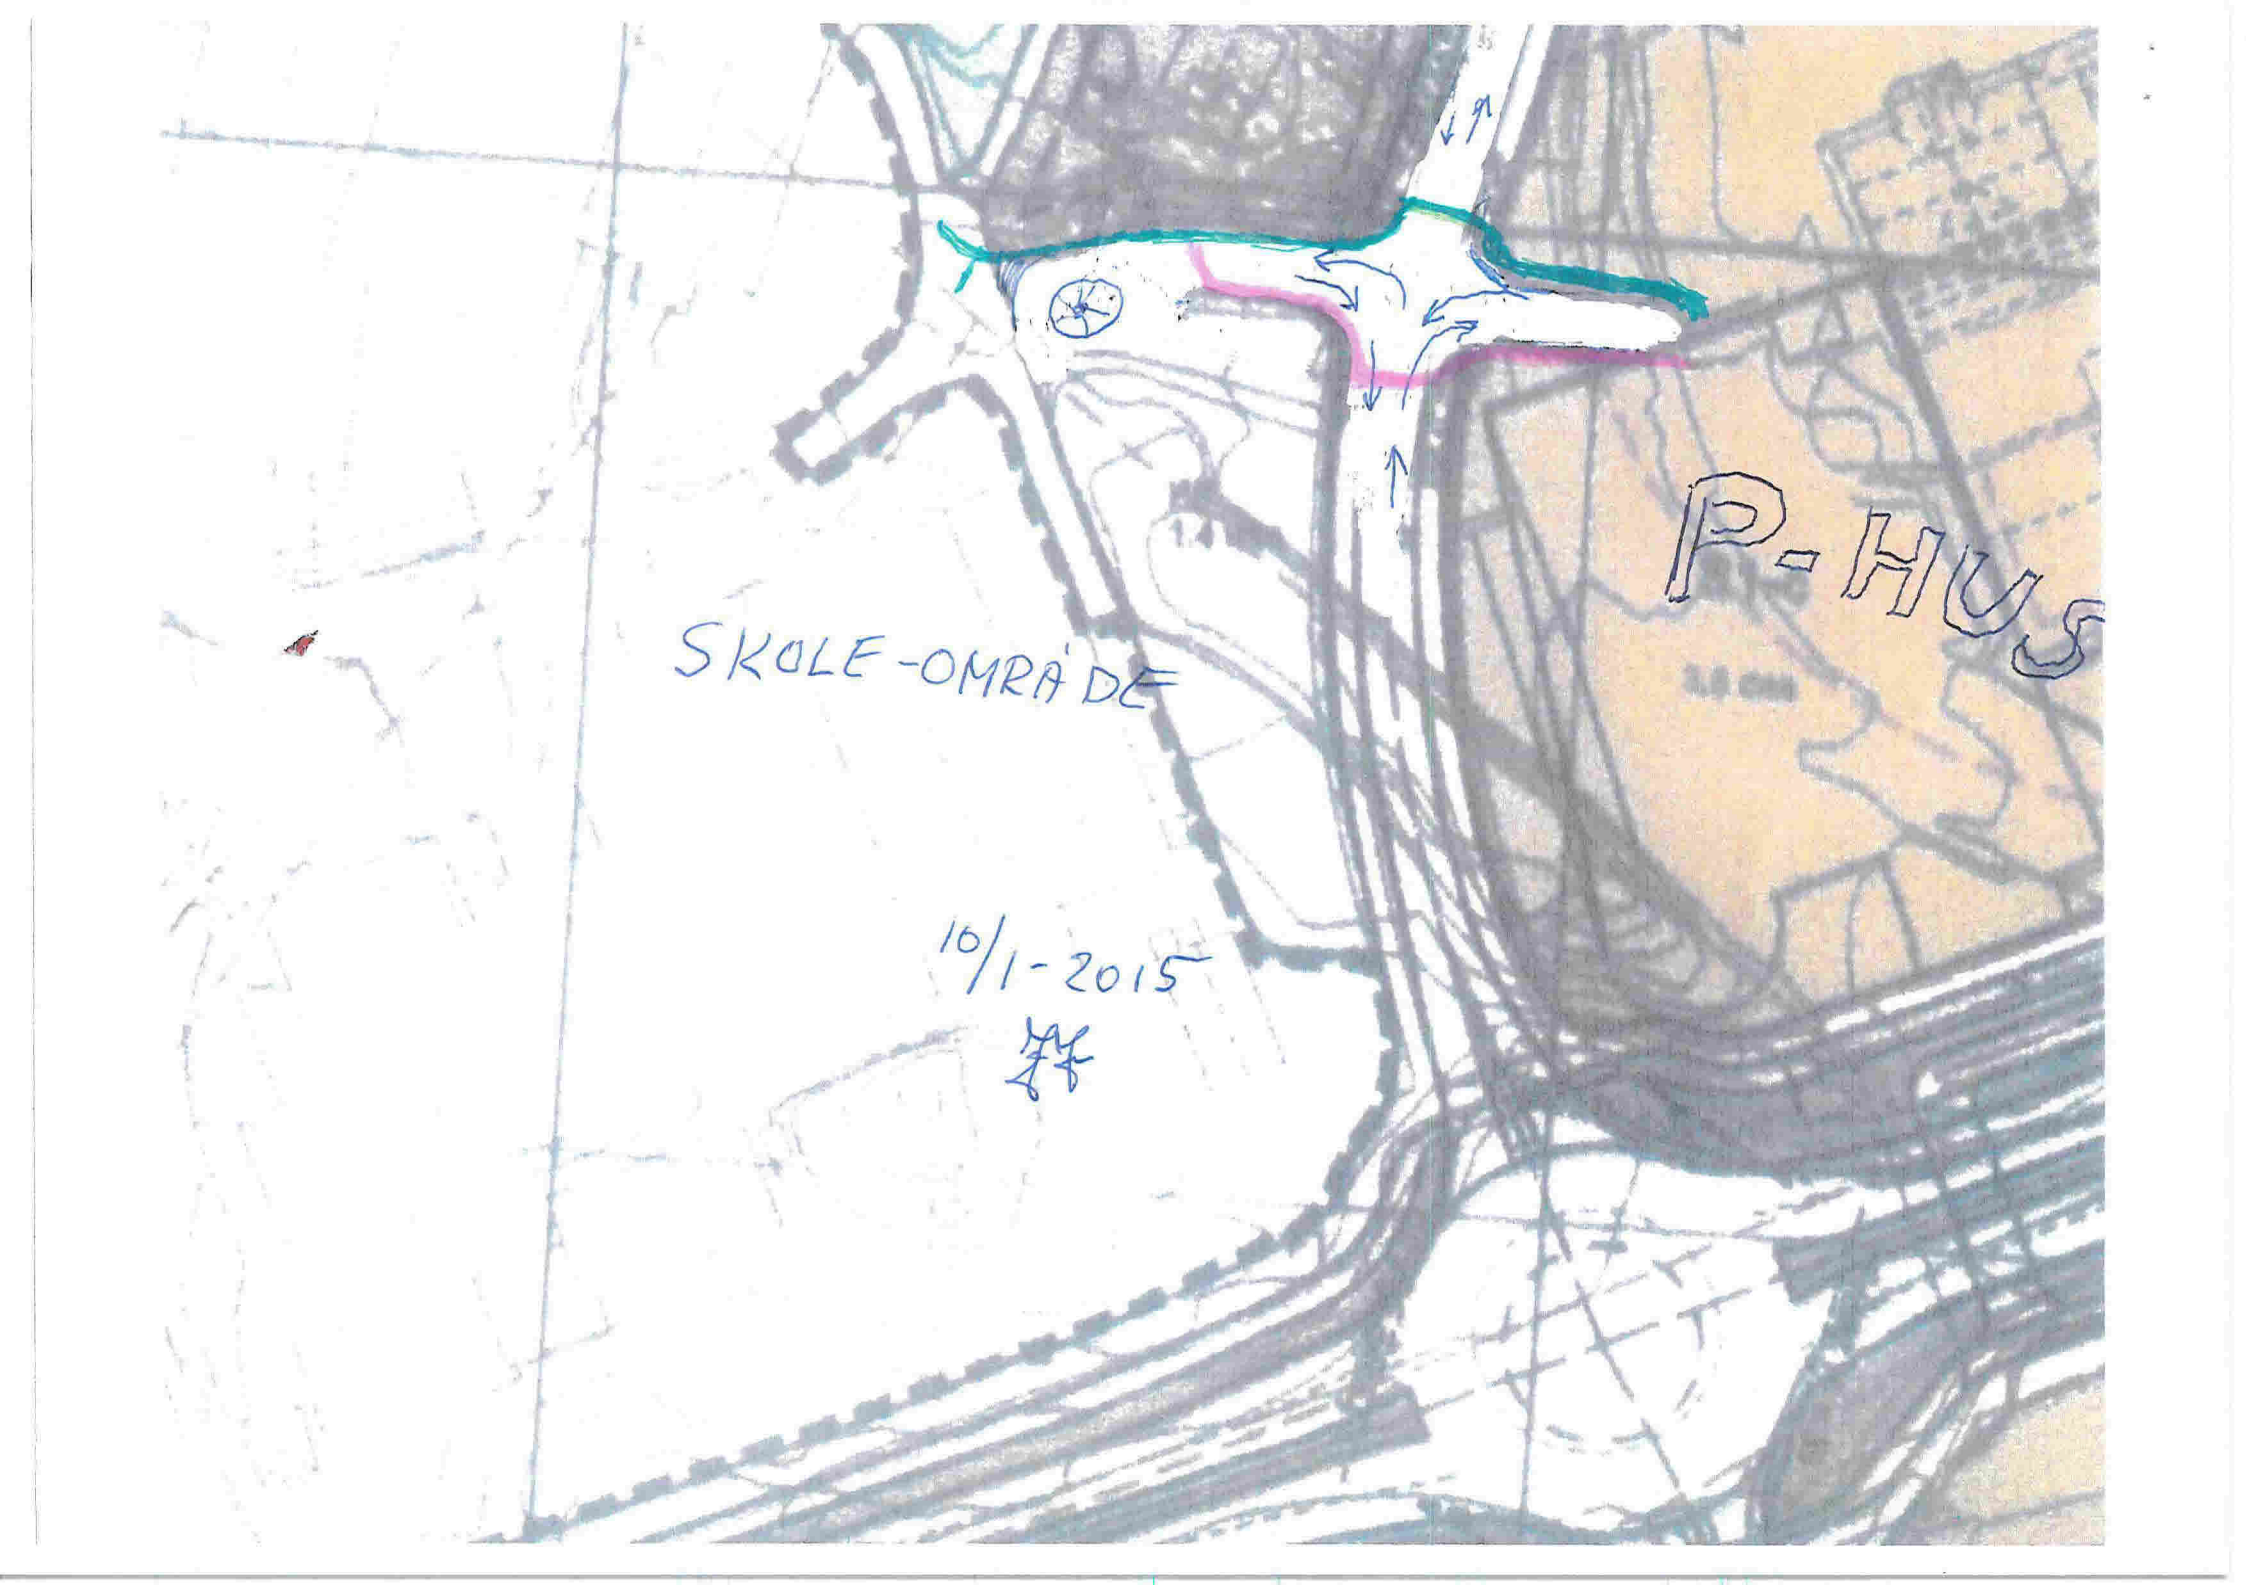

A hand-drawn map of a street intersection. The map is drawn on a printed map background. A central road runs vertically. To the left, a road branches off to the left. To the right, a road branches off to the right. A road also branches off to the top. The intersection is marked with blue arrows indicating traffic flow. A green line is drawn along the top road, and a pink line is drawn along the right road. A blue circle with a crosshair is drawn on the left road. The text "SKOLE-OMRÅDE" is written in blue ink on the left side. The text "P-HUS" is written in blue ink on the right side. The date "10/1-2015" and a signature are written in blue ink in the center.

SKOLE-OMRÅDE

P-HUS

10/1-2015

ff