

Fra: Pål Terje Carlsen <paal-terje.carlsen@alvsbyhus.no>
Sendt: 14. januar 2015 12:59
Til: Knut Bjørnevoll
Emne: SV: Kommunens ref 14/1575 - 14/28402 GBNR 214/198 STian Nepstad vår ref 40663
Vedlegg: 39773+PLANER-SNITT-FASADER med søknaden til kommunen.pdf; 39733+-+Sitplan+500+revidert+19052014.pdf

Hei

Da har jeg sett igjennom saken og tegningene. Jeg har oppdaget følgende feil.

På situasjonsplanen som Vest oppmåling har datert den 2014.01.06 har de påført feil BYA på bolig 137 m², dette stemmer ikke.

Boligen har en BYA på 158,0 m² dette ble oppdaget før søknaden ble sendt inn og revideringer på gjort. Älvsbyhus Norge AS fikk revidert BYA i tegningsfeltet på tegningen Planer-snitt-fasade den 16.05.2014 og den 19.05.2014 fikk Vest oppmåling endret BYA. Det er kun oppgitt areal som måtte endres. Tegningen i seg selv viste riktige mål og størrelse.

Oversender deg tegninger med riktig angitt BYA.



Med vennlig hilsen
PÅL TERJE CARLSEN
Ingeniør

Tel. +47 69 23 54 45

E-post: paal-terje.carlsen@alvsbyhus.no

Älvsbyhus Norge AS • Ekholtveien 114

Postboks 2008 Høyden, 1520 MOSS

www.alvsbyhus.no




Please consider the environment before printing this e-mail


Fra: Knut Bjørnevoll [<mailto:KBJ@lindas.kommune.no>]
Sendt: 14. januar 2015 12:24
Til: Pål Terje Carlsen
Kopi: lck@kej.no
Emne: SV: Kommunens ref 14/1575 - 14/28402 GBNR 214/198 STian Nepstad

Det blir mange datoar å forholde seg til her. 31.01.2014 er feil.

Situasjonsplan motteken 27.05 er det korrekte.
Men datoen på dokumentet er 2014.01.06:

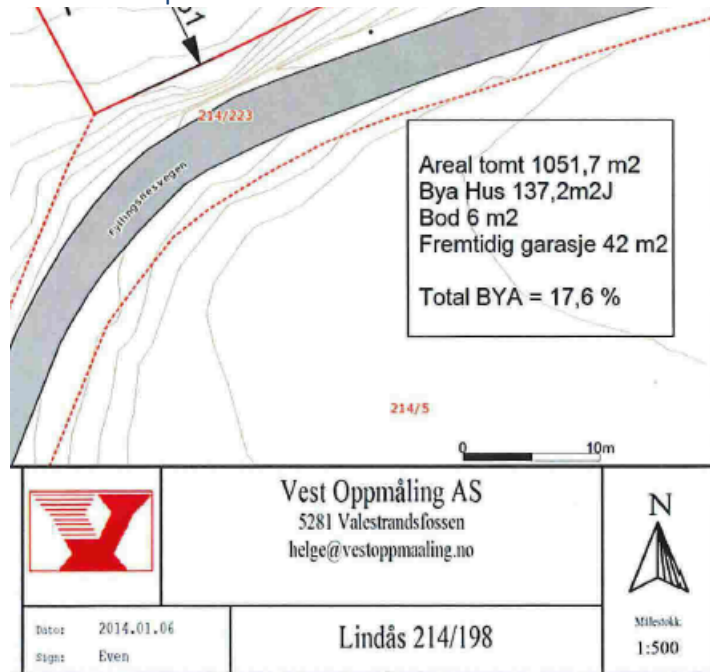

Den du sende i dag er datert 2014.05.19:

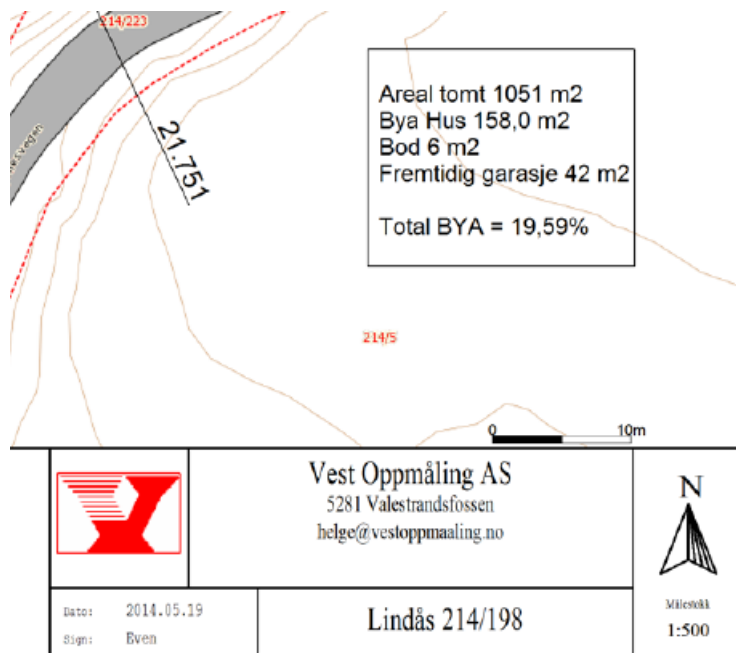

Einaste forskjellen eg finn er dato og BYA
Eg kan registrera den siste som revidert situasjonsplan, om det er den som er korrekt.

mvh



LINDÅS KOMMUNE

Knut bjørnevoll
Sakshandsamar byggesak

www.lindas.kommune.no

postmottak@lindas.kommune.no

Fra: Pål Terje Carlsen [<mailto:paal-terje.carlsen@alvsbyhus.no>]

Sendt: 14. januar 2015 10:37

Til: Knut Bjørnevoll

Kopi: lck@kej.no

Emne: Kommunens ref 14/1575 - 14/28402 GBNR 214/198 STian Nepstad

Hei

Jeg går igjennom kommunens tillatelse og jeg har ett spørsmål til vilkår 9.

Kommunen skriver blant annet « Bygget skal plasseres i samsvar med situasjonsplan motteken 31.01.2014, med topp grunn mur på kote 37,0»

Jeg sitter med situasjonsplanen som ble sendt inn sammen med søknadspapirene der datoen for opptegning satt til 19.05.2014. Det var denne som ble sendt inn sammen med søknaden den 27.05.2014.

Kunne jeg få en tilbakemelding på om det er denne situasjonsplanen som kommunen har godkjent..



Med vennlig hilsen
PÅL TERJE CARLSEN
Ingeniør

Tel. +47 69 23 54 45

E-post: paal-terje.carlsen@alvsbyhus.no

Älvsbyhus Norge AS • Ekholtveien 114

Postboks 2008 Høyden, 1520 MOSS

www.alvsbyhus.no



Please consider the environment before printing this e-mail

Denne epost har blitt kontrollert for virus av Serit
This e-mail has been scanned for viruses by Serit
