


Fasade mot nord

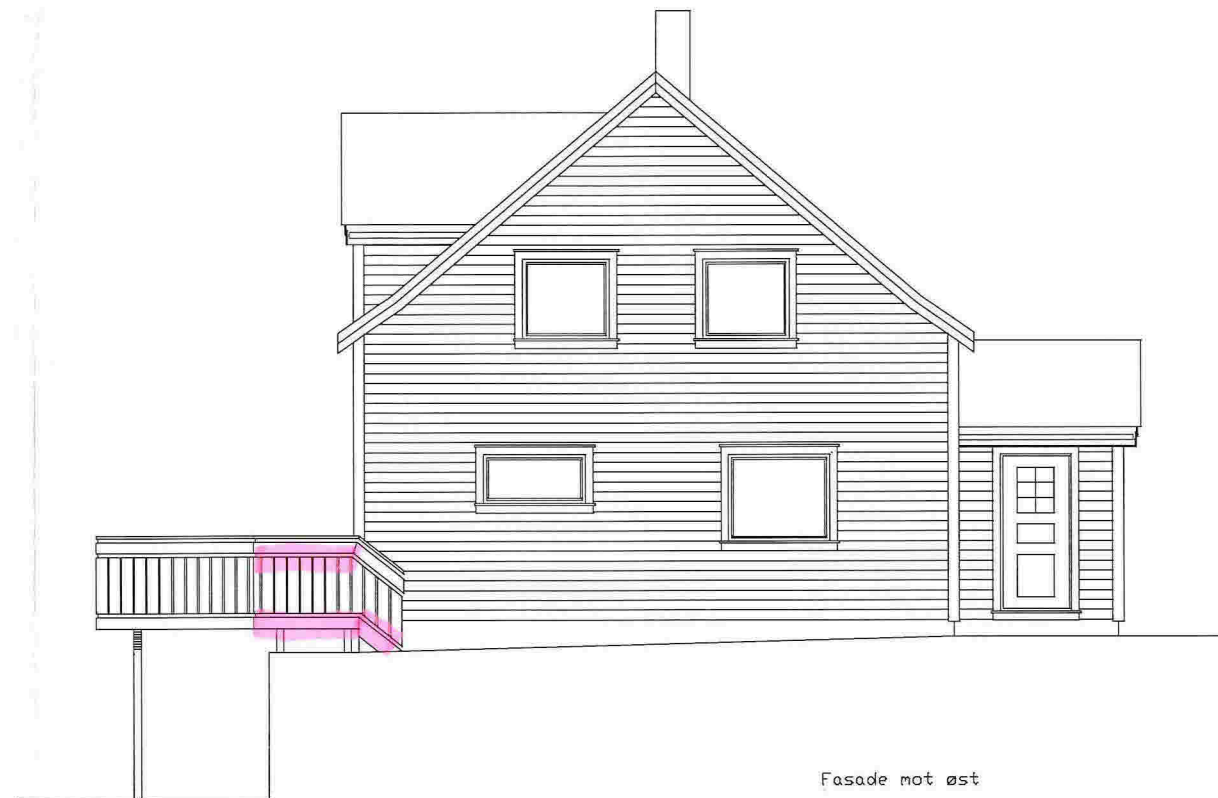

Fasade mot øst

Ny terrasse




Fasade mot vest

Ny terrasse



Fasade mot sør

Tiltakshaver:			
Nils Toft			
Tegning:			
Fasdetegninger etter ombygging			
Dato:	12.03.2013	Konstr./Tegnet:	Målestokk: 1:100
Rev:	17.10.2014	Gnr./Bnr:	212/85
		Kommune:	Lindås
Tegn nr: 103			
Kålås & Sønn byggevarehandel AS			
Sauvågen 83, 5915 Hjelmås			
Tlf 56353370, Faks 56353481			

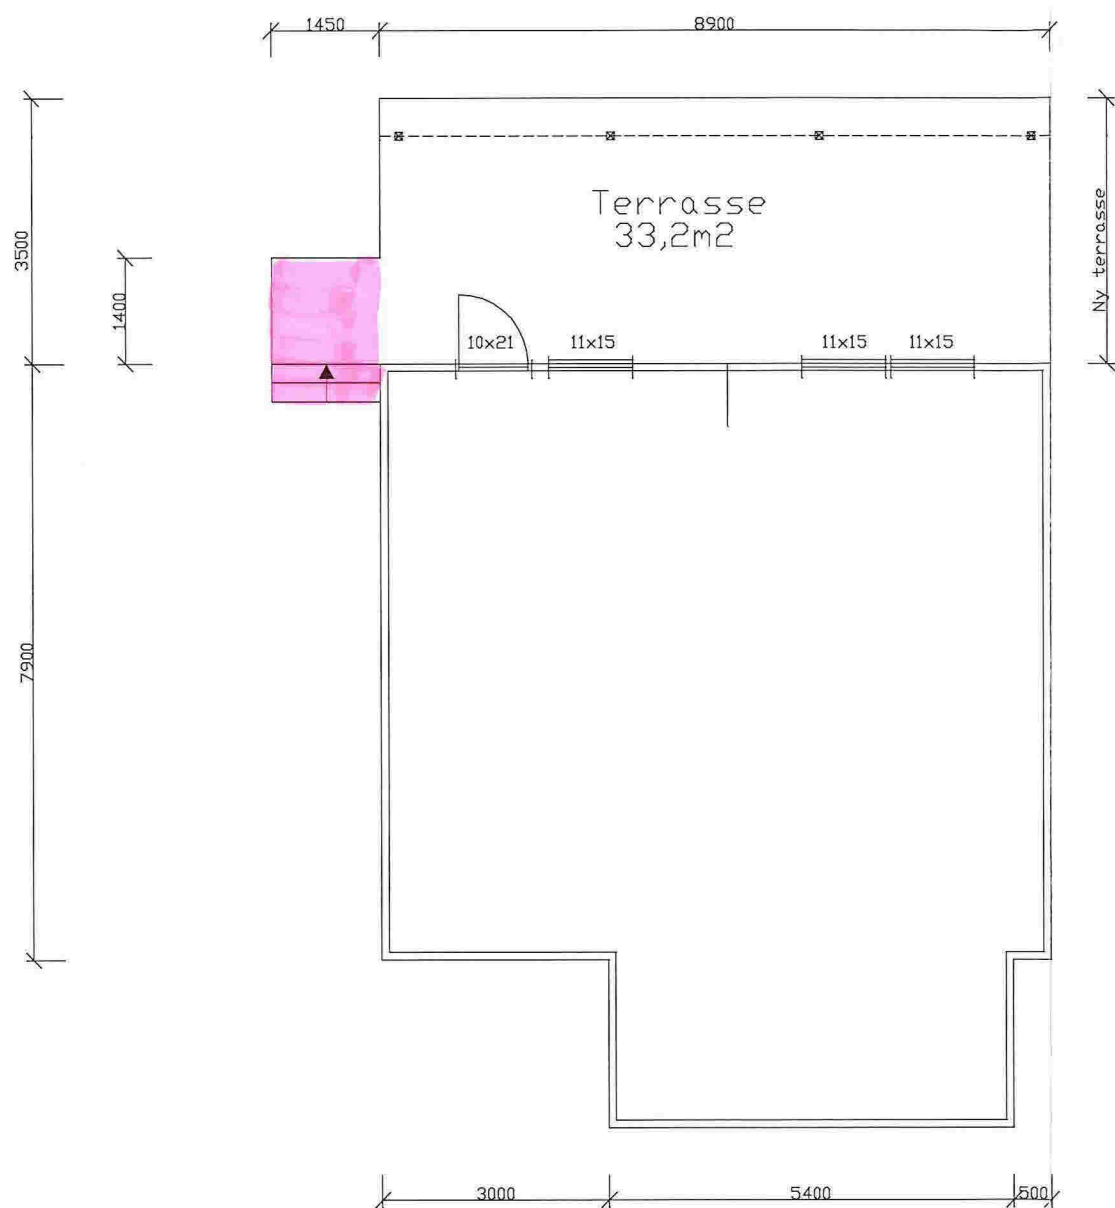

Tiltakshaver:			
Namn			
Tegning:			
Plan tegning etter ombygging			
Data:	12.03.2013	Konstr./Tegnet:	Målestokk: 1:100
Rev:	17.10.2014	G.nr./B.nr:	212/85
		Kommune:	Lindås
		Tegn nr:	104