


Vedlegg D&T

Eksisterende


19-January-2015

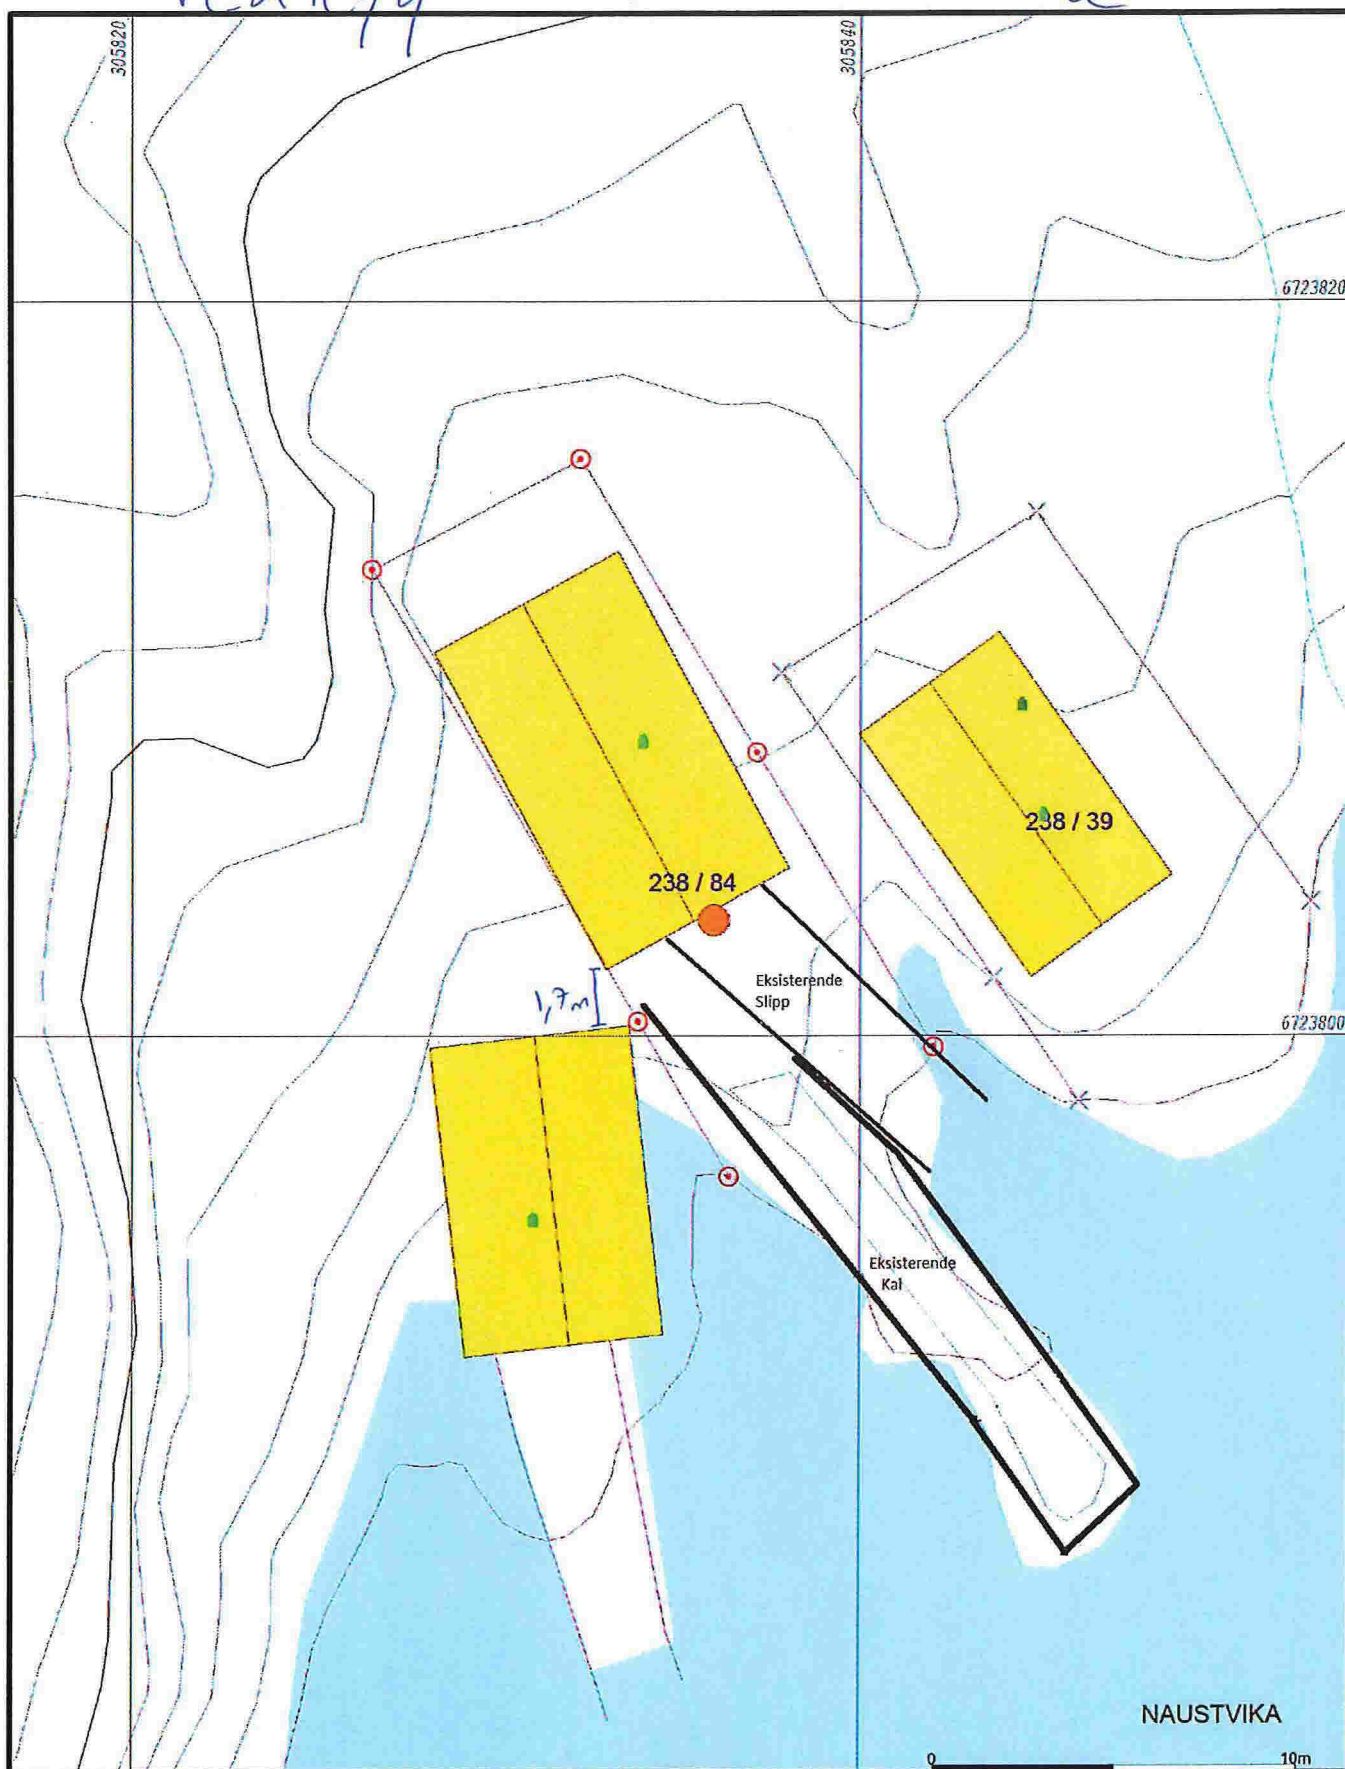

- Målte Grenser - Registrerte Grenser - Udefinert grense - Terrengmålte grense - Konstruert grensepunkt - Bolig - Bustad m/leilighet - Våningshus	- Stor bustader - Hytte/feriehuis - Garasje/uthus - Industri/lager - Andre bygg	 Lindås kommune Geodata avdeling	 N Målestokk 1:200
Date: 2014.09.10 Sign: liei		Gnr 238 bnr 84	

Beliggenhet og høyder må oppfattes som orienterende.

Vedlegg DK2 Nytt

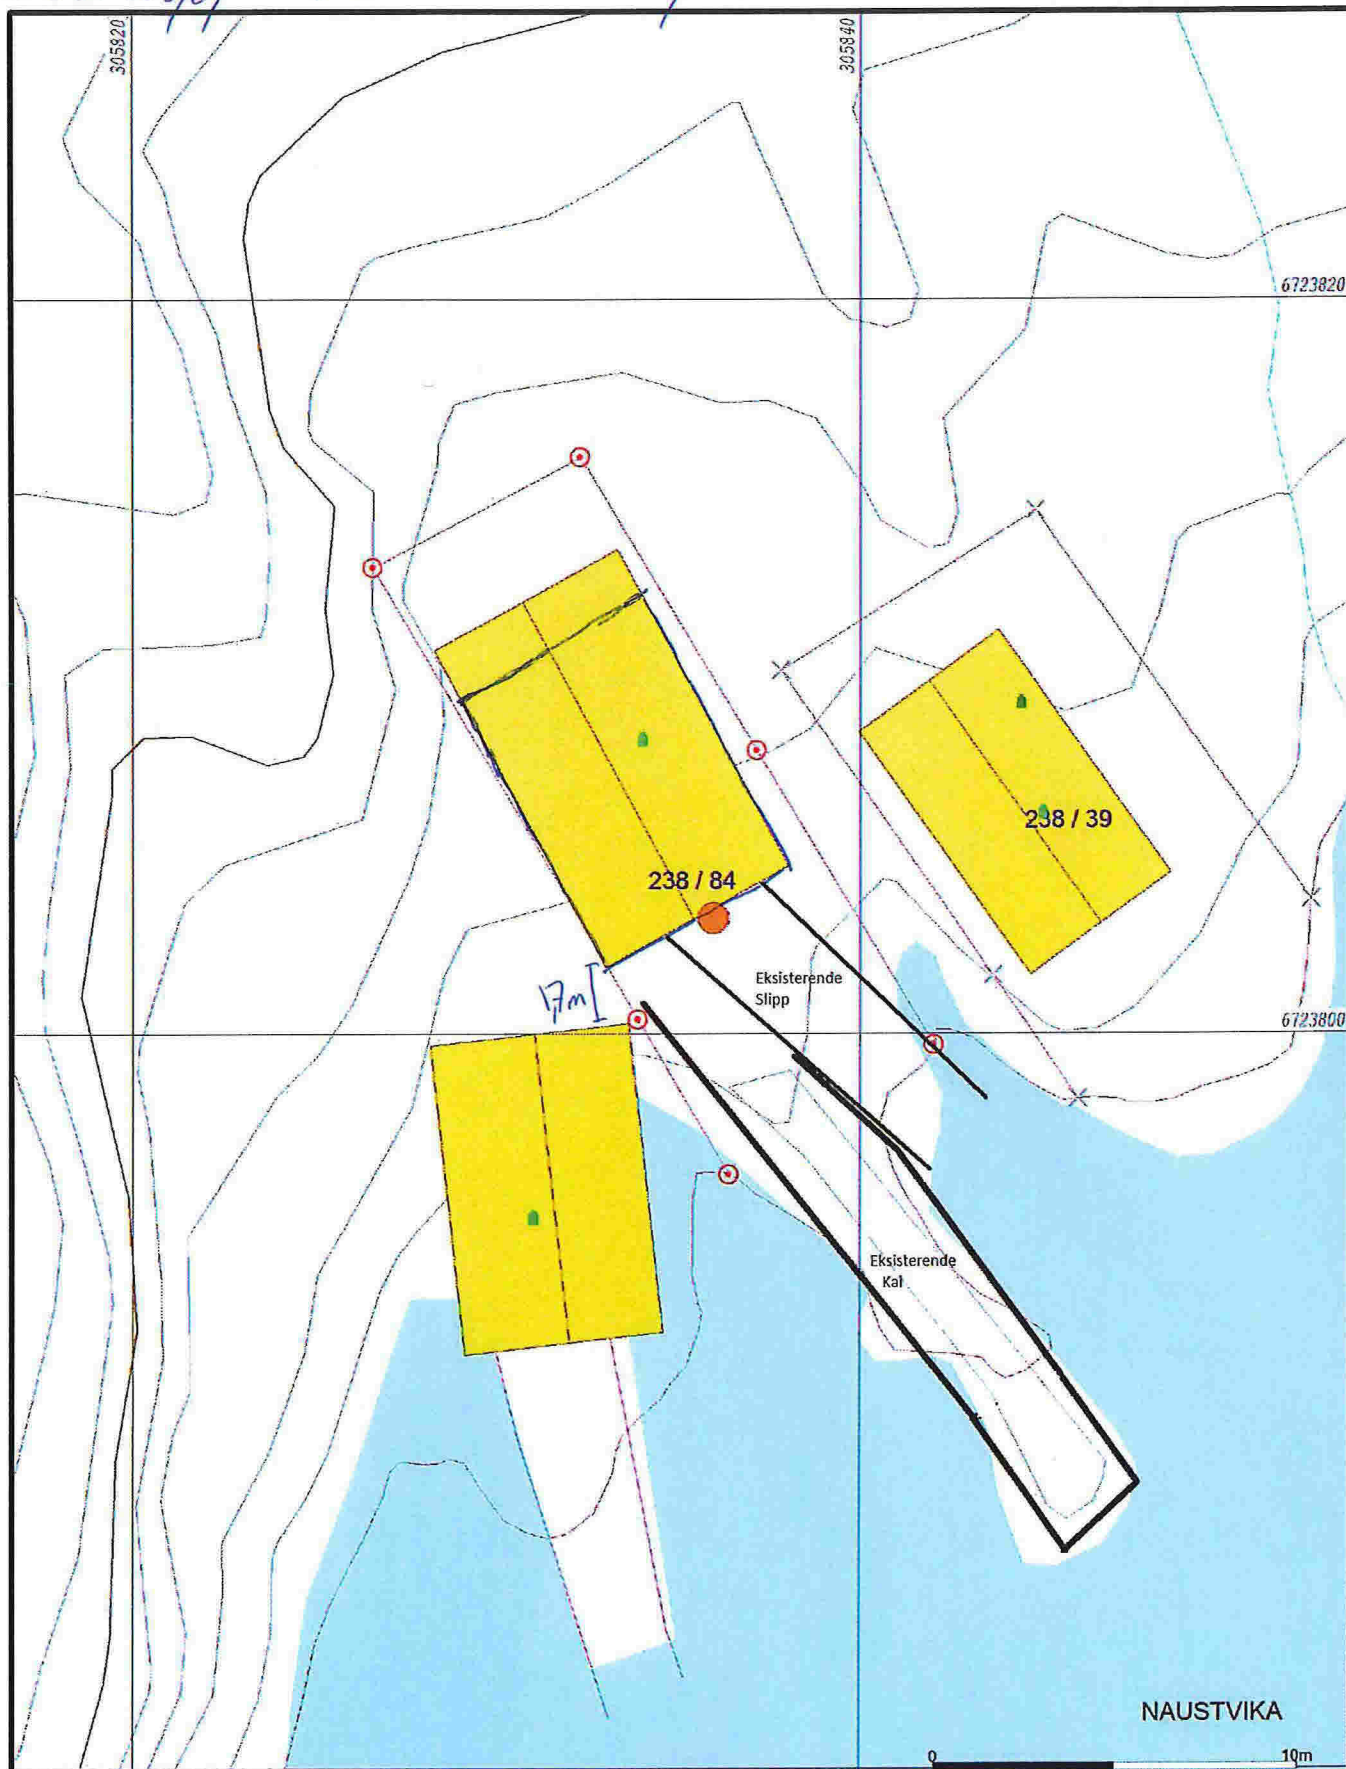

- | | |
|------------------------|-----------------|
| — Målte Grenser | Større bustader |
| — Registrerte Grenser | Hytte/feriehus |
| Udefinert grenser | Garasje/uthus |
| Terrengmålte grense | Industri/lager |
| Konstruert grensepunkt | Andre bygg |
| Bolig | |
| Bustad mulighet | |
| Våningshus | |

Beliggenhet og høyder må oppfattes som orienterende.



Lindås kommune
Geodata avdeling

Dato: 2014.09.10
Sign: lli

Gnr 238 bnr 84



Målestokk
1:200