


Framlegg til planavgrensing

20-January-2015

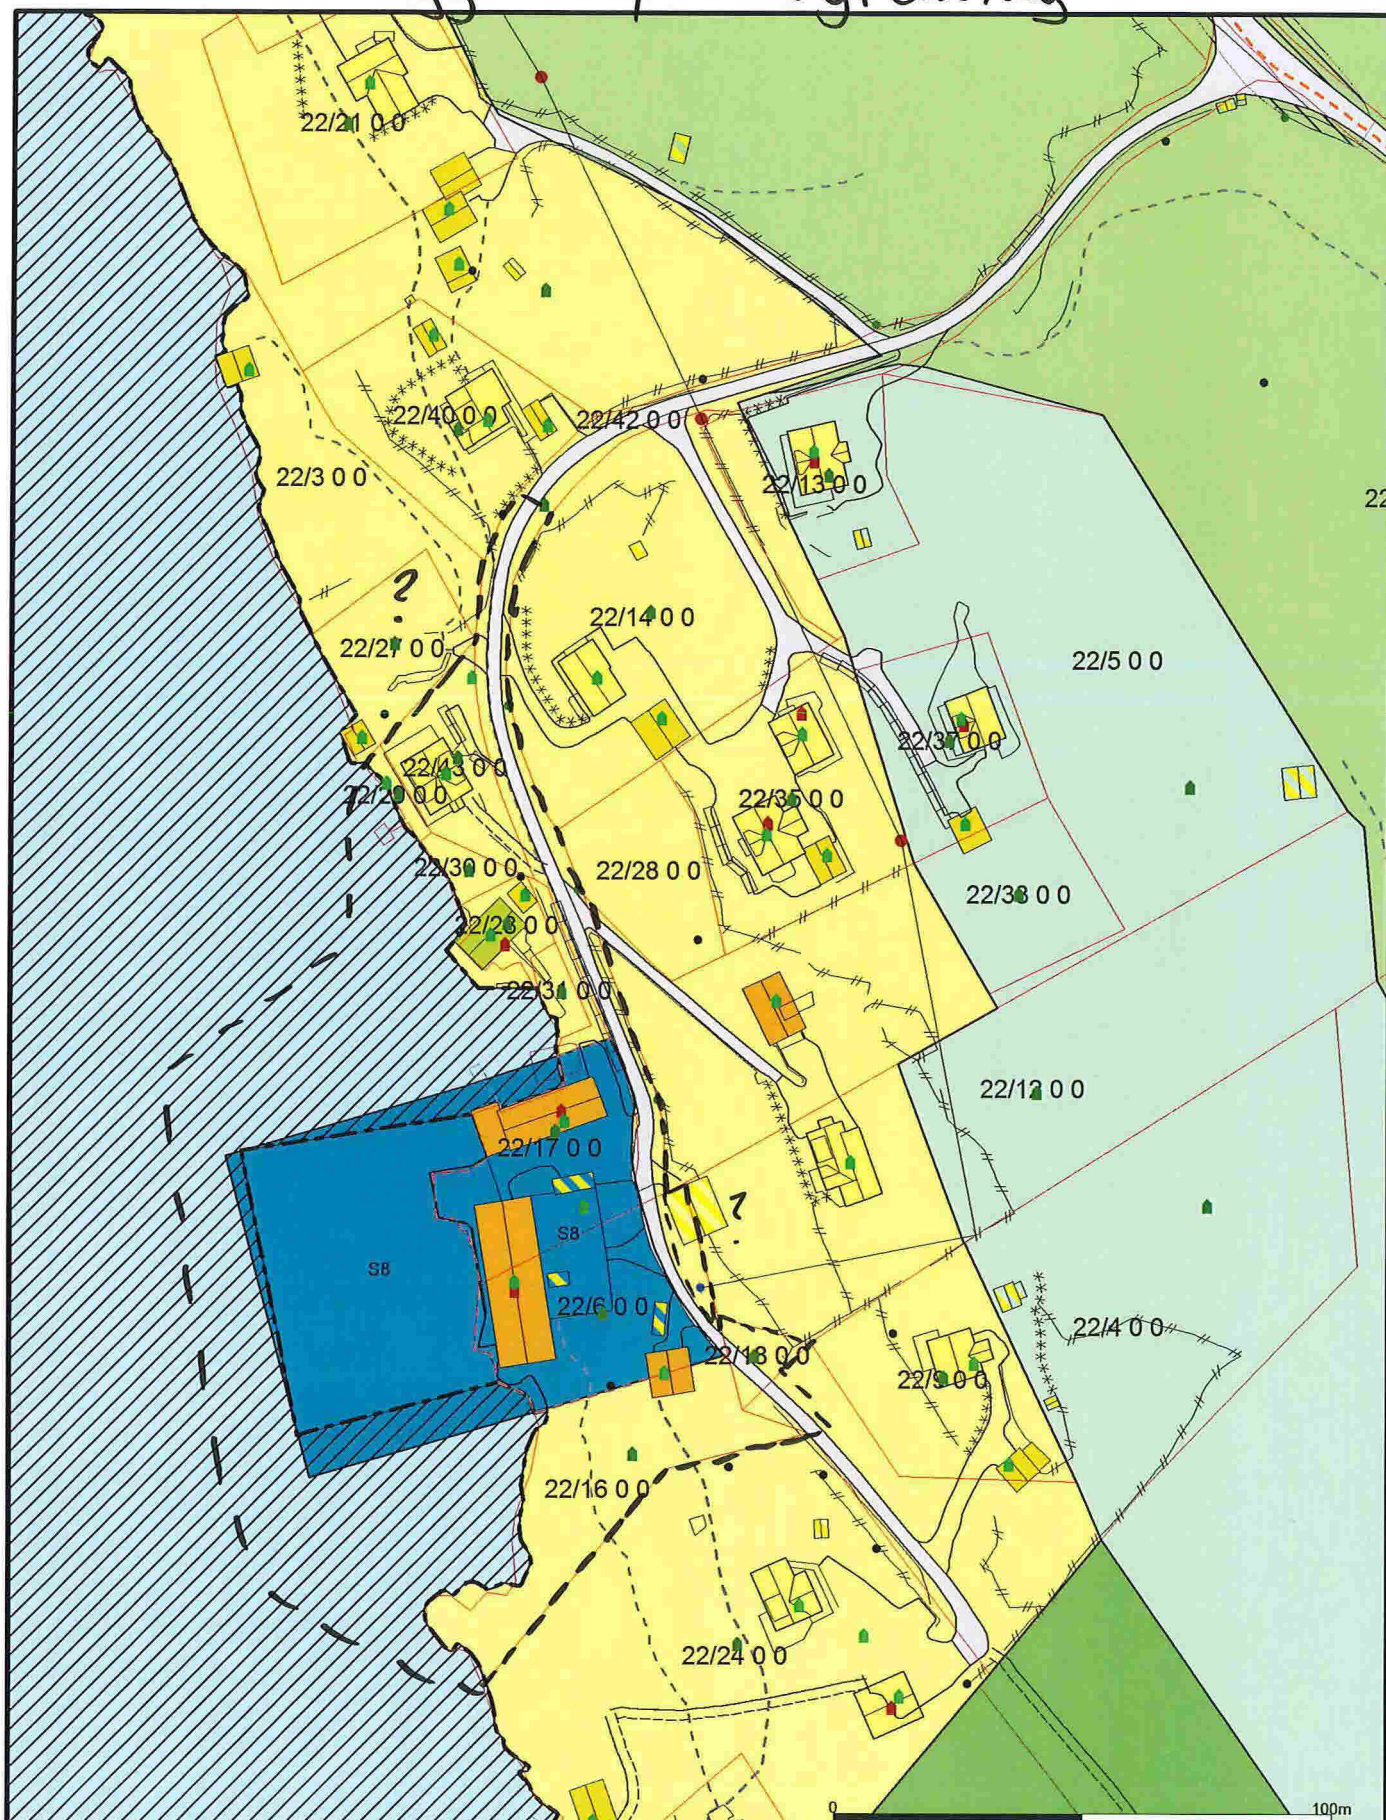

Bustadbygging	Andre typer nærmere angitt	Grav og urnelund
Fritidsbustader	Komb bebyggelse og Næringsbebyggelse	Veg
Semtrumsformål	Hamn	Gronstruktur
Off. privat tenesteyting	Næringsbebyggelse	Fiske
Fritids- og turistforemål	Idrettsanlegg	Parkområde
Råstoffutnyttning		
Næringsbebyggelse		
Idrettsanlegg		



Lindås kommune
Geodata avdeling

Dato: 2015.01.15

Sign: lich



Målestokk
1:1500

Beliggenhet og høyder må oppfattes som orienterende.