



Statens vegvesen

Lindås kommune
Kvernhusmyrane 20
5914 ISDALSTØ

LINDÅS KOMMUNE	
Klassering	
27. 01. 2015	
Art. utført 14/2346	Løst
Stasjon	Tilleggsnotat

Behandlande eining:
Region vest
Vegavdeling Hordaland

Sakshandsamar/innvalsnr:
Remy Rune Furevik - 55516378

Vår referanse:
2015/006744-001

Dykkar referanse:

Vår dato:
19.01.2015

Fv. 389 / Fv. 397 i Lindås kommune - Høyringsbrev - Forslag om særskilt fartsgrense - Høylandsmyr

Statens vegvesen har teke ein ny vurdering av trafikktryggleika omkring Høylandsmyr i Lindås kommune. Det er nemnt at bilistar kjem brått på krysset mellom Fv. 389 og 397.

Ovannemnt strekning, 0,7 km, går gjennom eit område med mange avkøyrslar. Vegbredda varierer mellom 4- og 5 meter, og det er ikkje etablert langsgående tilbod. ÅDT er registrert til og vere 1000 køyretøy og det er ikkje registrert nokre ulykker med personskade dei siste 8 åra.

Statens vegvesen har vurdert strekninga opp i mot kriteria for fartsgrensar i byar og tettstader, og har lagt avgjerande vekt på vegkrysset mellom Fv. 389 og 397 saman med manglande langsgående tilbod. Vegen går gjennom eit bustadområde med liten aktivitet aktivitet blant gåande/syklande med tilhøyrande dårleg langsgående tilbod. Jfr. NA – rundskriv 05/17 er da anbefalt fartsgrense 40/50 km/t. Gevinsten ved å halde eit lågt fartsnivå i dette området er at bilistane får betre tid til å orientere seg opp i mot ovannemnt vegkryss. I tillegg vil eit lågt fartsnivå i dette område trygge dei mjuke trafikantane.

Statens vegvesen vil difor fremje følgjande forslag om særskilt fartsgrense med referanse til vårt vegnettsregister:

Fv. 389:

50 km/t frå hp. 01 – km. 2,509, til hp. 01 – km. 3,495

Fv. 397:

50 km/t frå hp. 01 – km. 3,590, til hp. 02 – km. 0,118

Sjå skiltplan L001 – L004 datert 18.01.2014 som ligg vedlagt.

Faks: 02030
E-post: firmapost-vest@vegvesen.no
Telefon: 971032031

Telefon: 02030
Telefaks: 57 65 59 86
firmapost-vest@vegvesen.no
Org.nr: 971032031

Kontoradresse
Spillveien 13
5015 FOSDAL, 5015

Fakturaadresse
Statens vegvesen
Landsdekkende regnskap

9815 Vadsø
Telefon:
Telefaks:

I samsvar med skiltforskrifta § 26, nr. 1, andre og tredje ledd, ber vi om Hordaland politidistrikt og Lindås kommune sine fråsegn. Me ber om fråsegn så snart som mogleg og seinast innan 15.03.2015.

I samsvar med føresetnadene i NA – rundskriv 2011/7 sendast kopi av dette høyringsbrev til samferdselsavdelinga i Hordaland fylkeskommune.

Med helsing



Olav Finne
Avdelingsdirektør



Sindre Lillebø

1 vedlegg

Kopi: Hordaland fylkeskommune, Samferdselsavdelinga, Postboks 7900, 5807 BERGEN

SKILTOVERSIKT									
POSISJONSNUMMER	SKILTTEGNING	SKILT NR.	STØRRELSE	FOLIEKLASSE	ANTALL NYE SKILT	HØYDE	Eks skilt Flyttes	Eks skilt Fjernes	MERKNAD
①		364.50							Skiltplate fjernes.
②		362.50							Skiltplate i pos. 4 roteres til denne posisjon. 364.50 plate fjernes.
③		362.50							Ingen endring.
④		362.50							Roteres til pos.2
⑤ ⑩ ⑪ ⑫		362.50	MS	1	4	200cm			
⑥ ⑦		364.50	MS	1	2	200cm			
⑧ ⑨		362.50	MS	1	2	200cm			
⑬		362.50							Roteres til pos. 15.
⑭		362.50	MS						Ingen endring.
⑮		362.50							Skiltplate i pos. 13 roteres til denne posisjon. 364.50 plate fjernes.
⑯		364.50							Skiltplate fjernes.


ANNMERKNING

Alle skilt skal plasseresr/monteres i hht. håndbok V320 og håndbok N300.

Alle eksist. skilt skal flyttes / fjernes og erstattes med nye skilt slik skiltplanen viser.

Alle stolperør i 89 mm tykkelse monteres på betongfundament

Skilt og oppsett
Ny skiltposisjon
Eks. skiltposisjon
Eks. skilt
Eks. skilt fjernes

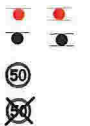

SKILTOVERSIKT									
POSISJONSNUMMER	SKILTTEGNING	SKILT NR.	STØRRELSE	FOLIEKLASSE	ANTALL NYE SKILT	HØYDE	Eks skilt Flyttes	Eks skilt Fjernes	MERKNAD
①		364.50							Skiltplate fjernes.
②		362.50							Skiltplate i pos. 4 roteres til denne posisjon. 364.50 plate fjernes.
③		362.50							Ingen endring.
④		362.50							Roteres til pos.2
⑤⑩⑪⑫		362.50	MS	1	4	200cm			
⑥⑦		364.50	MS	1	2	200cm			
⑧⑨		362.50	MS	1	2	200cm			
⑬		362.50							Roteres til pos. 15.
⑭		362.50	MS						Ingen endring.
⑮		362.50							Skiltplate i pos. 13 roteres til denne posisjon. 364.50 plate fjernes.
⑯		364.50							Skiltplate fjernes.


ANNMERKNING

Alle skilt skal plasseresr/monteres i hht. håndbok V320 og håndbok N300.

Alle eksist. skilt skal flyttes / fjernes og erstattes med nye skilt slik skiltplanen viser.

Alle stolperør i 89 mm tykkelse monteres på betongfundament

Skilt og oppsett
Ny skiltposisjon
Eks. skiltposisjon
Eks. skilt
Eks. skilt fjernes

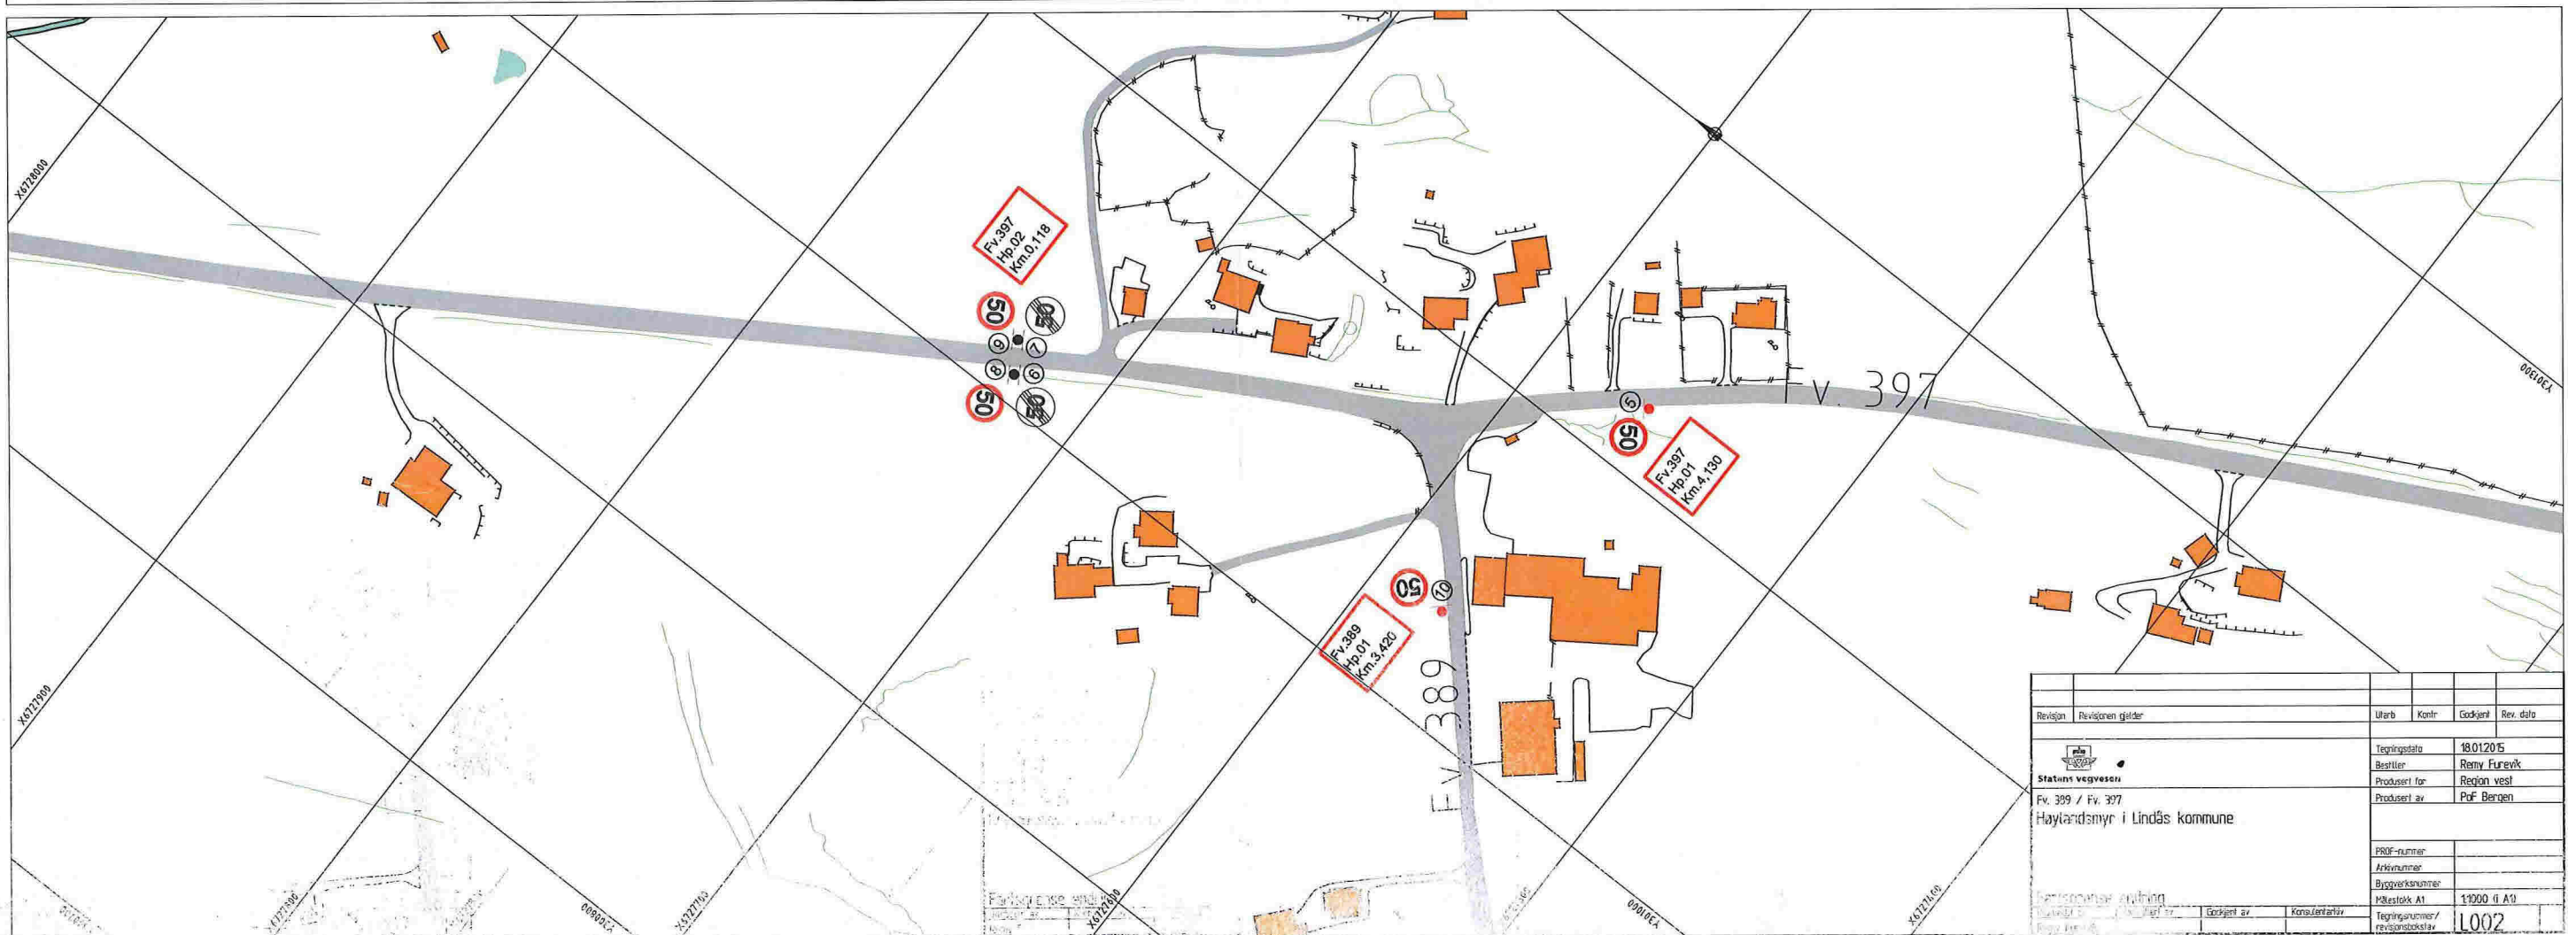



[illegible]

Alle skilt skal plasseresr/monteres i hht. håndbok V320 og håndbok N300.

Alle eksist. skilt skal flyttes / fjernes og erstattes med nye skilt slik skiltplanen viser.

Alle stolperør i 89 mm tykkelse monteres på
betongfundament

Eks. skilt fjernes

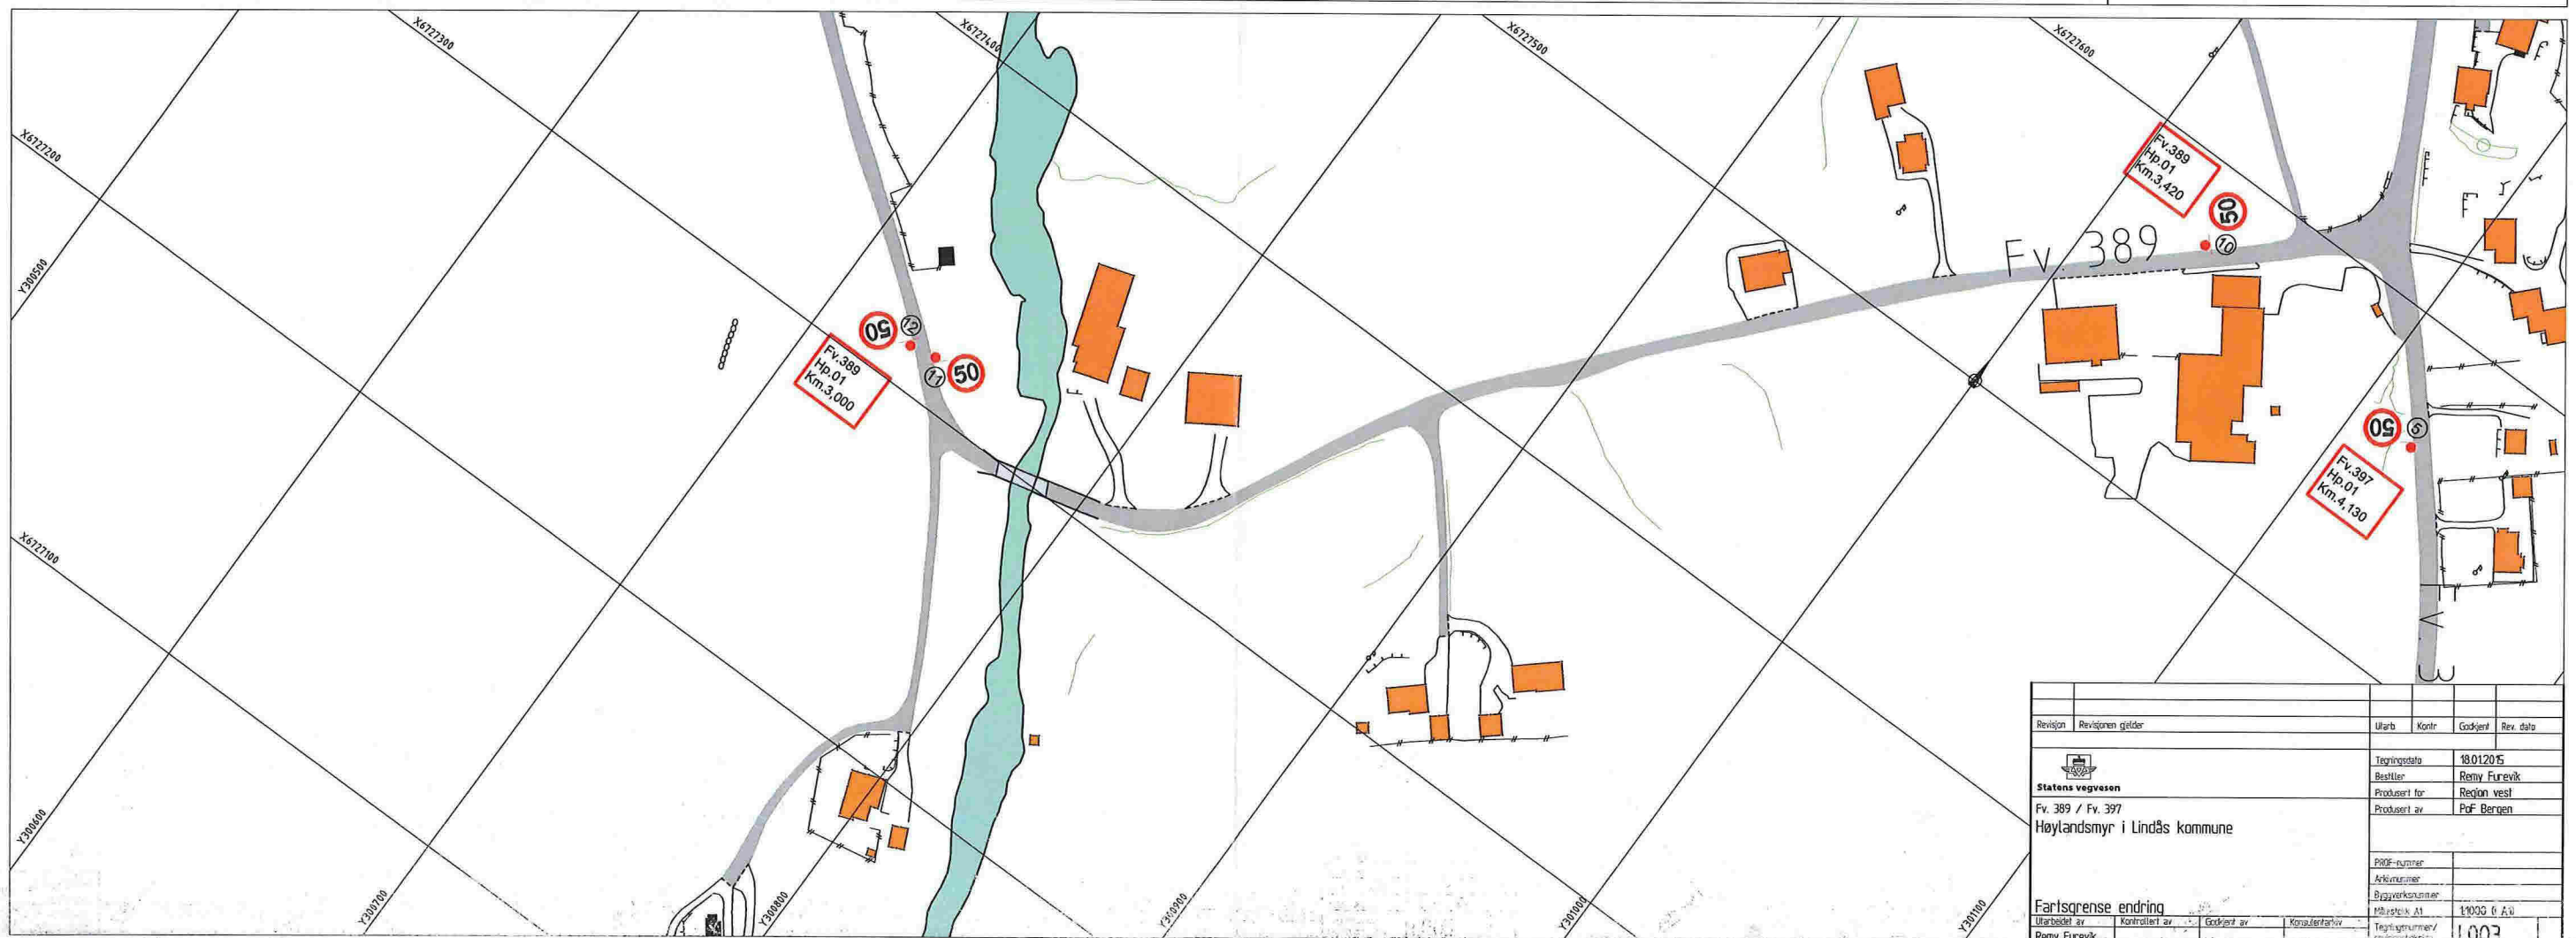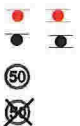

SKILTOVERSIKT									
POSISJONSNUMMER	SKILTTEGNING	SKILT NR.	STØRRELSE	FOLIEKLASSE	ANTALL NYE SKILT	HØYDE	Eks skilt Flyttes	Eks skilt Fjernes	MERKNAD
①		364.50							Skiltplate fjernes.
②		362.50							Skiltplate i pos. 4 roteres til denne posisjon. 364.50 plate fjernes.
③		362.50							Ingen endring.
④		362.50							Roteres til pos.2
⑤⑩⑪⑫		362.50	MS	1	4	200cm			
⑥⑦		364.50	MS	1	2	200cm			
⑧⑨		362.50	MS	1	2	200cm			
⑬		362.50							Roteres til pos. 15.
⑭		362.50	MS						Ingen endring.
⑮		362.50							Skiltplate i pos. 13 roteres til denne posisjon. 364.50 plate fjernes.
⑯		364.50							Skiltplate fjernes.



ANNMERKNING

Alle skilt skal plasseresr/monteres i hht. håndbok V320 og håndbok N300.

Alle eksist. skilt skal flyttes / fjernes og erstattes med nye skilt slik skiltplanen viser.

Alle stolperør i 89 mm tykkelse monteres på betongfundament

Skilt og oppsett
Ny skiltposisjon
Eks. skiltposisjon
Eks. skilt
Eks. skilt fjernes

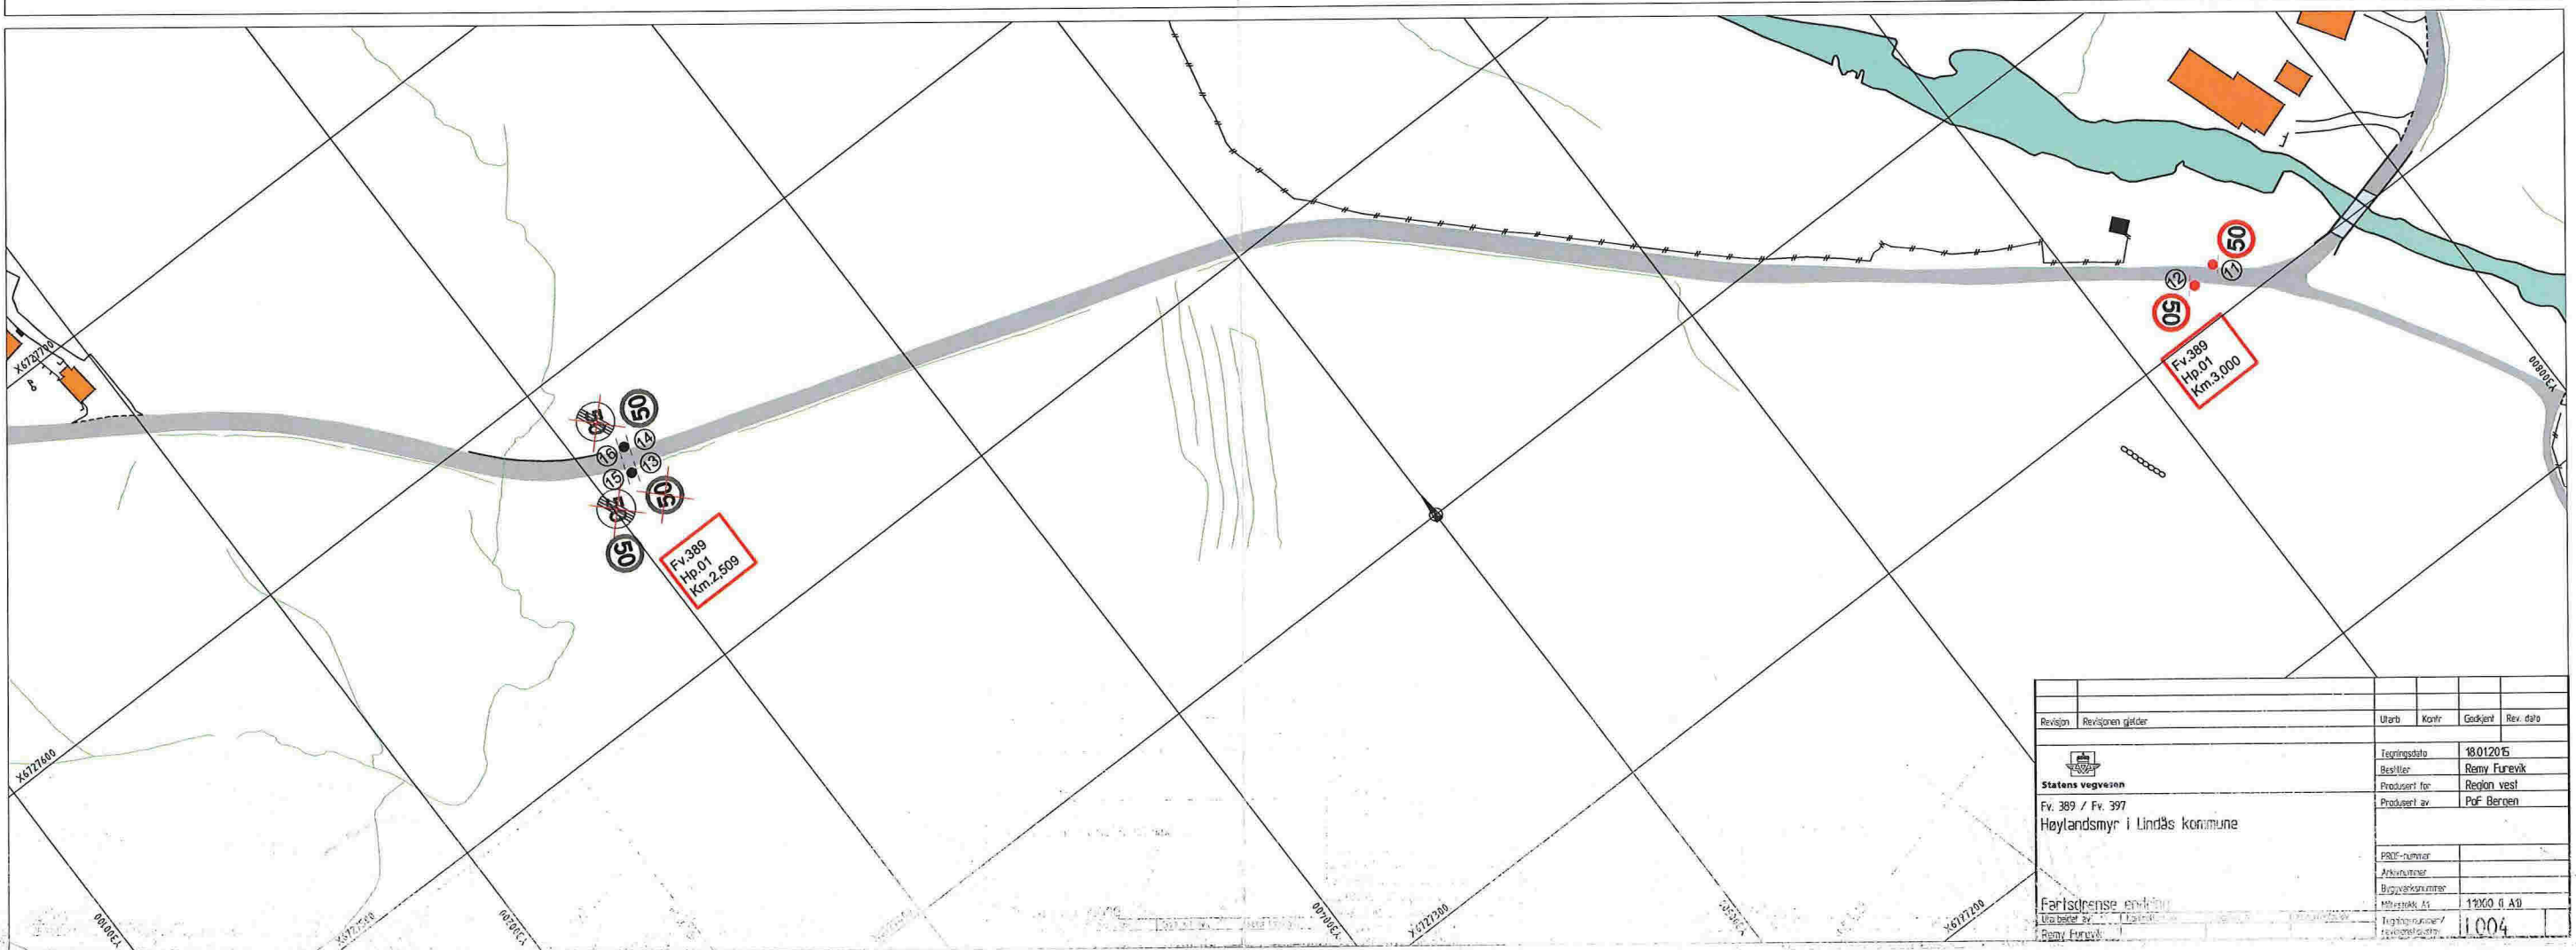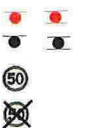

Revisjon	Revisjonen gjelder	Utdr.	Kontroll	Godekjent	Rev. dato
Statens vegvesen Fv. 389 / Fv. 397 Høylandsmyr i Lindås kommune					
