


Hersjøløst Skjellan Viken  
 020276 40189  
 Lofjordil Vatneby  
 060454 45532

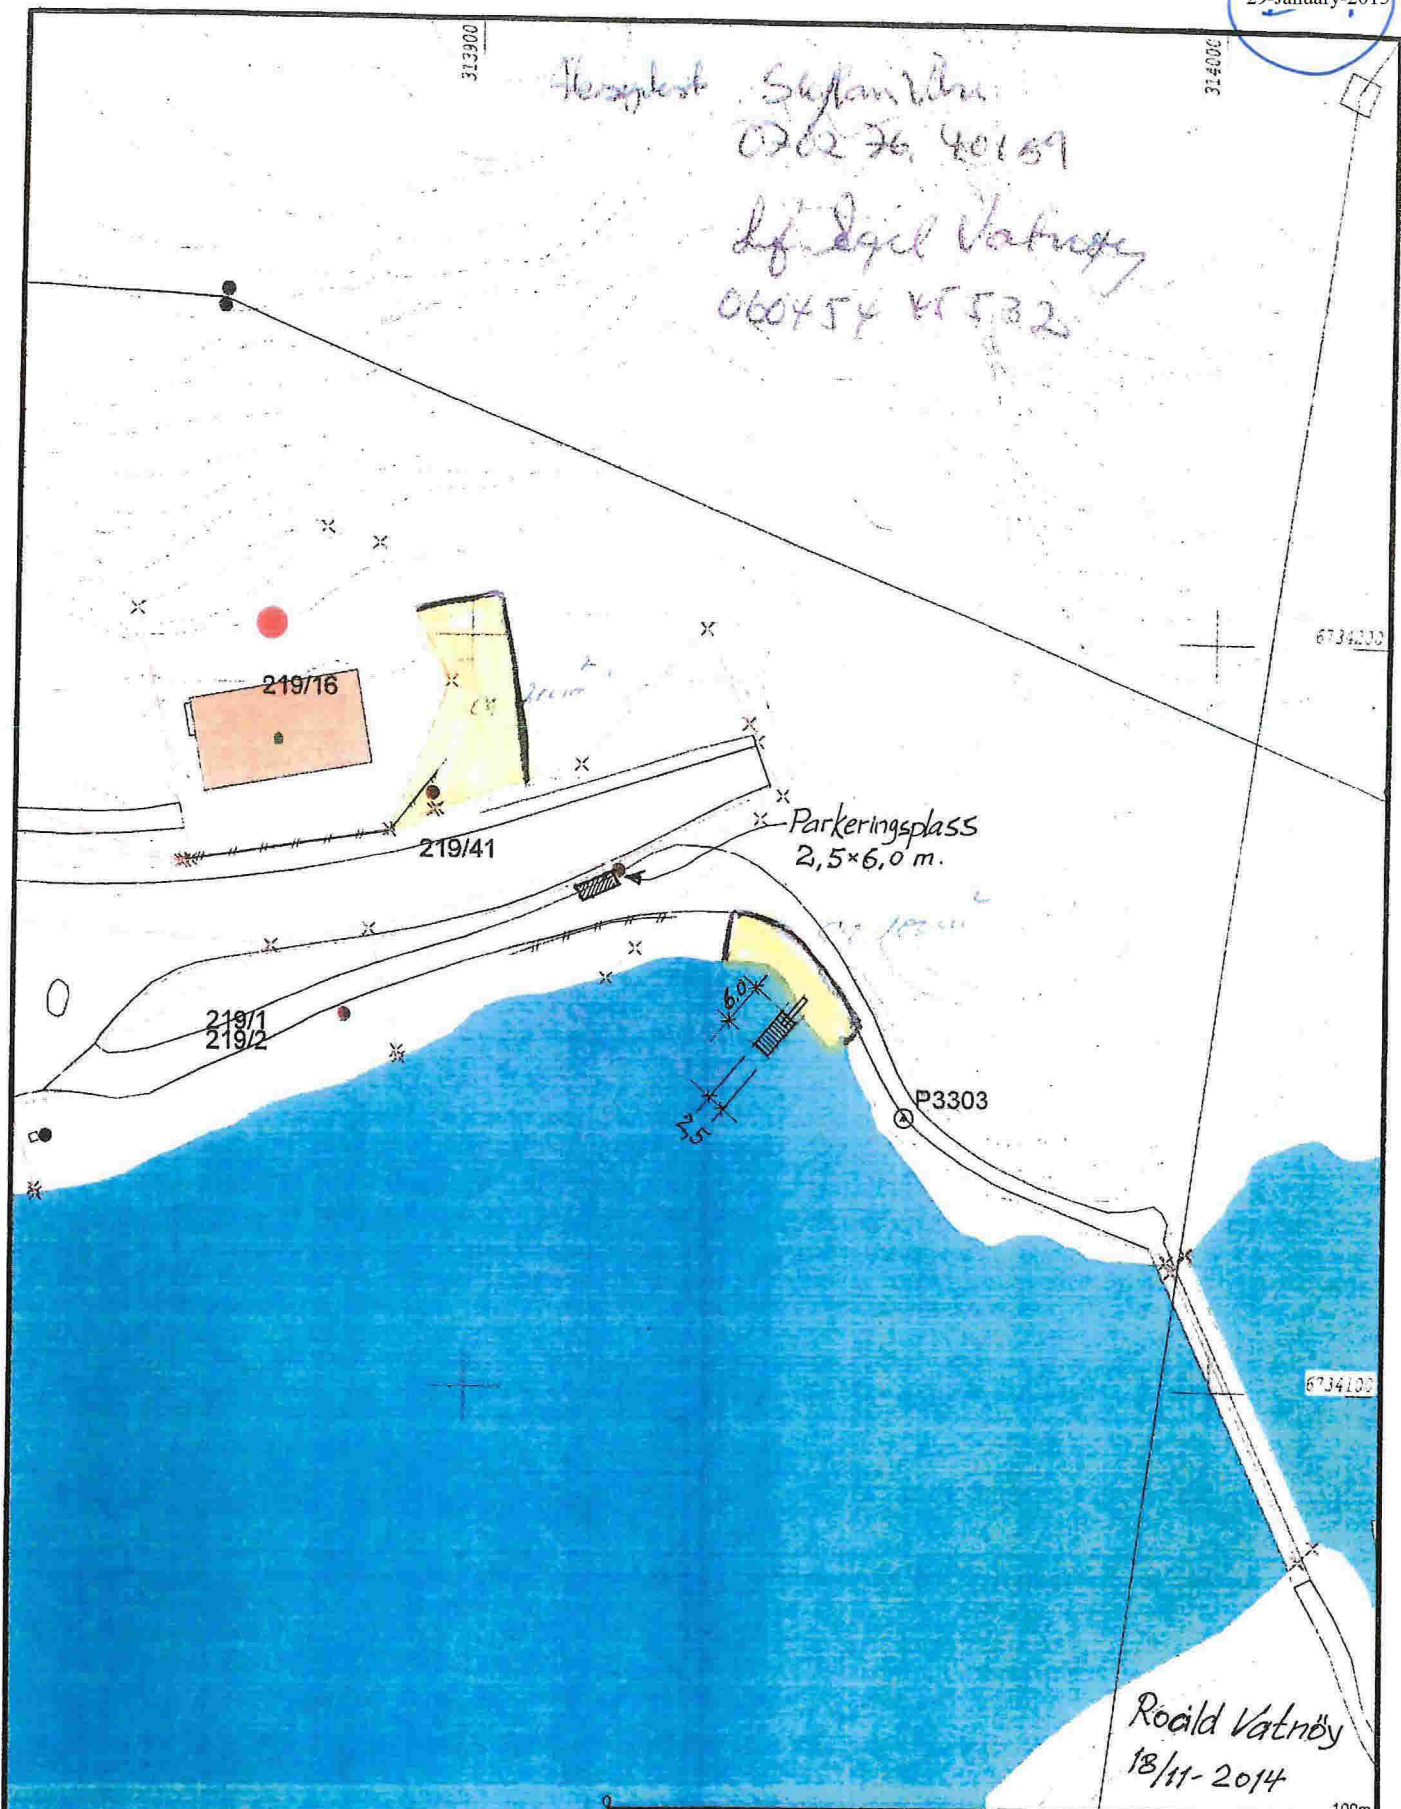

|                        |                 |
|------------------------|-----------------|
| Målte Grenser          | Storre bustader |
| Registrerte Grenser    | Hytte/feriehus  |
| Udefinert grenser      | Garasje/uthus   |
| Terrengmålte grense    | Industri/lager  |
| Konstruert grensepunkt | Andre bygg      |
| Bolig                  |                 |
| Bustad m/leilighet     |                 |
| Våningshus             |                 |

Beliggenhet og høyder må oppfattes som orienterende.



Lindås kommune  
 Areal- og miljøavdeling



Dato: 2006.08.21  
 Sign: kwi

219/1

Målestokk  
 1:1000