

Ferdigmelding

Kommunens saksnr.
81 / 59

Side
1 av 1

Gjelder						
Eiendom/ byggested	Gnr.	Bnr.	Festenr.	Seksjonsnr.	Bygningsnr.	Bolignr.
	Adresse			Postnr.	Poststed	
	81	59			5955	LINDÅS
	Revatangane 27					

Det anmodes om
<input type="checkbox"/> MIDLERTIDIG BRUKSTILLATELSE (søknadspliktig arbeid)
<input checked="" type="checkbox"/> FERDIGATTEST (søknadspliktig arbeid)
<input type="checkbox"/> ARBEIDET ER FERDIG I SAMSVAR MED MELDING (meldingspliktig arbeid)

Hva anmodes det om midlertidig brukstillatelse for?
<input checked="" type="checkbox"/> Hele tiltaket
<input type="checkbox"/> Deler av tiltaket


Planlagt dato for anmodning om ferdigattest : _____

Beskriv hvilken del av tiltaket det anmodes om midlertidig brukstillatelse for

Gjenstående arbeider		
Angi gjenstående arbeider og planlagt framdrift på disse, dersom tiltaket ønskes oppdelt i flere brukstillatelser	Planlagt dato for anmodning om midlertidig brukstillatelse	Dato for tidligere gitt midlertidig brukstillatelse
Planlagt dato for anmodning om ferdigattest :		

Energiforsyning			
Oppvarming	Energikilde		Ikke relevant
<input checked="" type="checkbox"/> Elektrisk (panelovner, varmekabler o.l.)	<input type="checkbox"/> Elektrisitet	<input type="checkbox"/> Varmepumpe	<input type="checkbox"/> Ikke relevant
<input type="checkbox"/> Sentralvarmeanlegg (vannbåren gulvvarme, radiatorer o.l.)	<input type="checkbox"/> Olje, parafin eller annen flytende brensel	<input type="checkbox"/> Gass	
<input type="checkbox"/> Annen type oppvarming (vedovn, kamin o.l.)	<input type="checkbox"/> Biobrensel (ved, fliser o.l.)	<input type="checkbox"/> Fjernvarme	
	<input type="checkbox"/> Solenergi	<input type="checkbox"/> Annen	

Vedlegg (gjelder kun søknad)			
Beskrivelse av vedlegg	Gruppe	Nr. fra - til	Ikke relevant
Kart og situasjonsplan, hvis endringer i forhold til tillatelsen	D	1 - 1	<input type="checkbox"/>
Redegjørelser og tegninger, hvis endringer i forhold til tillatelsen	E	1 - 2	<input type="checkbox"/>
Kontrollerklæringer	G	1 - 6	<input type="checkbox"/>
Bekreftelser fra andre offentlige myndigheter	I	-	<input checked="" type="checkbox"/>
Andre vedlegg	J	1 - 3	<input type="checkbox"/>

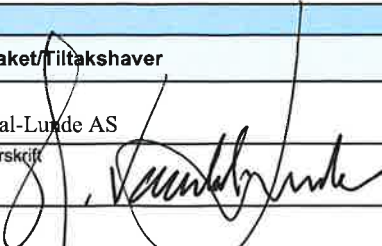Underskrift	
Ansvarlig søker for tiltaket/Tiltakshaver	
Foretak/tiltakshaver	
Arkitektkontoret Vaardal-Lunde AS	
Dato	Underskrift
02.02.2015	
Gjentas med blokkbokstaver	
Harald Vaardal-Lunde	




Risskjera

VEDLEGG nr. D1.

Rissundet

**Situasjonskart
HYTTE RISØY 81/59
GEIR PAULSEN**

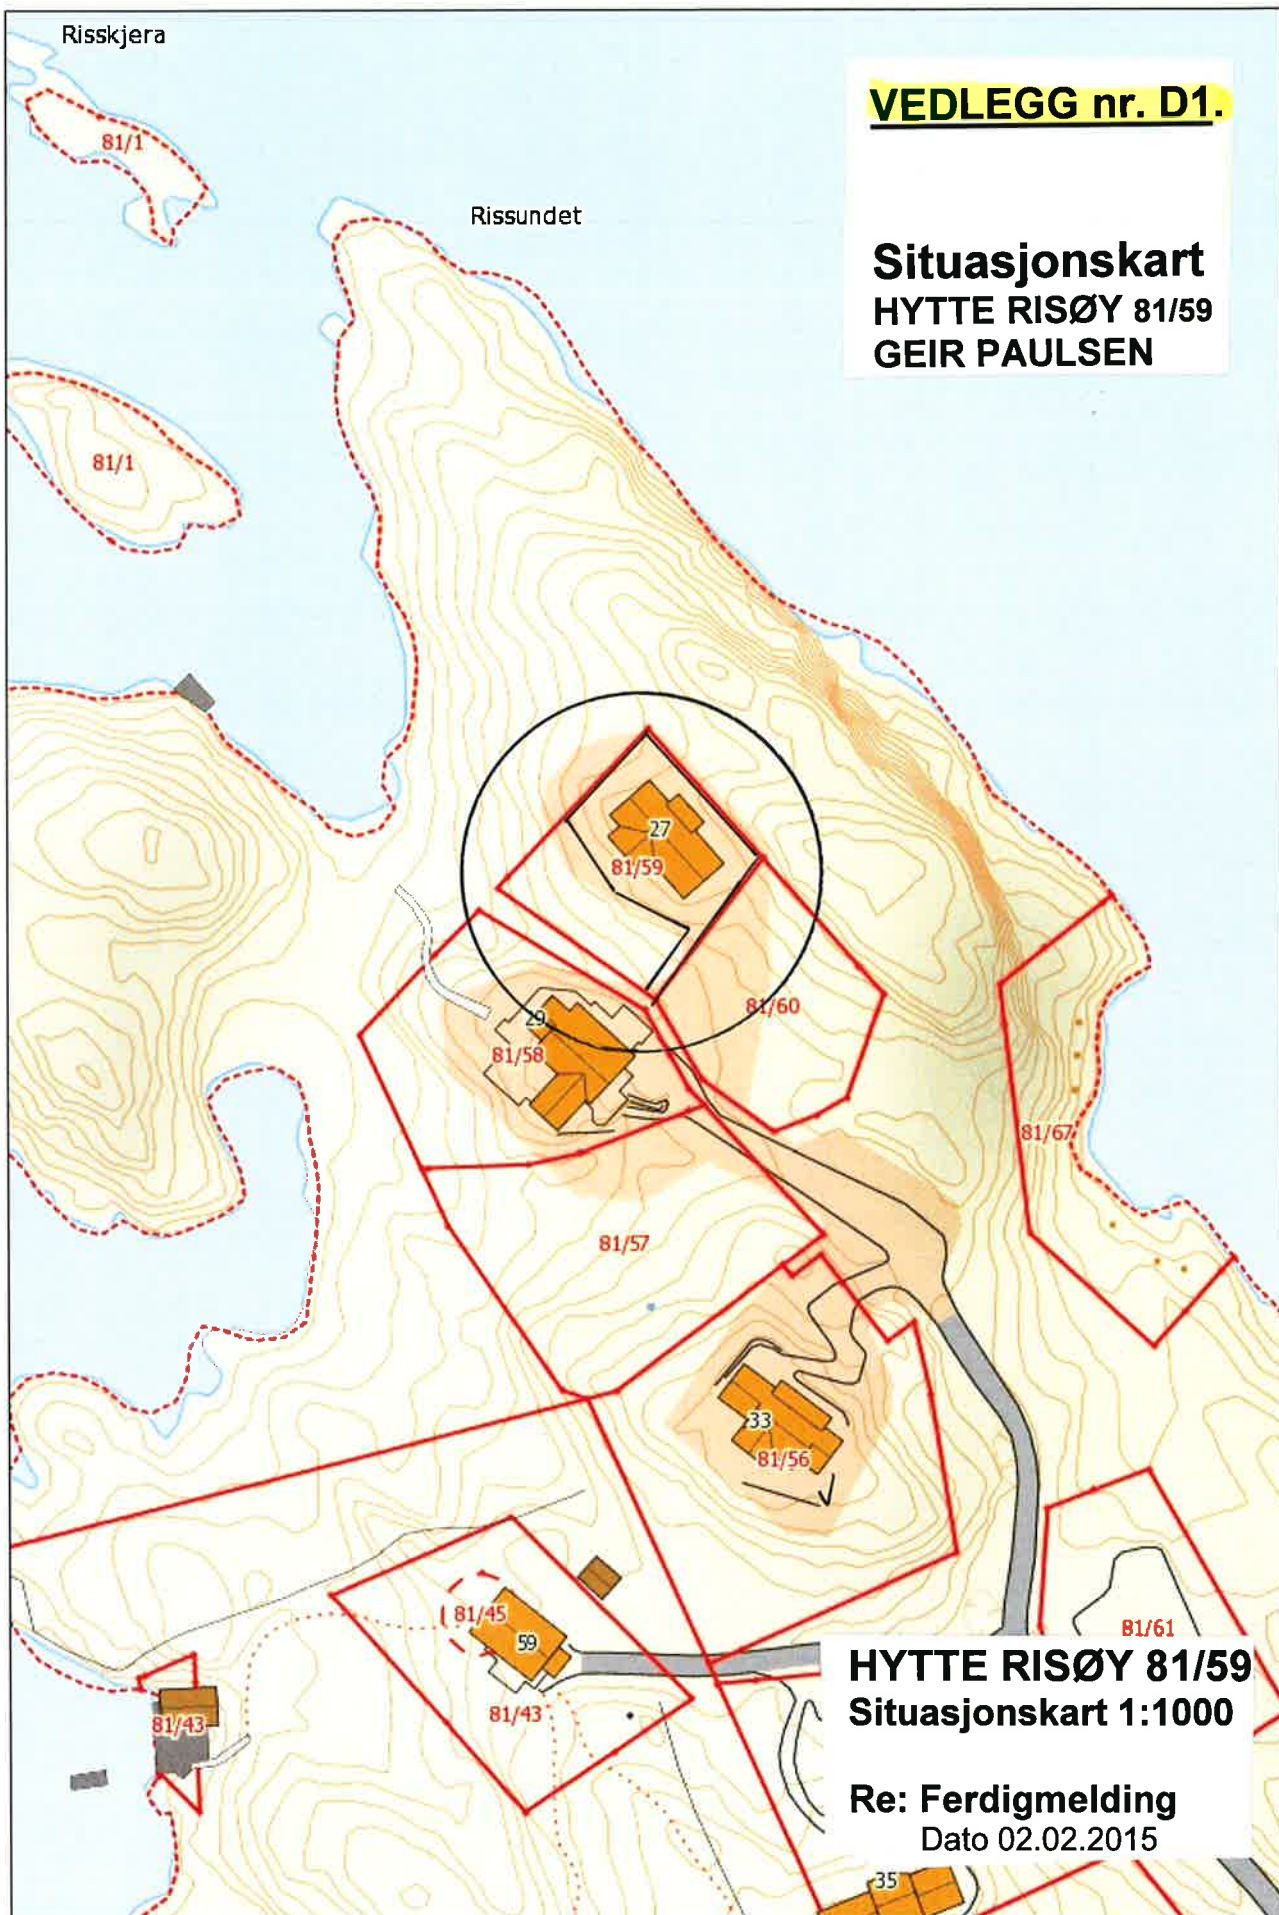

HYTTE RISØY 81/59
Situasjonskart 1:1000

Re: Ferdigmelding
Dato 02.02.2015