


1 Tilbygg
1 : 100

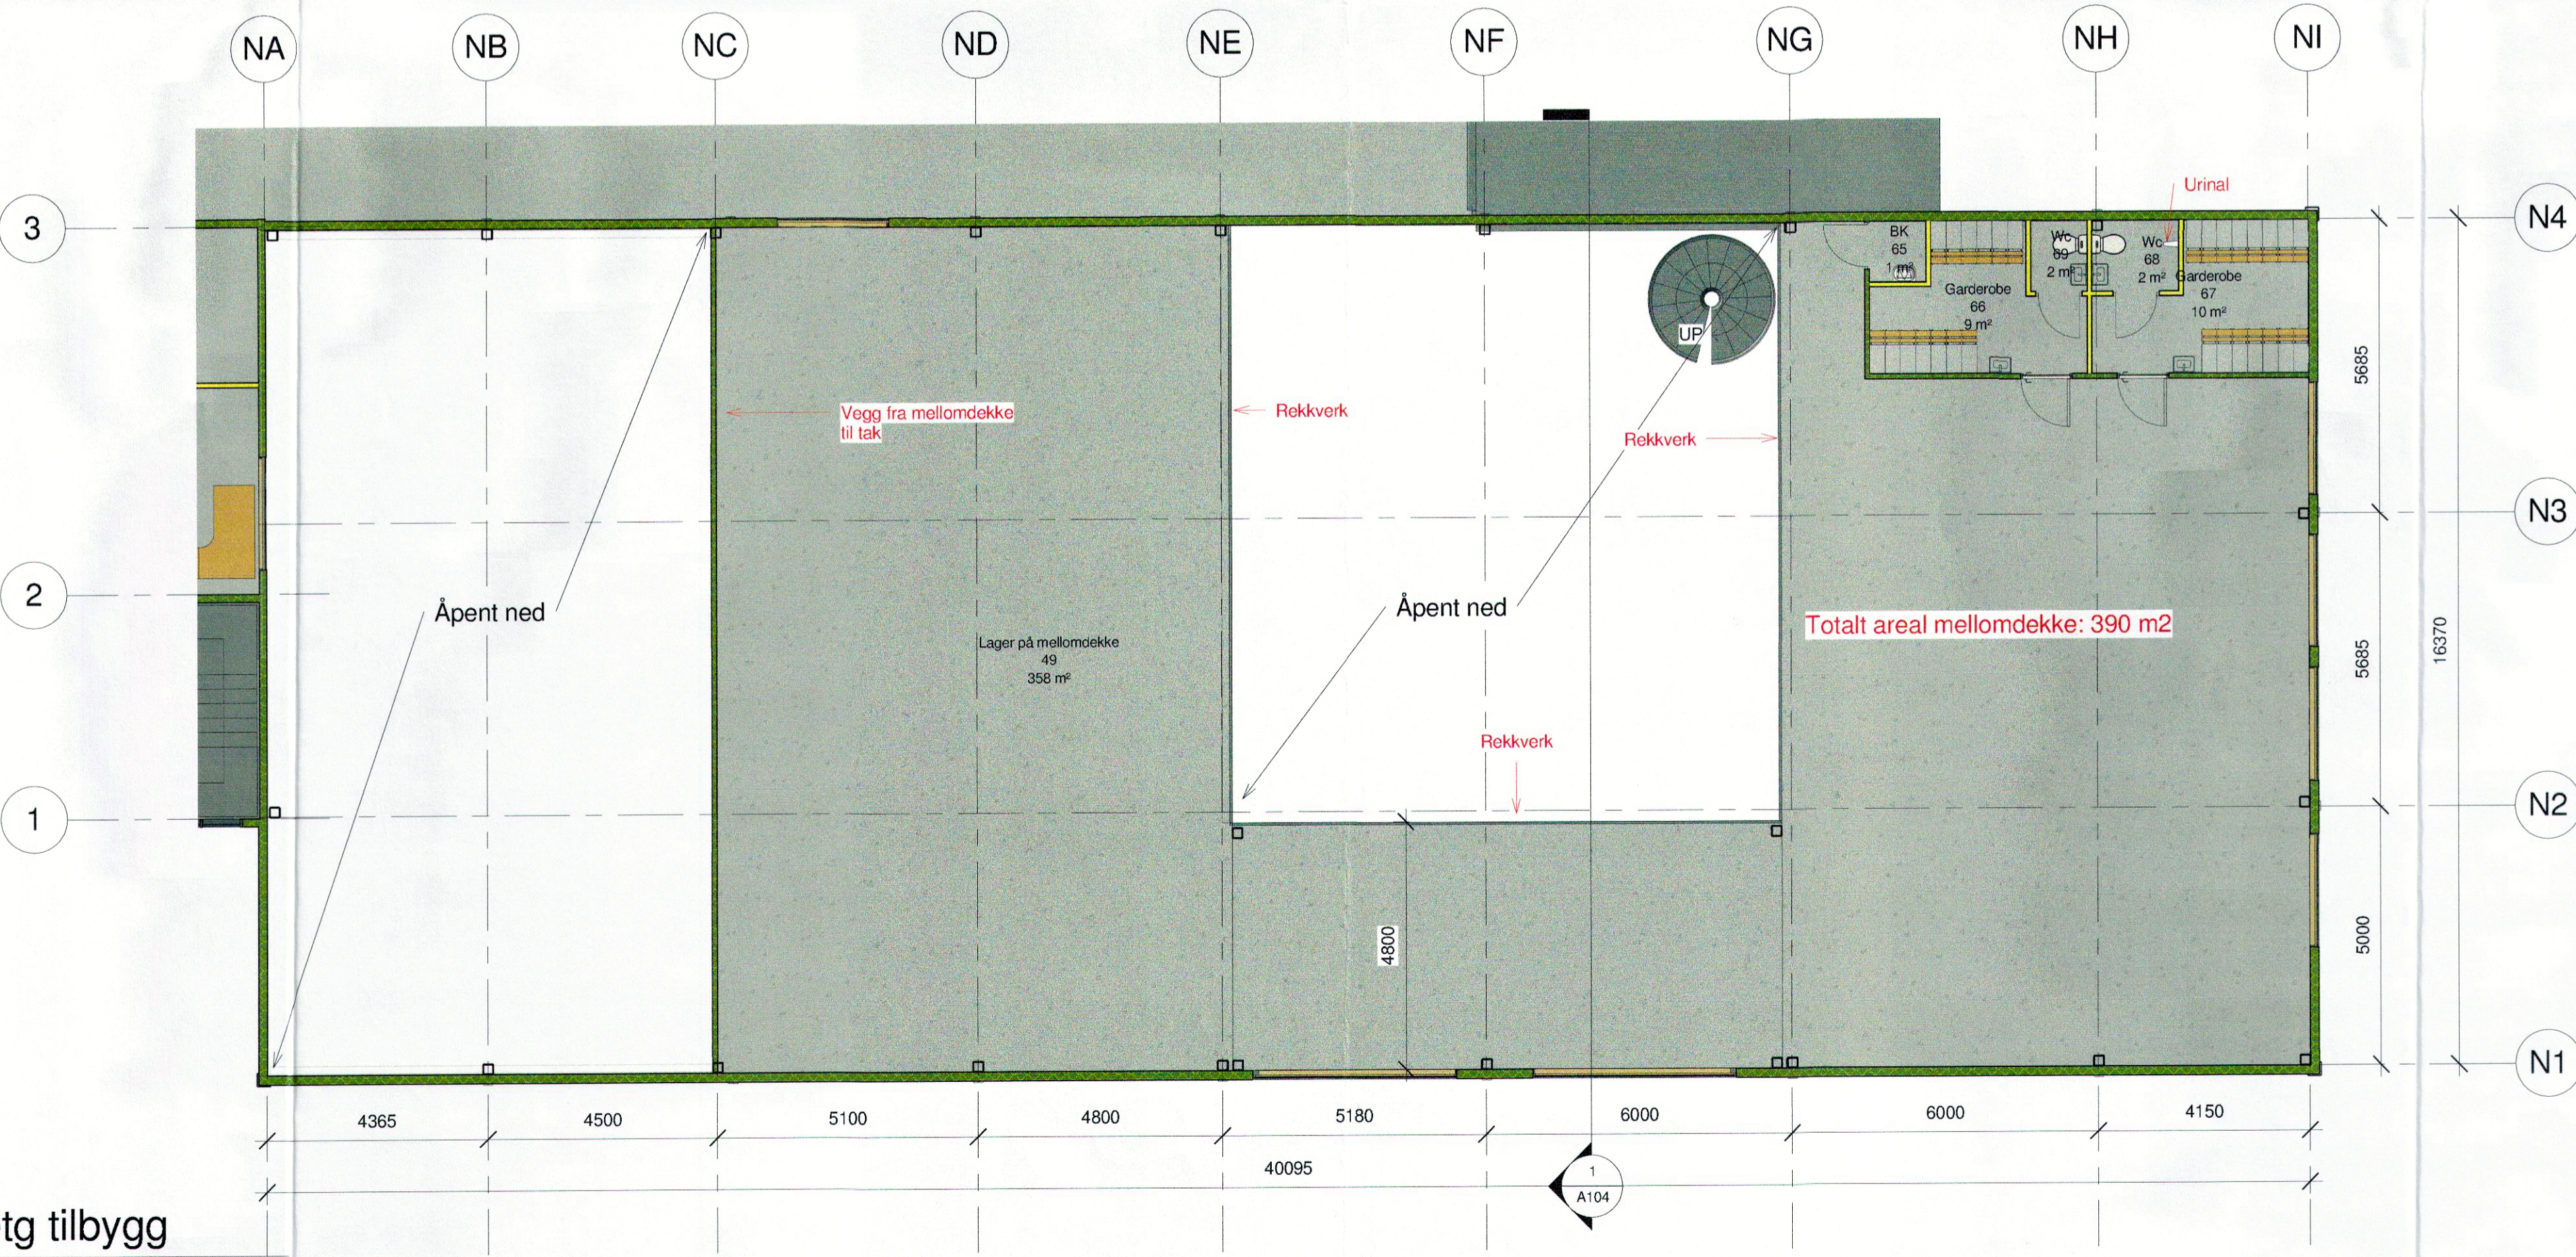

2 201 2 etg tilbygg
1 : 100

Revisjoner

Nr	Dato	Beskrivelse	Tegn	Kont

Helgesen Tekniske bygg AS



Valestrand - 5281 Valestrandfossen - Norge
56 19 34 00 @htb.no Org.nr: 965012044

Oppdragsgiver
Goman Rognaldsen AS

Prosjekt
Tilbygg: Nytt lager

Prosjekt nr. 1841 Pr.leder:

Bruksområde
Tilbud E5

Tegningsnavn
Plantegninger tilbygg

Tegn. dato: 09.02.2015 Skala: 1:100 -A1 Tegn.: JAB Kontr.: Checker

Tegningsnr. A102 Revisjonsdato Rev. nr.