



- Målte Grenser
- Registrerte Grenser
- Udefinert grenser
- Terrengmålte grense
- Konstruert grensepunkt
- Bolig
- Bustad m/leilighet
- Våningshus

- Storre bustader
- Hytte/feriehus
- Garasje/uthus
- Industri/lager
- Andre bygg




Lindås kommune
Geodata avdeling



Dato: 2014.12.08
Sign: Lito

Målestokk
1:500

Beliggenhet og høyder må oppfattes som orienterende.

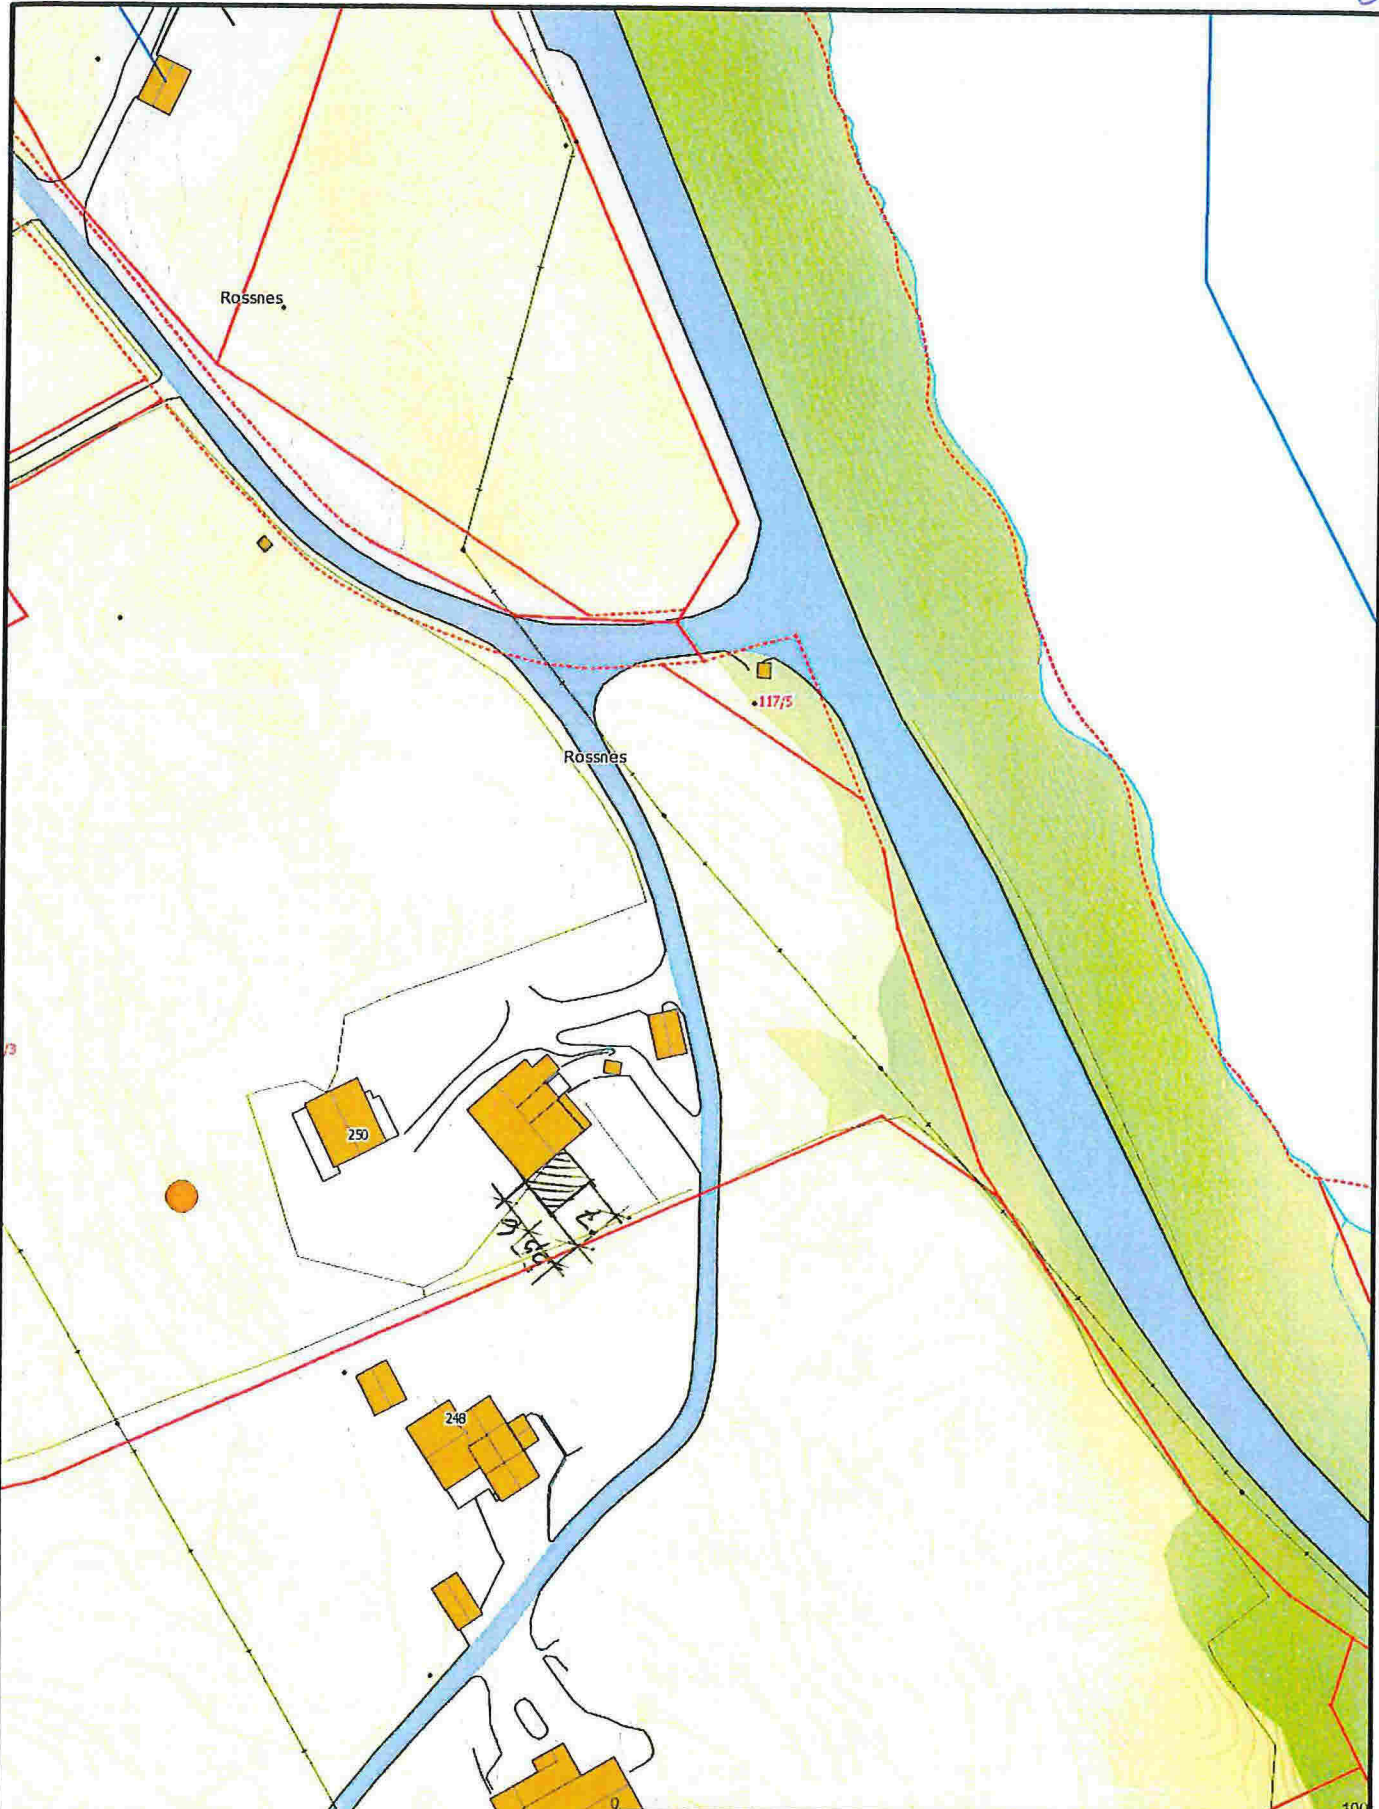

- Målte Grenser
- Registrerte Grenser
- Udefinert grenser
- + Terrengmålte grense
- + Konstruert grensepunkt
- Bolig
- Bustad n/leilighet
- Våningshus
- Store bustader
- Hytte/feriehús
- Garasje/uthús
- Industri/lager
- Andre bygg



Lindås kommune
Geodata avdeling



Dato: 2014.12.08
Sign: Lito

Målestokk
1:1000

Beliggenhet og høyder må oppfattes som orienterende.