



EKSISTERENDE FASADE MOT ØST

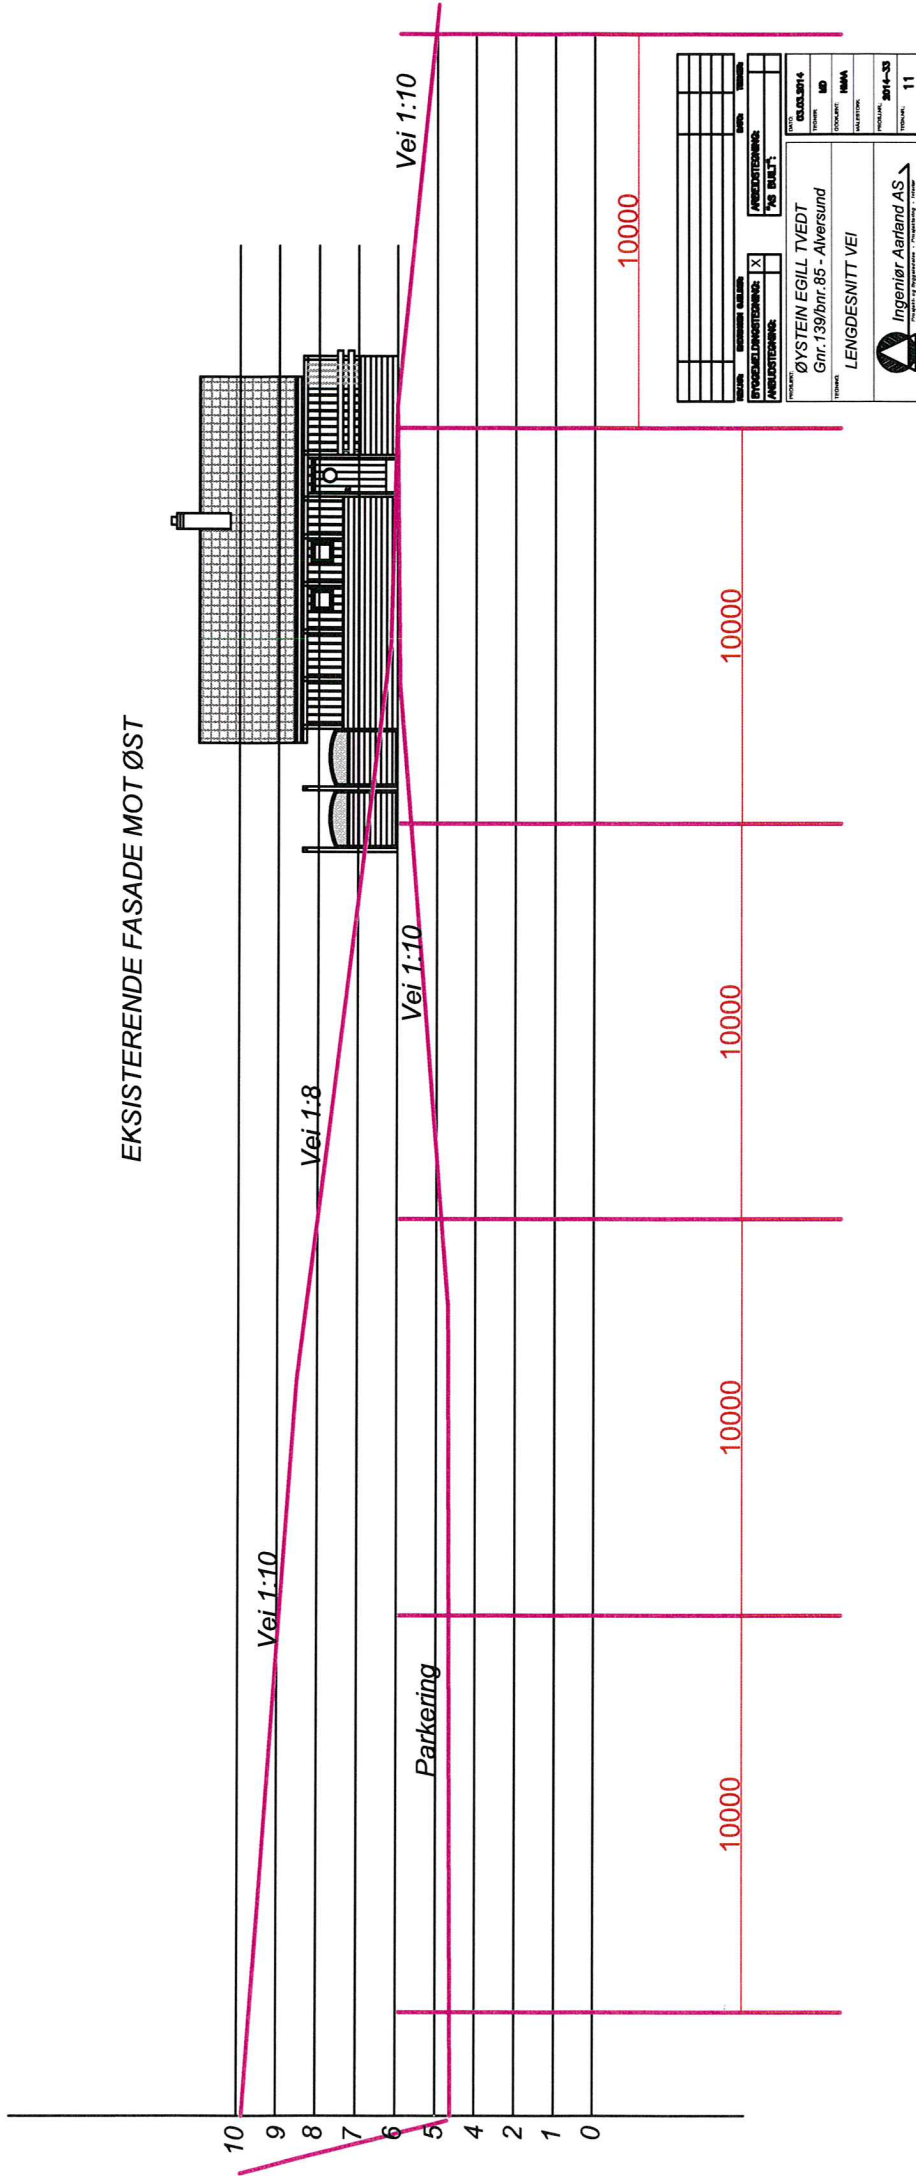

PROSJEKT	ØYSTEIN EGILL TVEDT
GRUNN	Gnr. 139/bnr. 85 - Alversund
TEMA	LENDESNITT VEI
PROSJEKTANT	Ingeniør Aarland AS
PROSJEKT	ØYSTEIN EGILL TVEDT
GRUNN	Gnr. 139/bnr. 85 - Alversund
TEMA	LENDESNITT VEI
PROSJEKTANT	Ingeniør Aarland AS
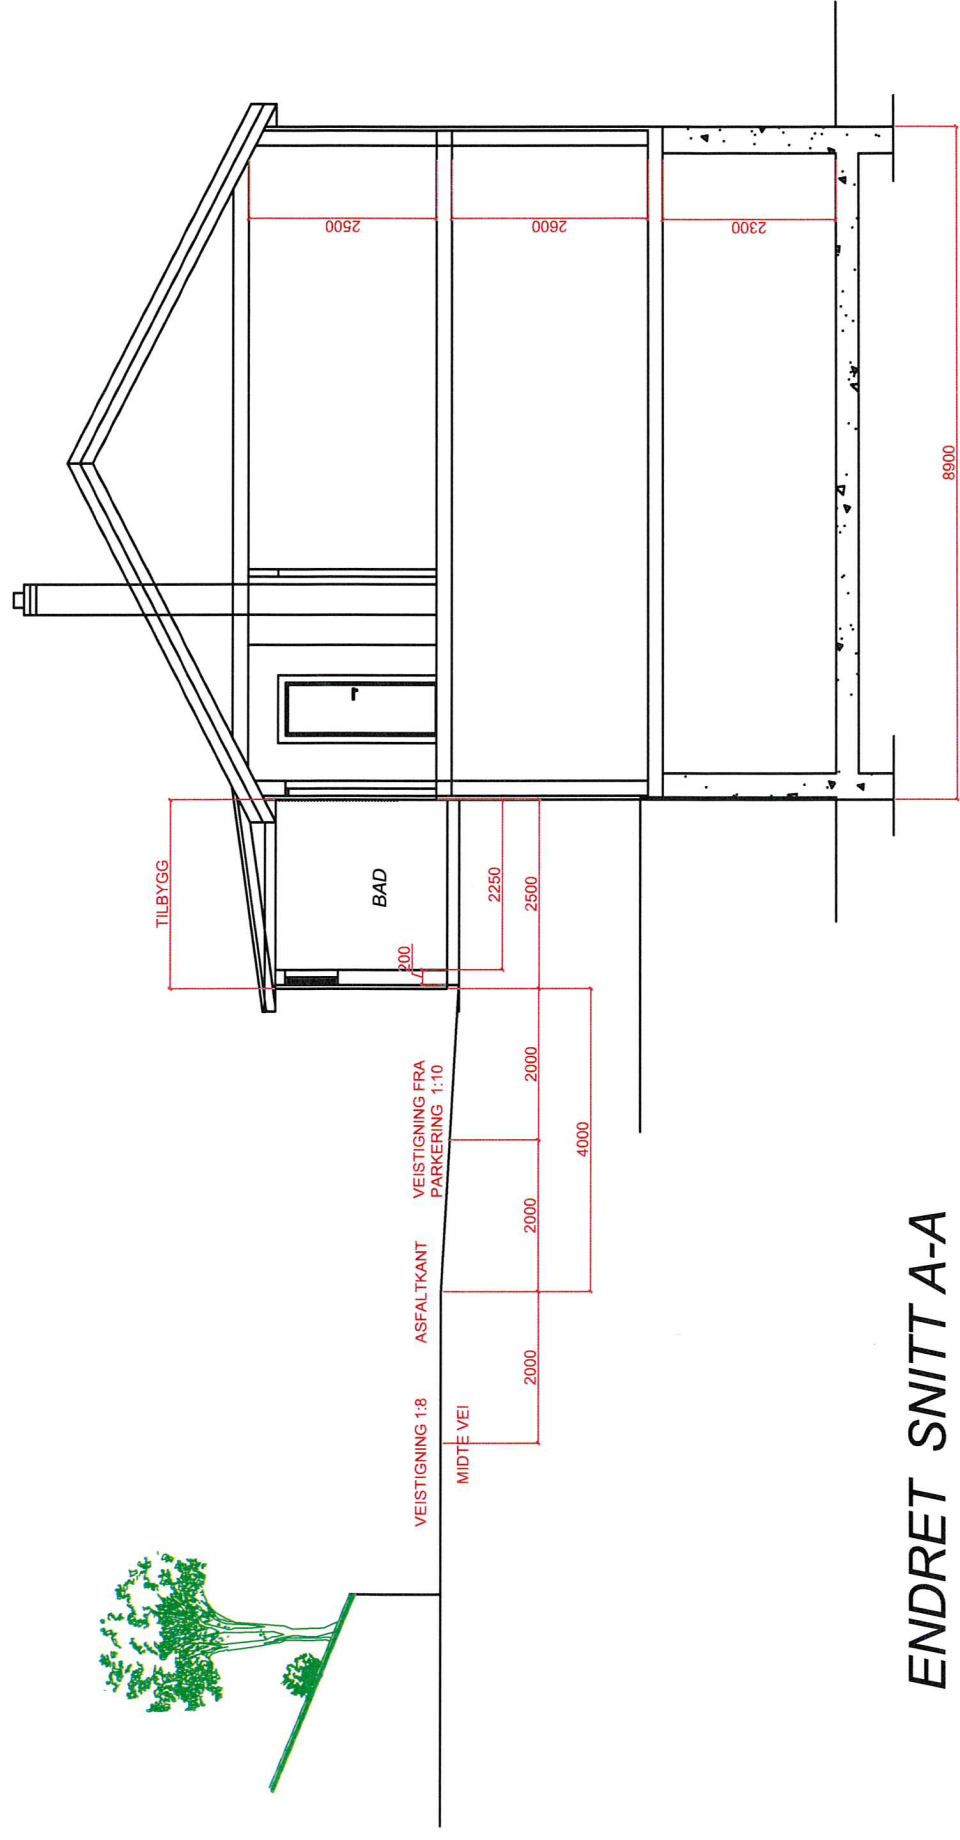

ENDRET SNITT A-A

BYGGSELVNINGSTEKNING	<input checked="" type="checkbox"/>	ARBEIDSTEKNING
ANLEGGSTEKNING	<input type="checkbox"/>	"AS" BUILT"
BYGG	TERNER	TERNER

DATO	27.06.2014
TEKNER	MD
DOKUMENT	HMAA
MÅLSTOKK	1:100
PROSJEKT	2014-33
TEKNER	09

ØYSTEIN EGIILL TVEDT	
Gnr. 139/bnr. 85 - Alversund	
ENDRET SNITT A-A	

	Ingeniør Aarland AS Prosjekt og anleggsmess - Prosjekt og - utstyr
--	--



MIDTE VEI

2 m

ASFALTKANT

2 m

PARKERING

2 m

03/03/2015 15:32





