

**ERKLÆRING - AVFALL**

I forbindelse med oppføring av ny bolig på gbnr. 185/296 – Orresteinen 16 i Lindås kommune, har undertegnede (byggherre) selv tatt seg av deponering av avfall.

Avfallet har blitt levert til godkjent leveringssted.

...03.03.15..... (dato)



Signert

Frank Vedå – Hjemmelshaver gbnr. 185/296

188-296innm.kof

```


-00 FFFFFFFFFFFFFFFFFFFFFFFFFFFFFFFFFFFFFFFFFFFFFFFFFFFFFFFFFFFFFFFFFFFFFFFFFF
-01 OOOOOOOOOOOO DDDDDDDDDDD VVVVVVVVVVVV KKKKKKKKKKKK OOOOOOOOOOOO
-02 SSSSSSSSSS KKKKKKKK NNNNNNNN TTTTTTTT TTTTTTTT II.III Bk MMMMMMMM
-03 TTTTTTTTTT KKKKKKKK HHH.HHHH VVV.VVVV AAAA.AAA SS.SSS Bk MMMMMMMM
-04 TTTTTTTTTT KKKKKKKK HHH.HHHH DDDD.DDD AAAA.AAA SS.SSS Bk MMMMMMMM
-05 PPPPPPPPPP KKKKKKKK XXXXXXXX.XXX YYYYYYY.YYY ZZZZ.ZZZ Bk MMMMMMMM
-06 PPPPPPPPPP KKKKKKKK PPPPPPP.PPP AAAAAAA.AAA ZZZZ.ZZZ Bk MMMMMMMM
-07 PPPPPPPPPP KKKKKKKK dXXXXXXXX.XXX dYYYYYY.YYY dZZZ.ZZZ Bk MMMMMMMM
-08 Epi E1 E2 E3 E4
-09_Pi Sammenheng FFFFFFFFFFFFFFFFFFFFFFFFFFFFFFFFFFFFFFFFFFFFFFFFFFFFFFFF MMMMMMMM
-00 Leica Geosystems AG Kontrollmåling Grunnmur
-00 Instrument: CS15 Måledato: 20.01.2014
-00 Målejobb: 185-296innm Operatør: er
-00 Jobbeskrivelse:
05 M-Ref 0041 6718218.805 296622.928 65.488 0.000
05 G01 6718909.815 295777.479 66.681 0.009
05 G02 6718912.236 295787.904 66.677 0.011
05 G03 6718917.024 295786.791 66.702 0.018

```

knarvik 20.01.2014

Lindås Kommune Geodata avd.

*Einar Rydland*  
Einar Rydland  
Lindås kommune

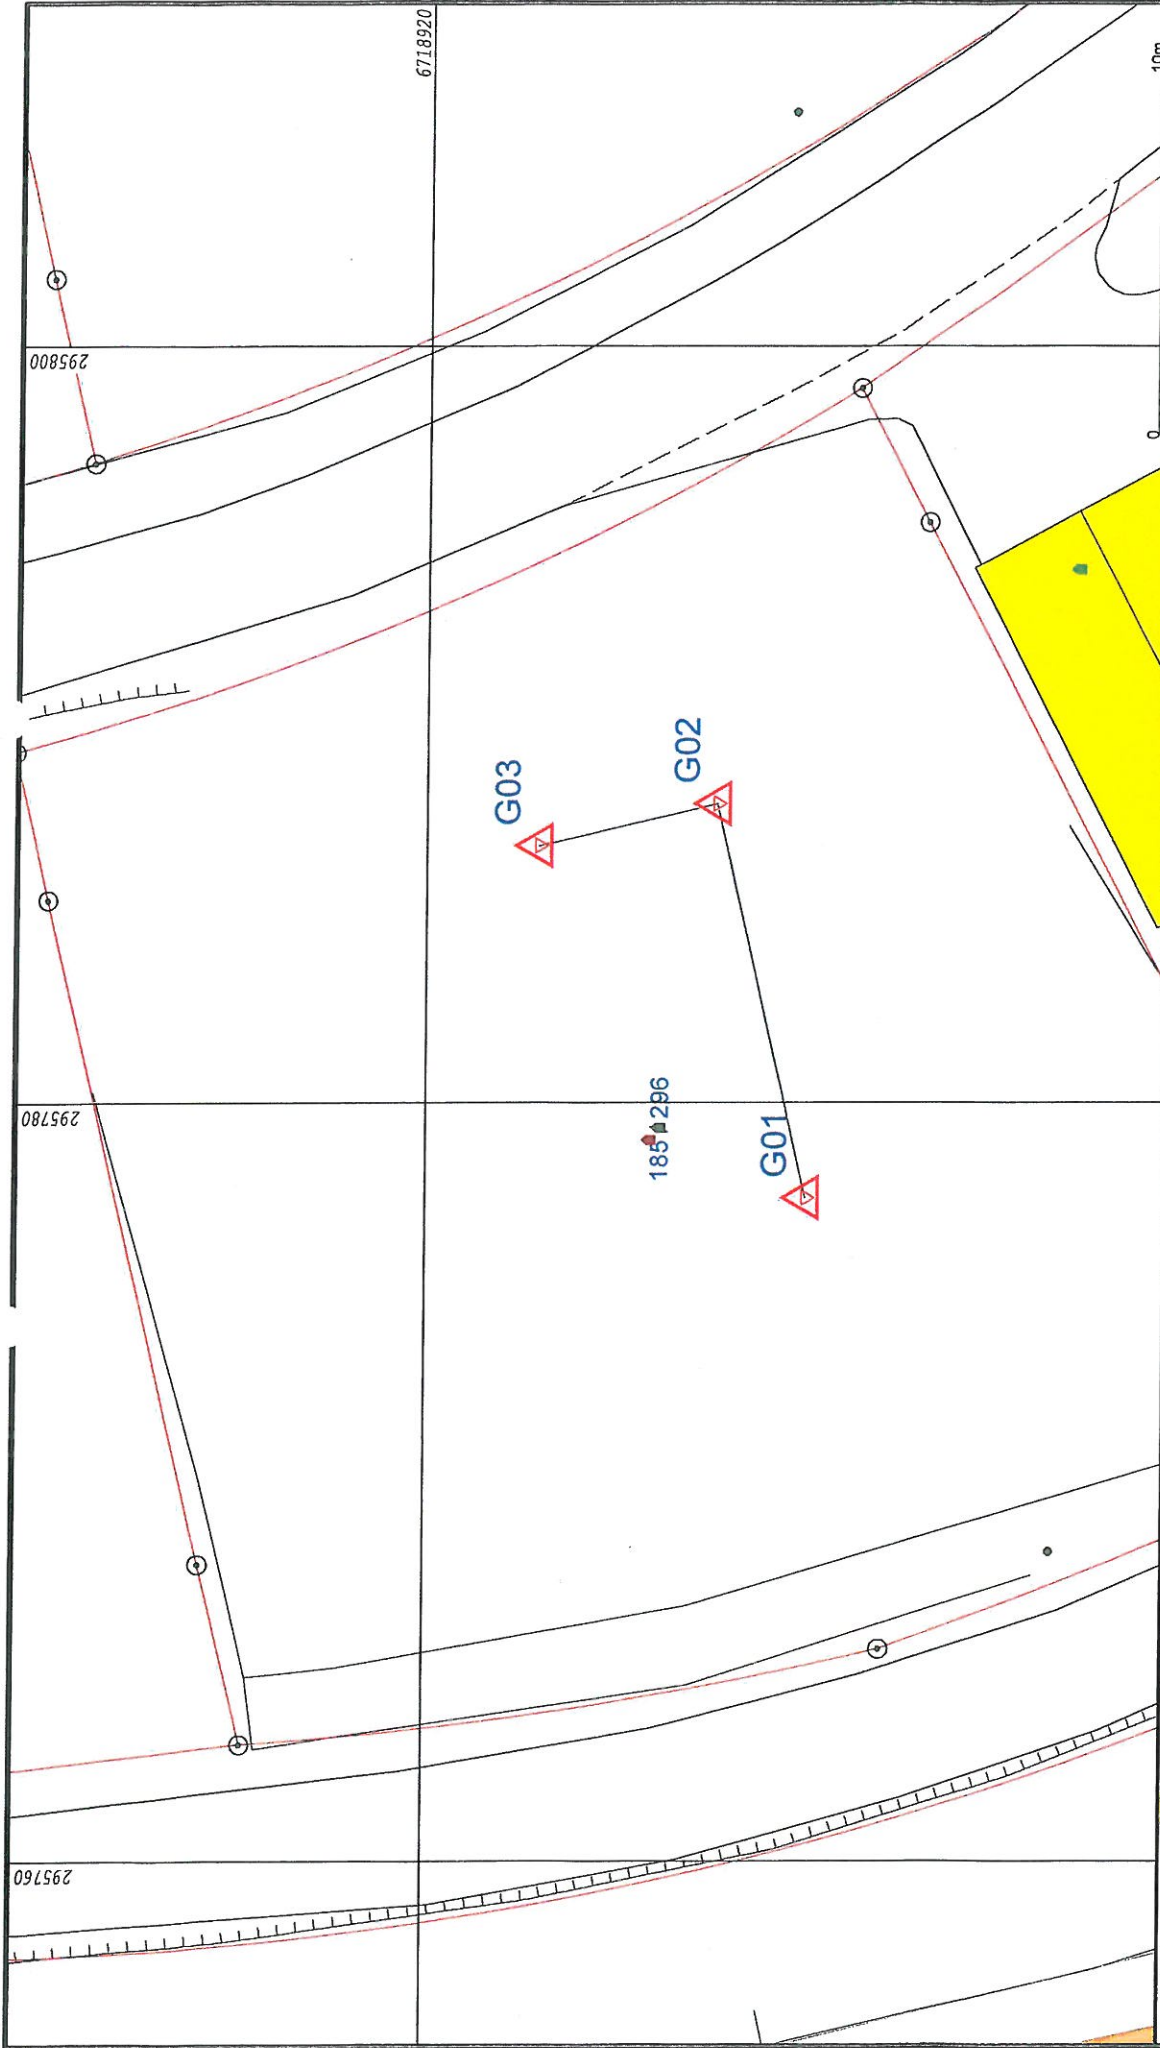

- Målte Grenser
- Registrerte Grenser
- Udefinert grenser
- Terrengmålte grense
- Konstruert grensepunkt
- Bølig
- Bustad m/leilighet
- Våningshus
- Større bustader
- Fylte/feriehus
- Garasje/uthus
- Industri/lager
- Andre bygg




Lindås kommune  
Geodata avdeling

Dato: 2014.01.20  
Sign: liei

Gnr 185 bnr 296 kontrollmåling

Målestokk  
1:200

Beliggenhet og høyder må oppfattes som orienterende.

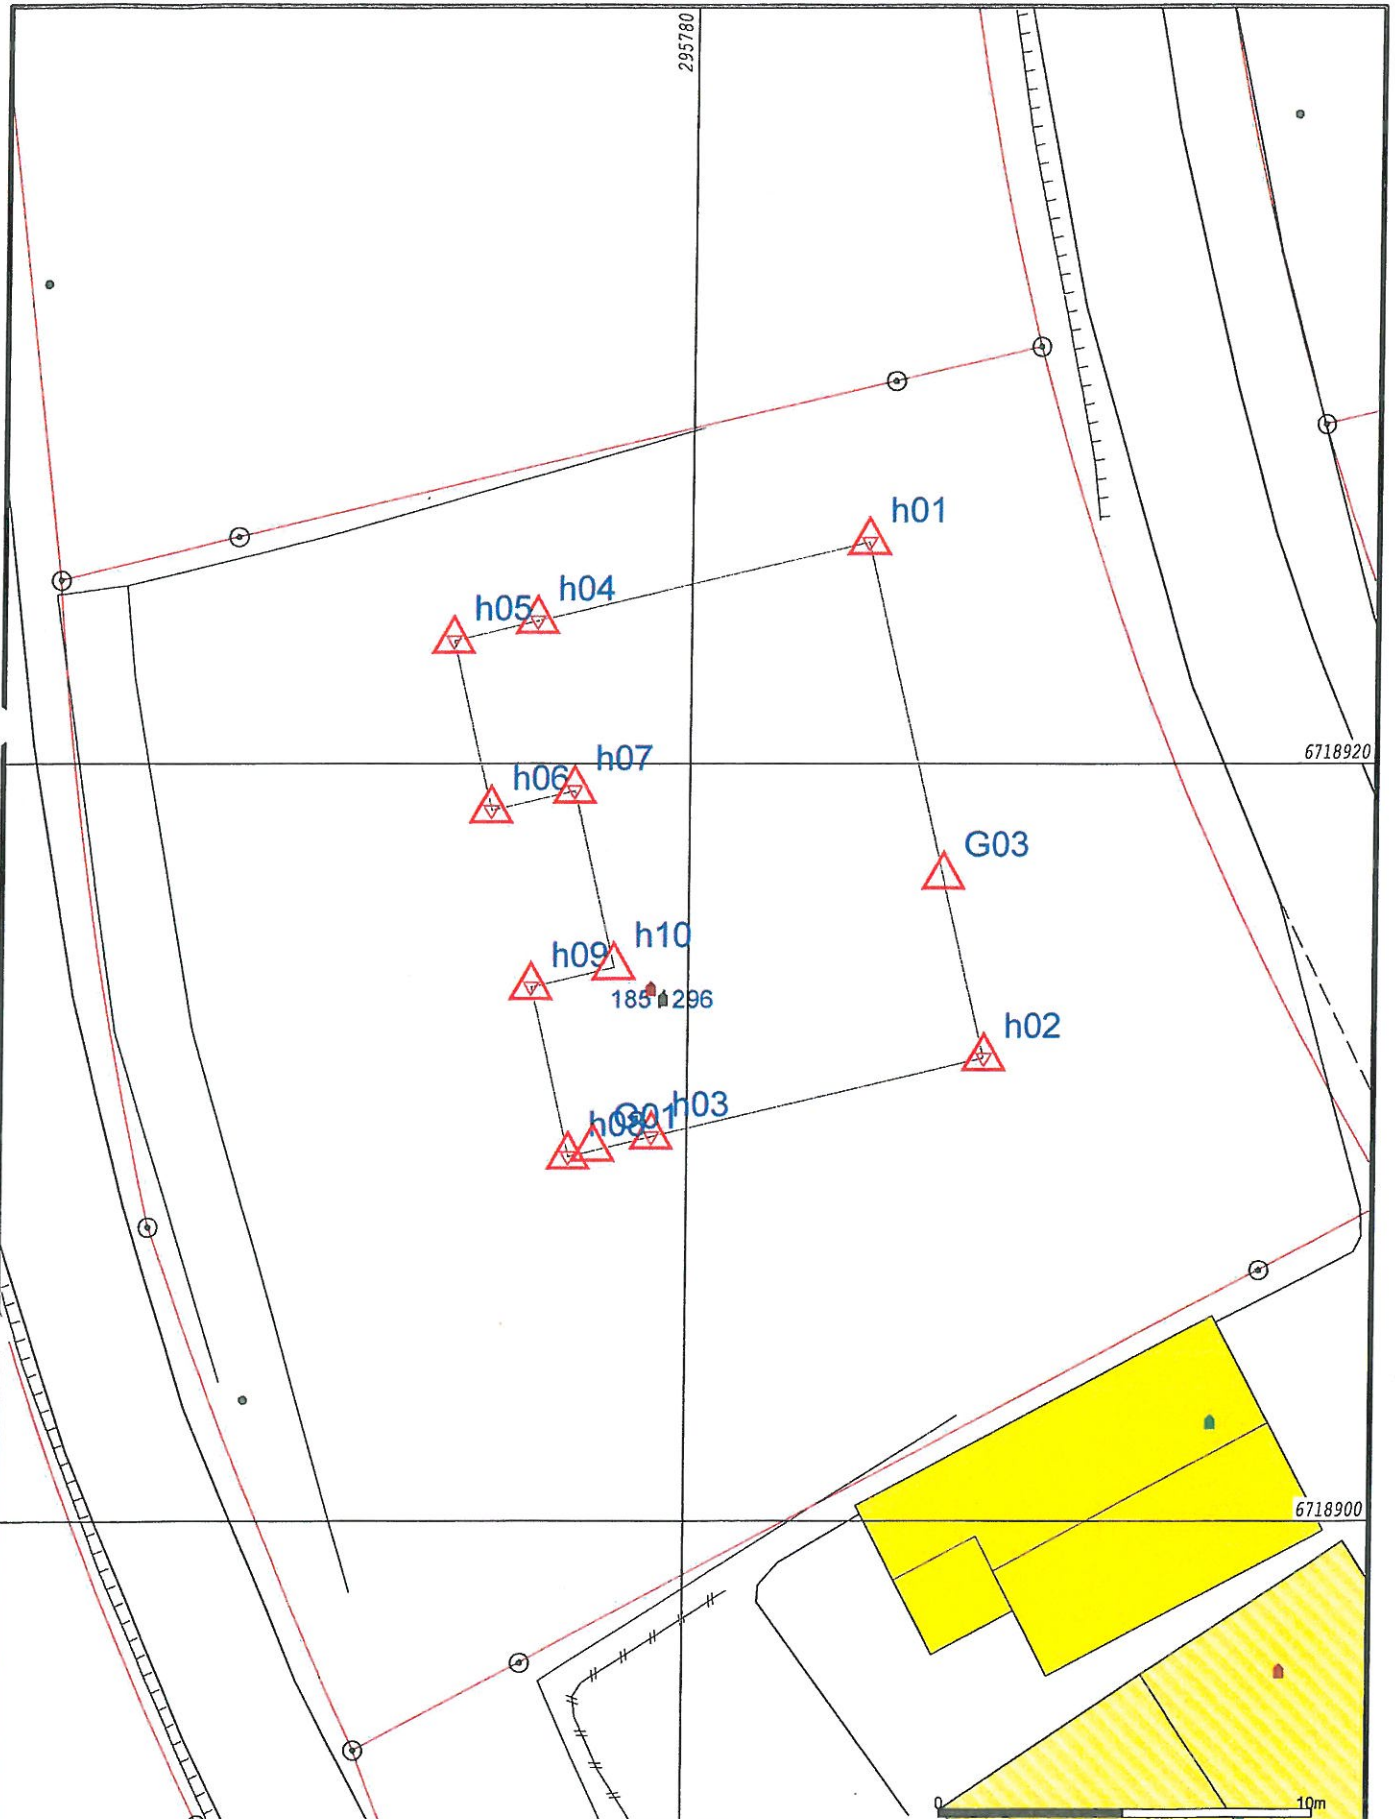

- Målte Grenser
- Registrerte Grenser
- ⊕ Udefinert grense
- ⚡ Terrengmålte grense
- ⊕ Konstruert grensepunkt
- Bolig
- Bustad n/leilighet
- Våningshus
- Storre bustader
- Hytte/feriehus
- Garasje/uthus
- Industri/lager
- Andre bygg

Beliggenhet og høyder må oppfattes som orienterende.



Lindås kommune  
Geodata avdeling  
Kontroll Nybygg

Dato: 2014.01.20  
Sign: liei

Gnr 185 bnr 296



Målestokk  
1:200