

Søreidgrend, 08.03.2015

Lindås Kommune
v/ Sverre Solberg

Sak: Grensejustering kart


Viser til møte på deres kontor Fredag 6. mars 2015.
Bakgrunn for møtet var mottatt nabovarsel fra Trine og Jan T.
Strømme med vedlagt kart.

Kartet viste en del avvik i forhold til skyldskiftepapirene på bruksnr.
11/62 og 11/85 som ble rettet opp.

Sverre Solberg retter opp kartet og sender info til de berørte parter.

Med vennlig hilsen

Turid Henriksbø

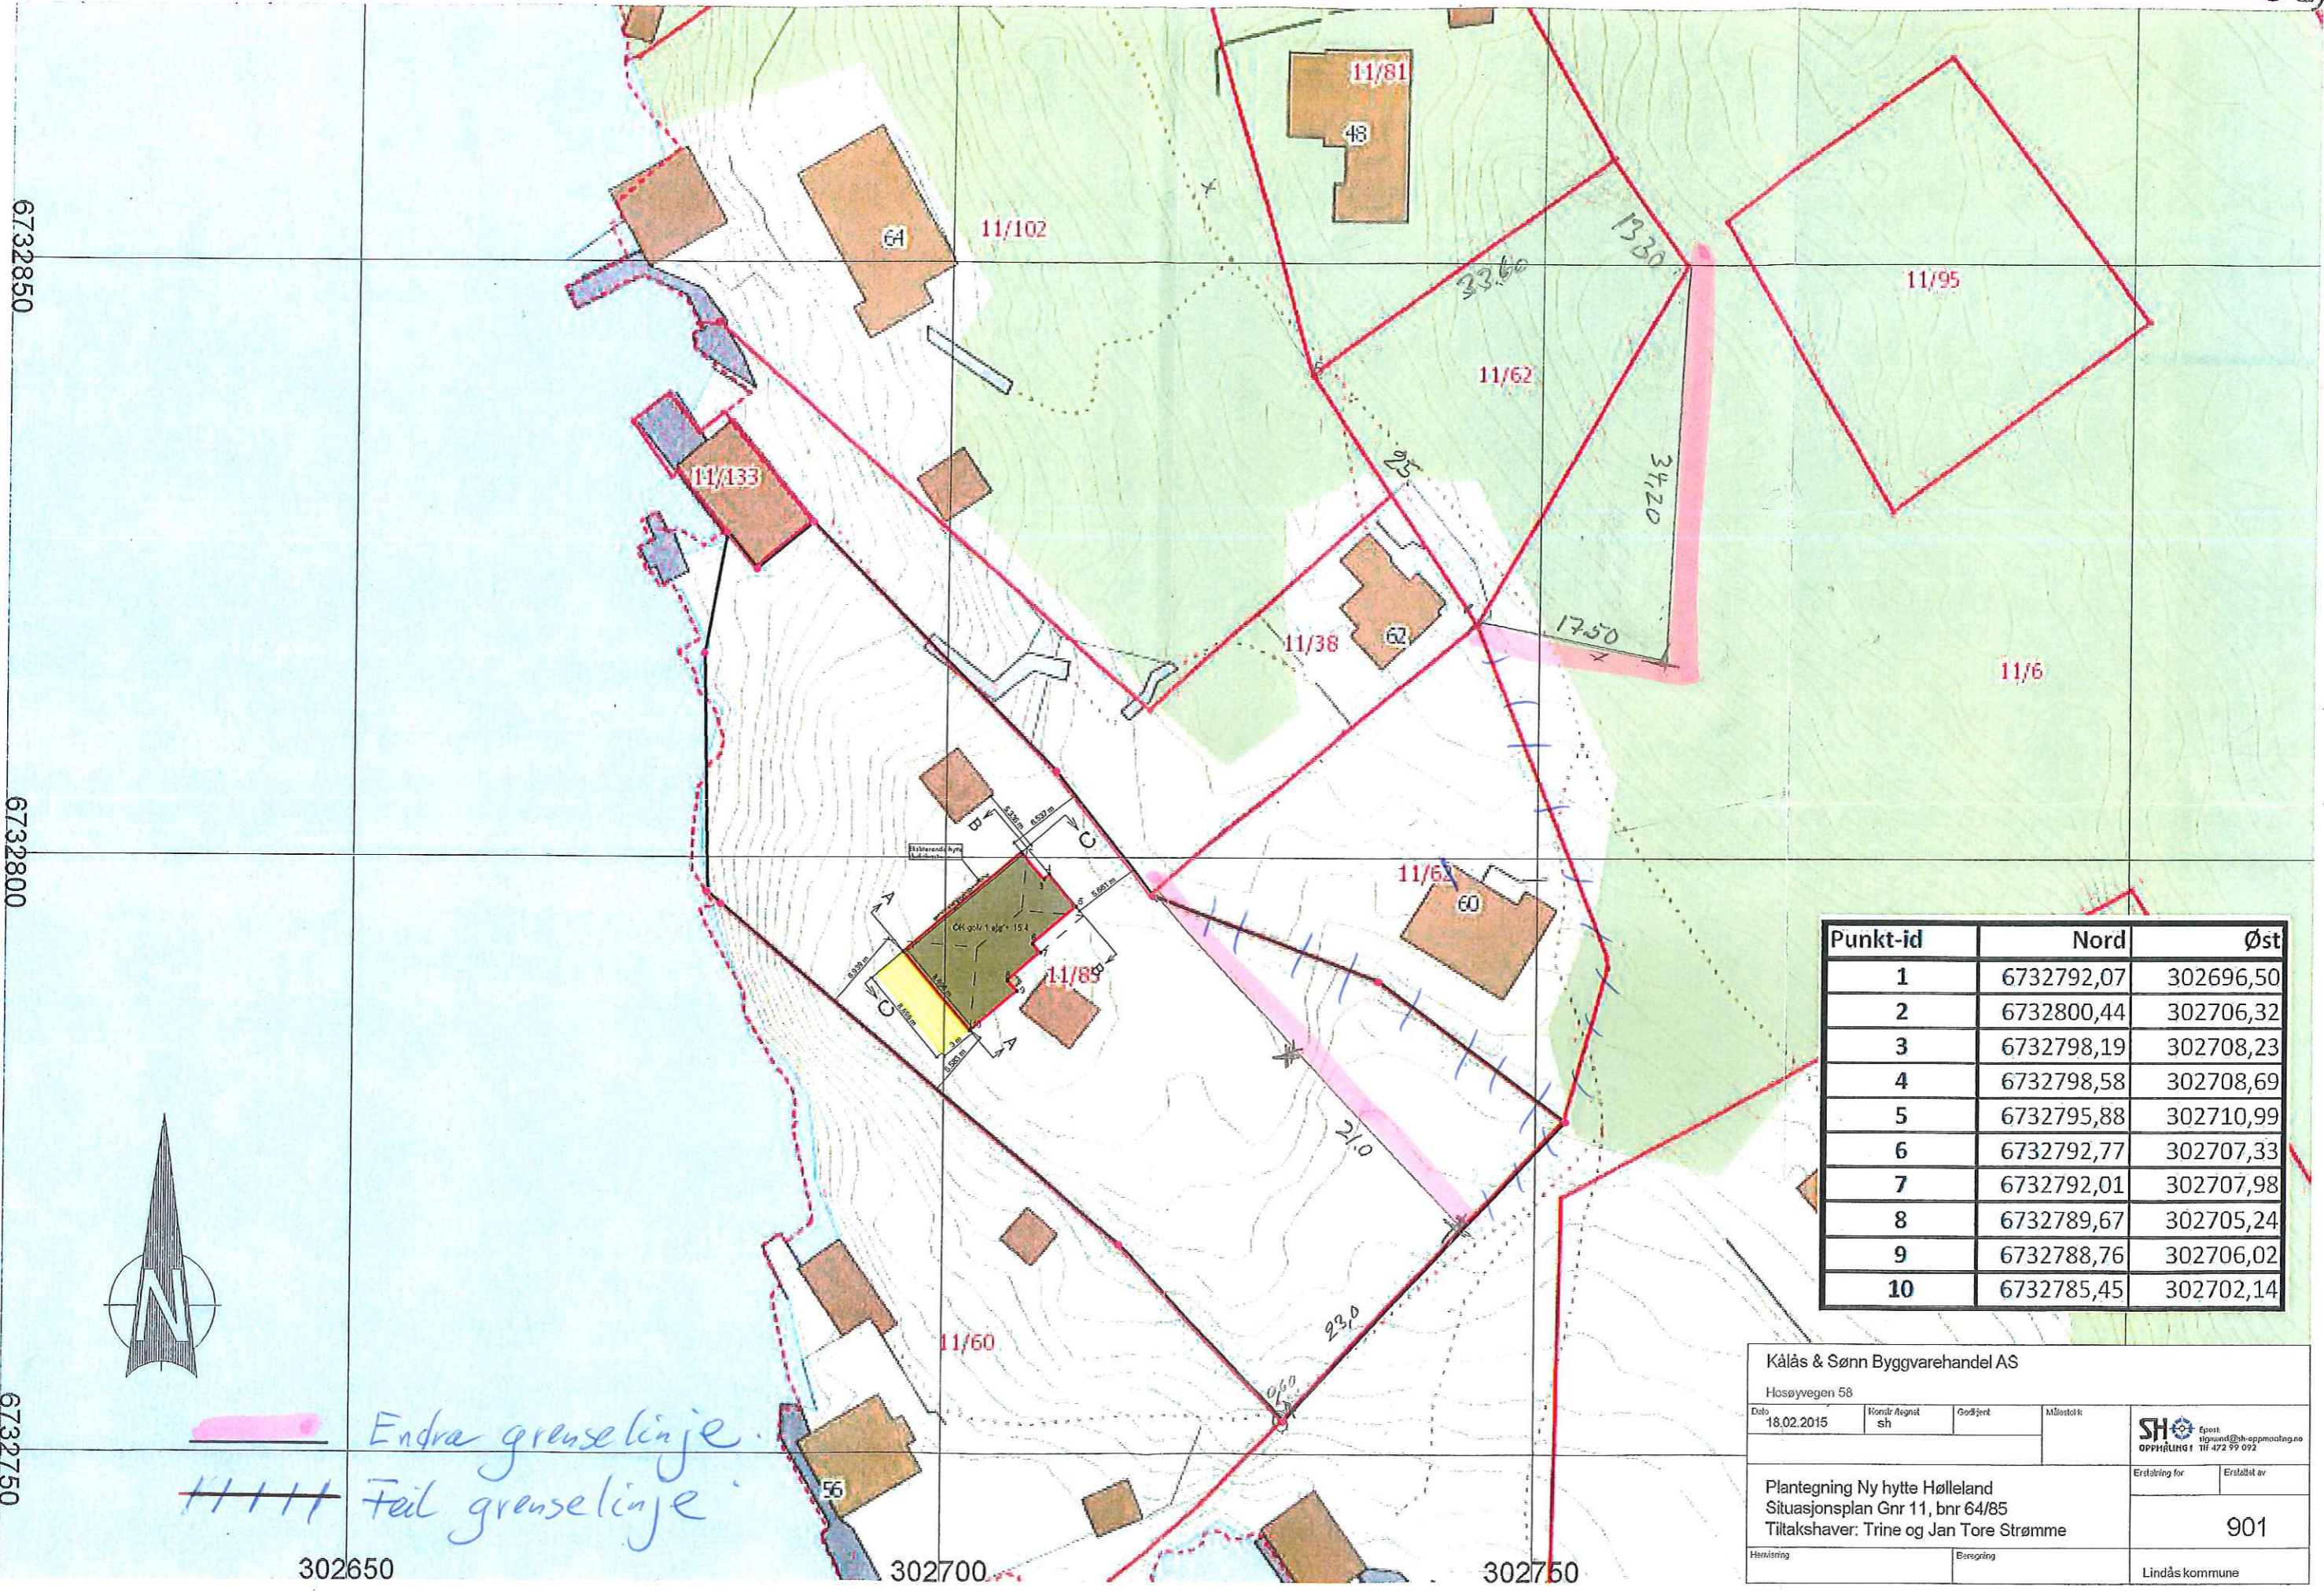

Endra grenselinje.
 // // // // Feil grenselinje

Punkt-id	Nord	Øst
1	6732792,07	302696,50
2	6732800,44	302706,32
3	6732798,19	302708,23
4	6732798,58	302708,69
5	6732795,88	302710,99
6	6732792,77	302707,33
7	6732792,01	302707,98
8	6732789,67	302705,24
9	6732788,76	302706,02
10	6732785,45	302702,14

Kålås & Sønn Byggvarehandel AS
 Hosøyvegen 58

Dato 18.02.2015	Konstr. tegnet sh	Godkjert	Målestokk
--------------------	----------------------	----------	-----------

Plantegning Ny hytte Hølleland
 Situasjonsplan Gnr 11, bnr 64/85
 Tiltakshaver: Trine og Jan Tore Strømme

Erstatning for	Erstatet av
	901

Heravring: Bæregning
 Lindås kommune

6732850

6732800

6732750

302650

302700

302750