


Ikke i målestokk

Vedlegg D-1  
Planlagt situasjon

tilbygg g/bnr 212/93

08.01.2015

Rev: 02.03.15

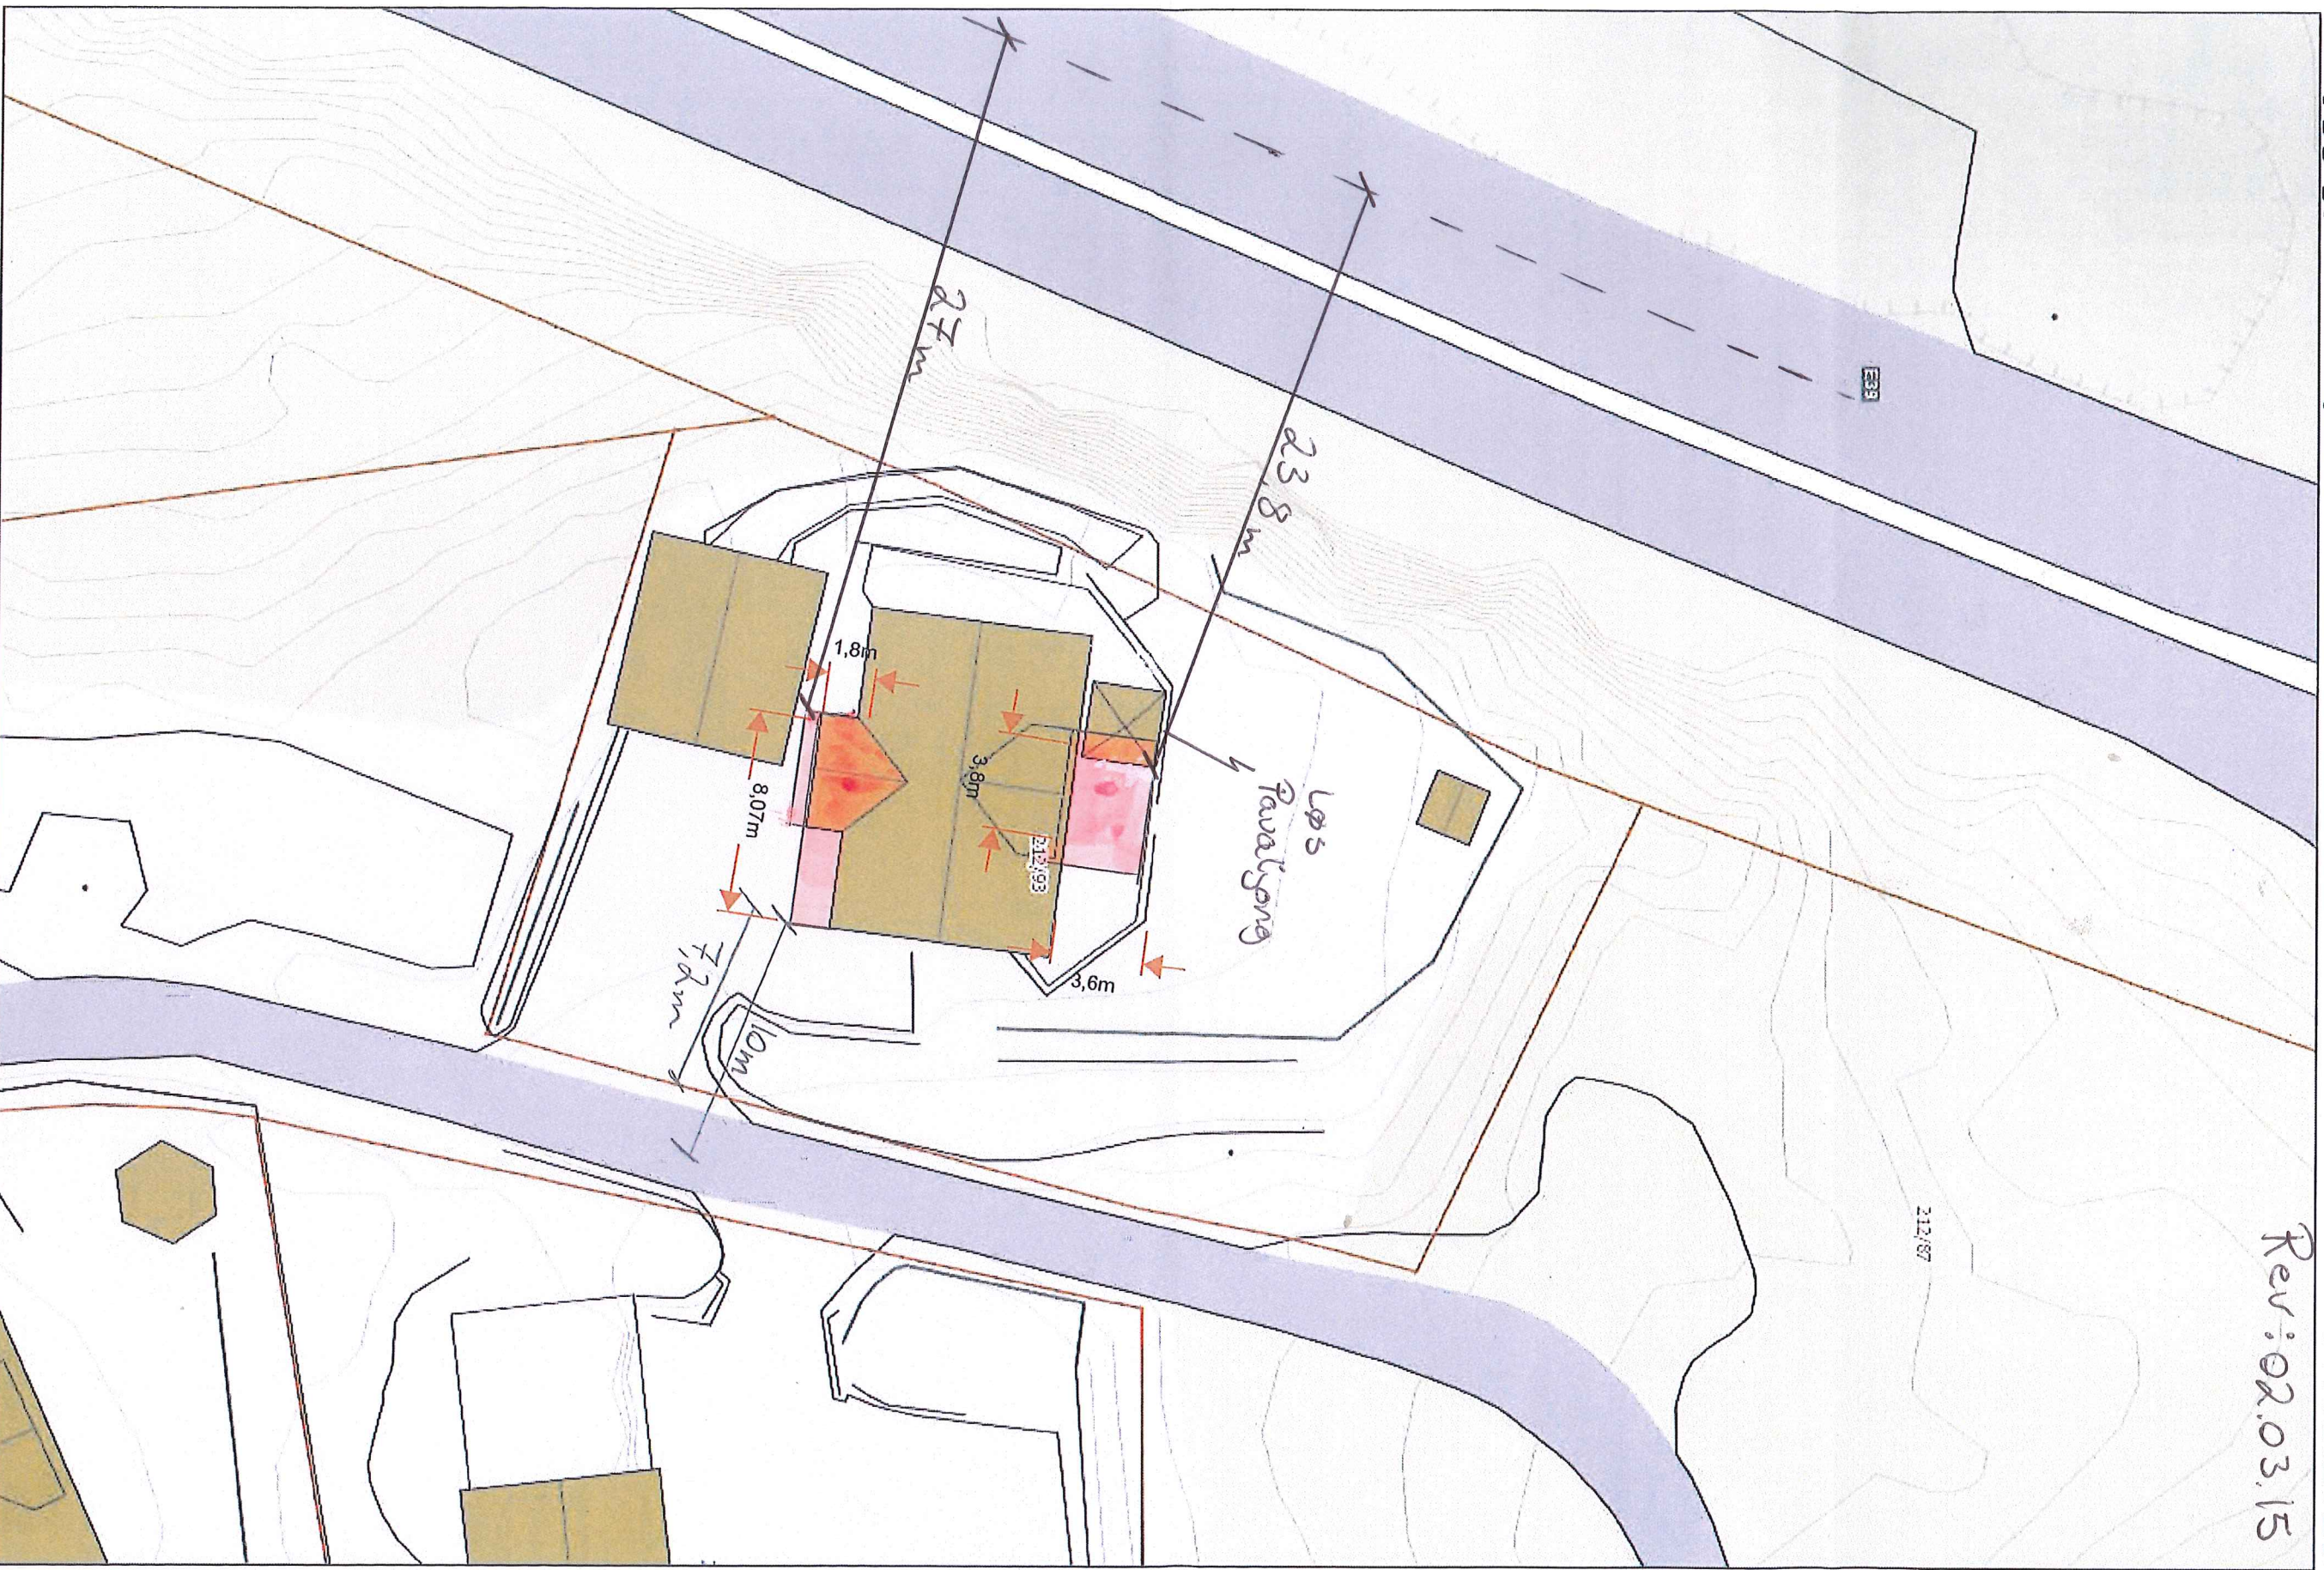

 = Tilbygg

Målestokk: 1:250