



Statens vegvesen
Hordaland

Vår sakshandsamar - innvalsnr.

Kristian Rognskog - 55 51 63 45

Vår dato

1999-12-12

Vår referanse

1999/06026-002

Vårt ark nr.

771-1263

Dykkar referanse

Trond Eknes
Oterdalen 20
5914 ISDALSTØ

Dispensasjon frå reglar om byggjegrænse i veglova

Vi viser til Dykkar søknad mottatt 26.11.99.


Vegkontoret gjev med dette dispensasjon frå byggjegrænse ved **europaveg 39 hp: 26 km: 13,344 stad: Eikangervåg**, for oppføring av **bustad** minimum **21** meter frå midtlina av vegen og **garasje** minimum **19** meter frå midtlina av vegen, og med plassering som vist på vedlagte kart/skisse.

Grunneigar: **Trond Eknes**, gnr. **212** bnr. **93** i **Lindås** kommune.

Skader eller ulempe som er valde av vegtrafikken, drift, vedlikehald eller utbetring av europavegen som følgje av at byggverket ligg innafor byggjegrænsa, gir ikkje rett til skadebot.

Vedtaket er gjort med heimel i veglova §§ 29 og 30.

Trafikkavdelinga
Med helsing

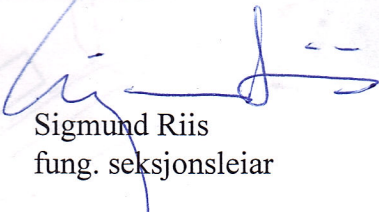
Sigmund Riis
fung. seksjonsleiar


Kristian Rognskog

1 vedlegg

Kopi: Lindås kommune, teknisk sjef, 5100 Isdalstø
Nordhordland veg- og trafikkstasjon, 5100 Isdalstø

GRENSEN ER IKKE
RETTSGYLDIG

Mål nr.
Lindås kommune - Teknisk Stal

Statens vegvesen
Hordaland

Saks nr. 9906026-001

Deck nr. 001

Reg. dato: 1999-11-26

Arkivnr.: 771-1263

Saksbch.

Saksnavn.

LINDÅS KOMMUNE
TEKNISK

Arkivkode 212/093


21 OKT. 1999

Ark.saksnr. 99102948

Løp.nr. 00957199

Saksh. 170

Ordt.

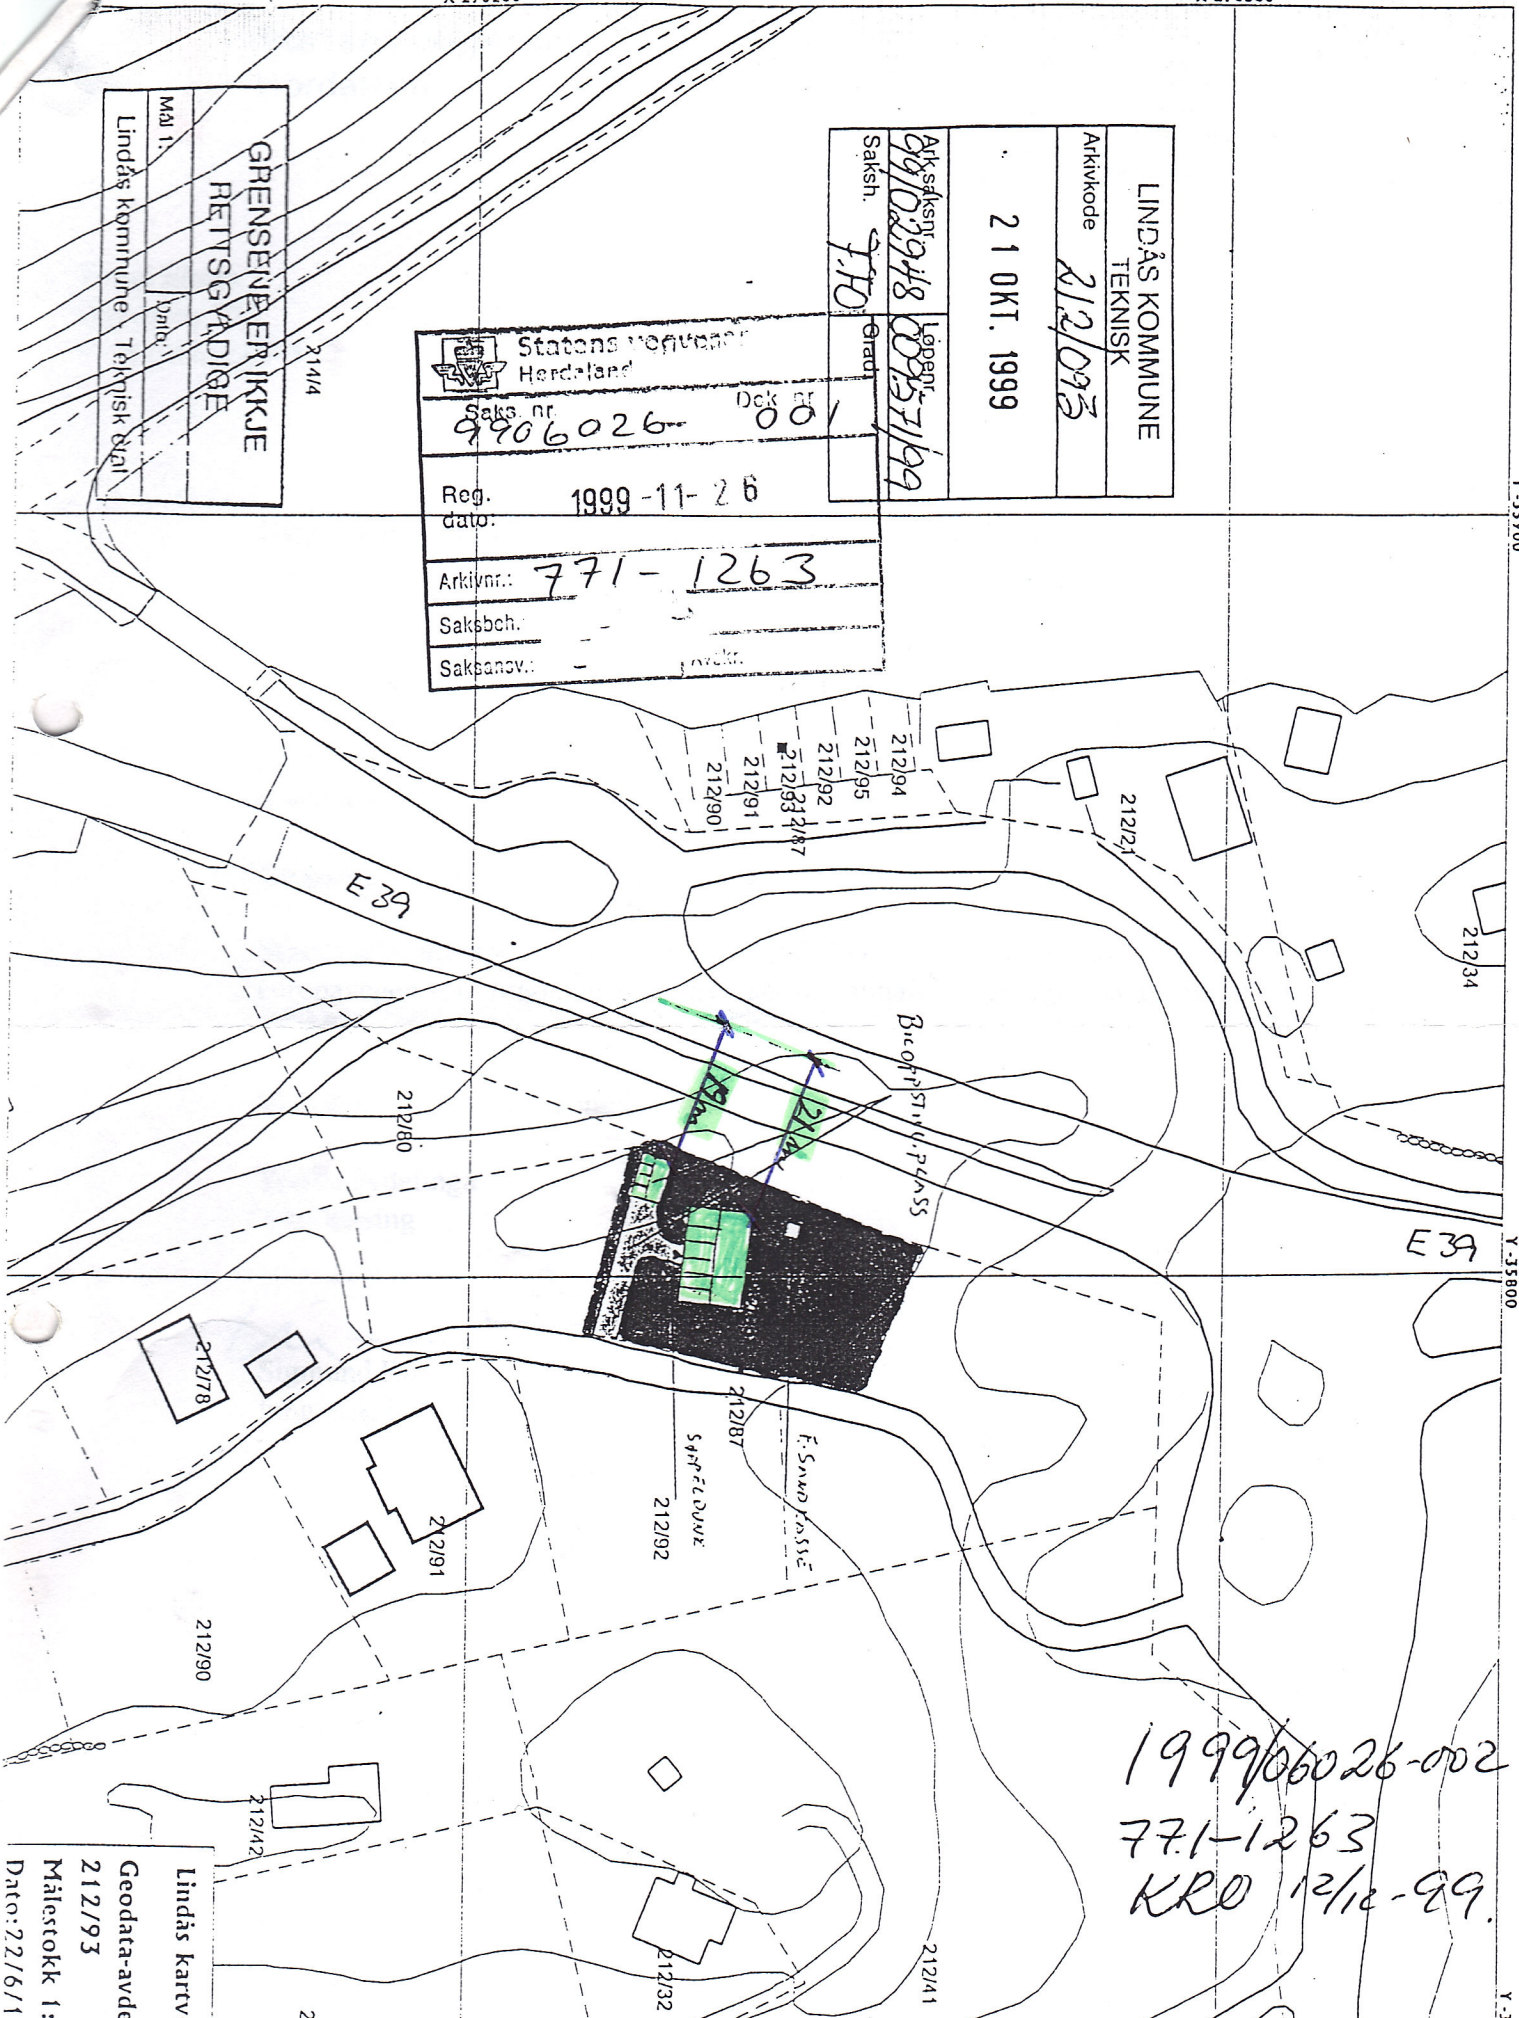

1999/06026-002
771-1263
KRO 12/10-99.

Lindås kartverk

Geodata-avdeling

212/93

Målestokk 1:100

Dato: 22/6/1999

Y-35900

Y-35800

Y-35700