




<ul style="list-style-type: none"> Målte Grenser Registrerte Grenser Udefinert grense Terrengmålte grense Konstruert grensepunkt Bolig Bustad m/leilighet Våningshus 	<ul style="list-style-type: none"> Storre bustader Hytte/feriehus Garasje/uthus Industri/lager Andre bygg 	 <p>Lindås kommune Geodata avdeling</p> <p>Innmålingar</p>	 <p>N</p> <p>Målestokk 1:200</p>
<p>Beliggenhet og høyder må oppfattes som orienterende.</p>		<p>Date: 2015.02.25</p> <p>Sign: liei</p>	<p>Gnr 214 bnr 97</p>



Høyde t. qm = 35,80 moh.

- Målte Grenser
- Registrerte Grenser
- ⋮ Udefinert grenser
- ⋮ Terrengmålte grense
- ⋮ Konstruert grensepunkt
- Bolig
- Bustad m/leilighet
- Våningshus
- Større bustader
- Hytte/feriehus
- Garasje/uthus
- Industri/lager
- Andre bygg

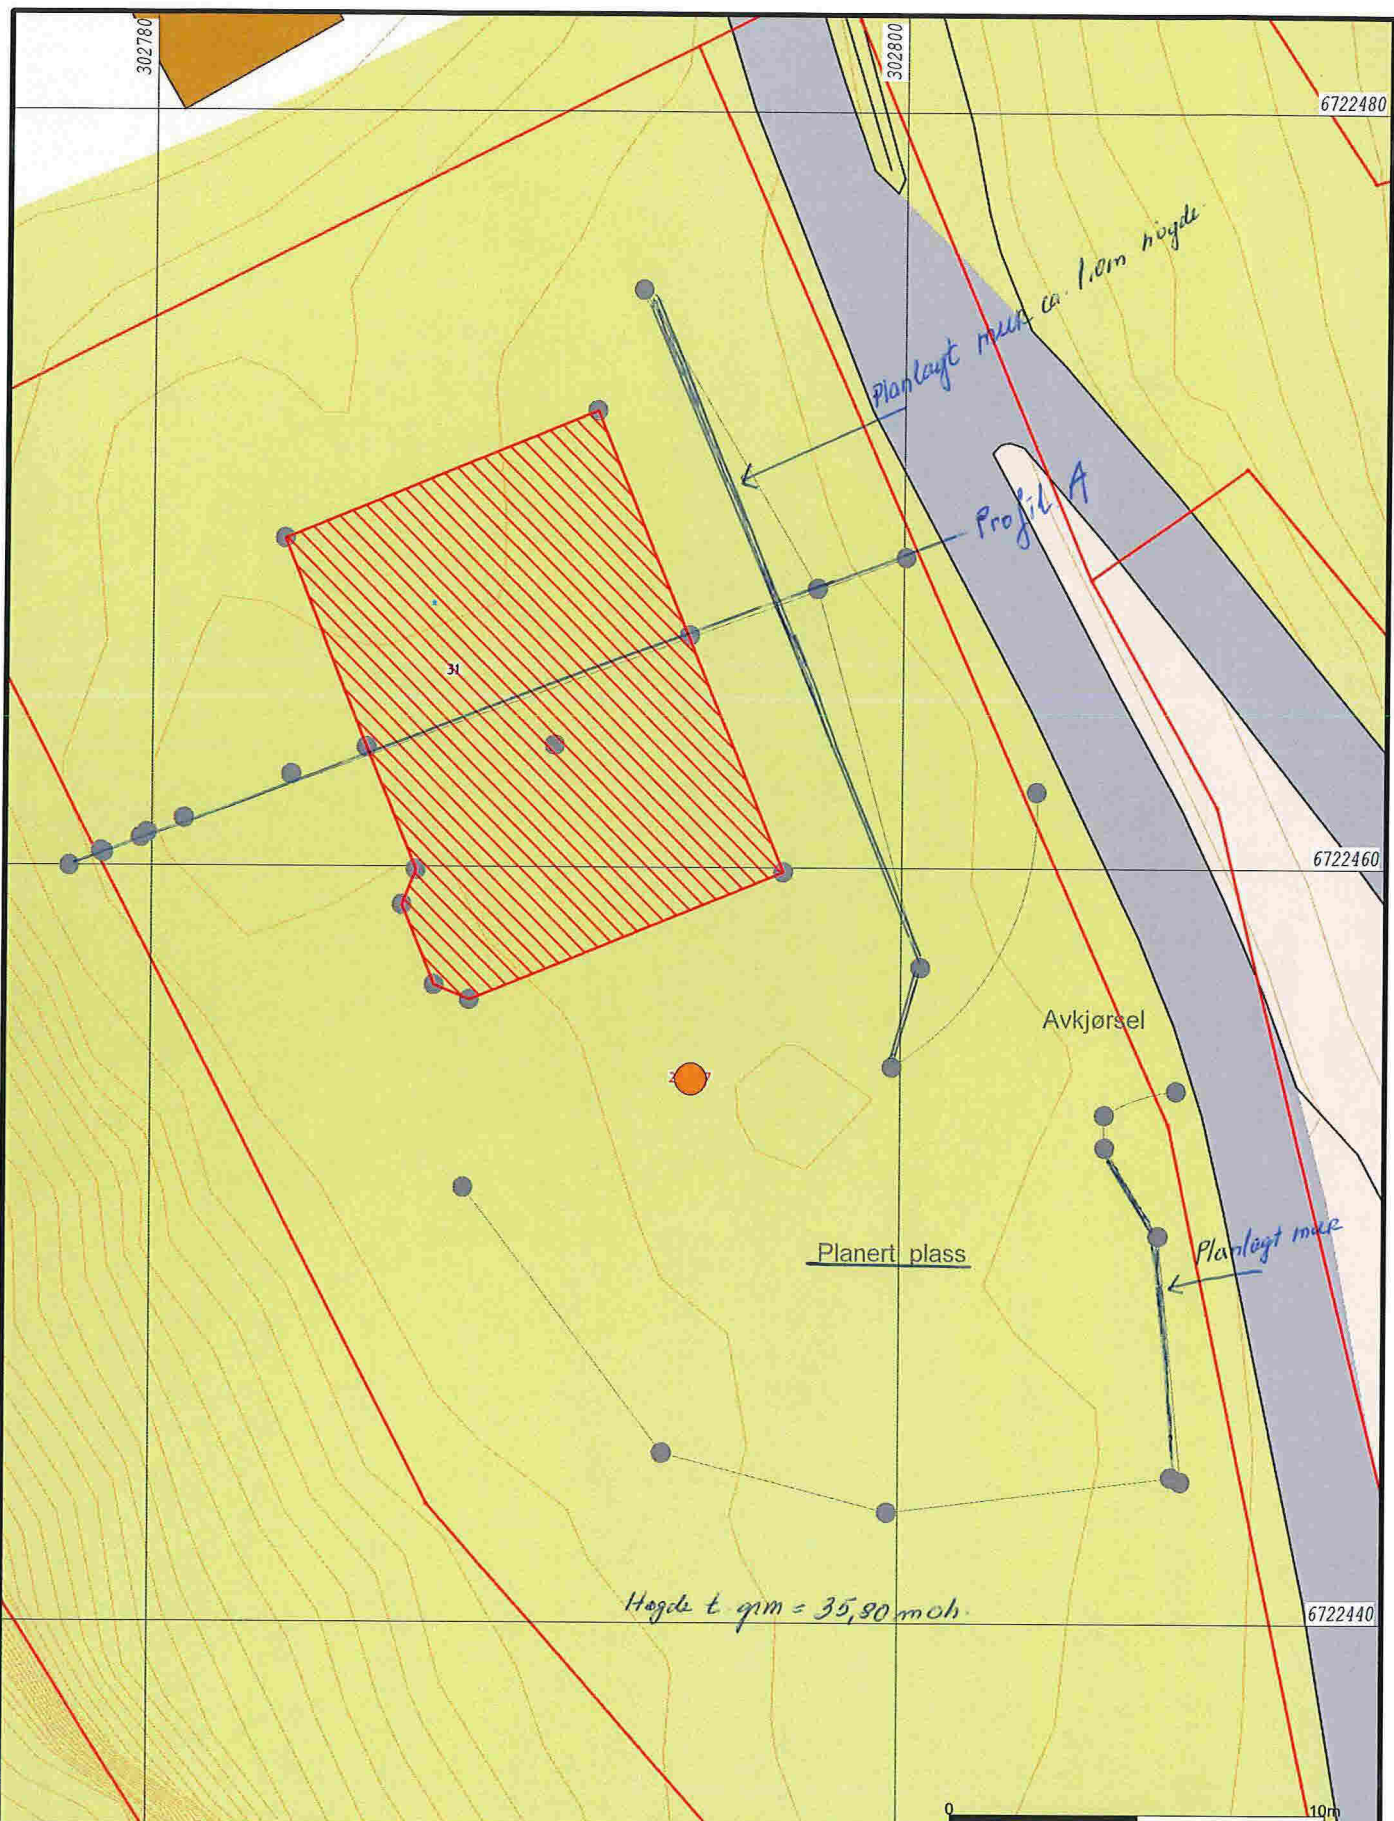Beliggenhet og høyder må oppfattes som orienterende.



Lindås kommune
Geodata avdeling

Innmålinger

Dato: 2015.02.25
Sign: liei

Gnr 214 bnr 97



Målestokk
1:200

42
41
40
39
38
37
36
35
34
33




Privat weg
Profil A

Skizze 25.02.15


M = 1:100

42
41
40
39
38
37
36
35
34
33


VEDLEGG 5.

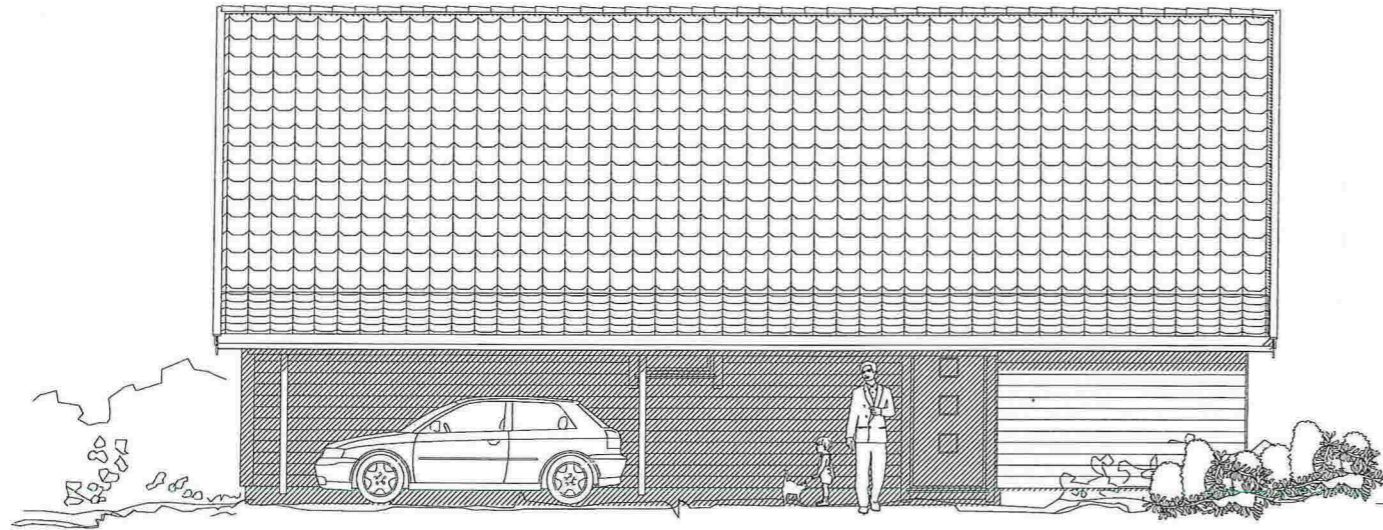


Fasade mot øst

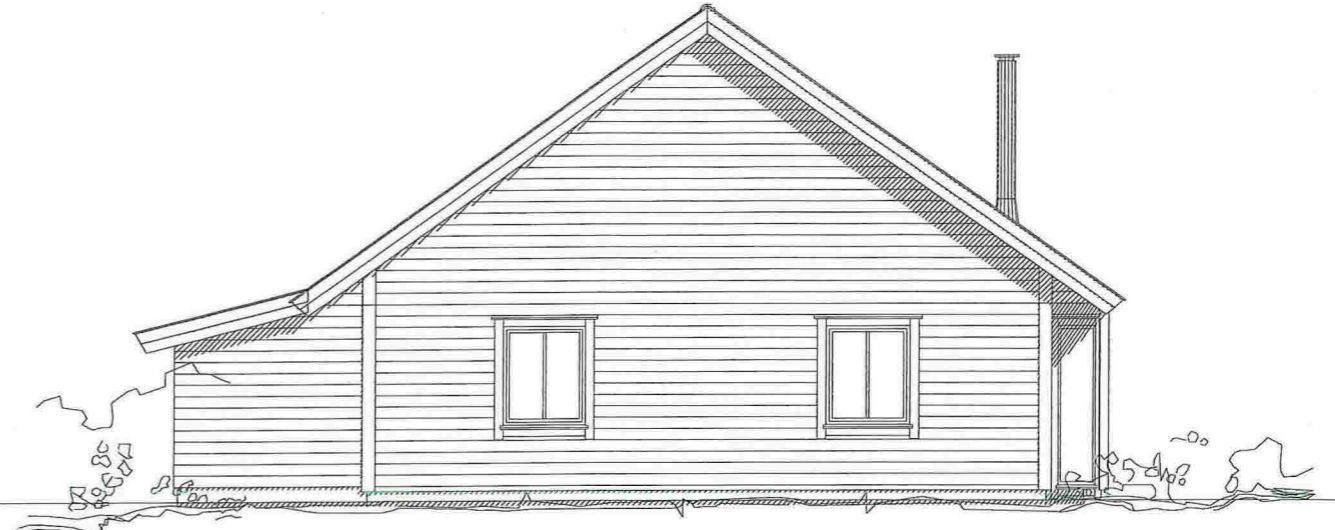

Fasade mot nord

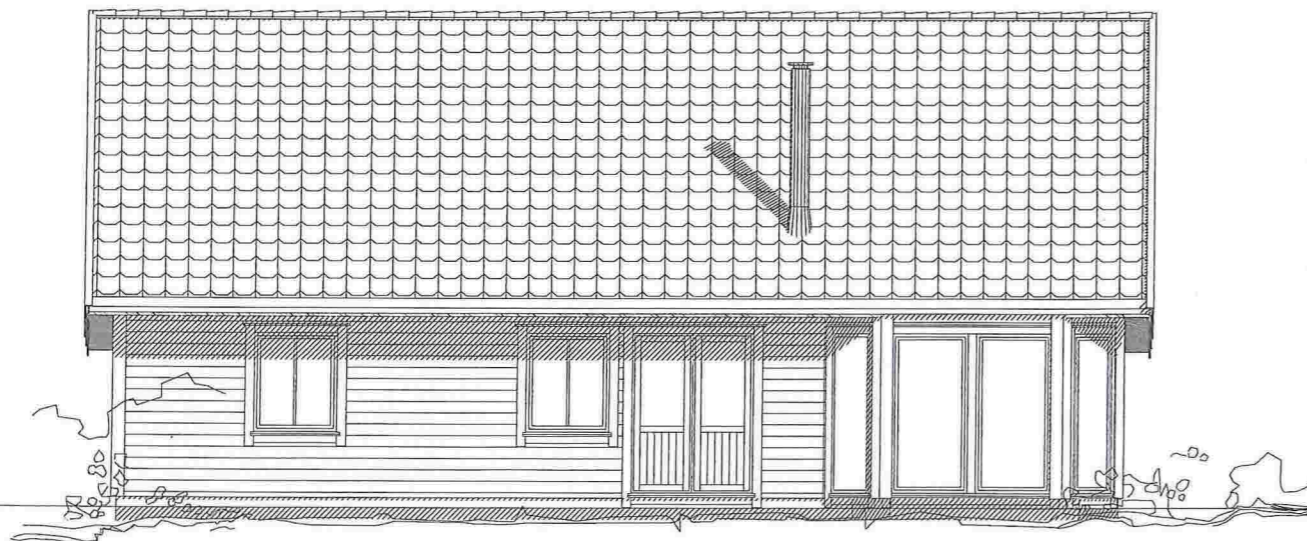

Fasade mot vest

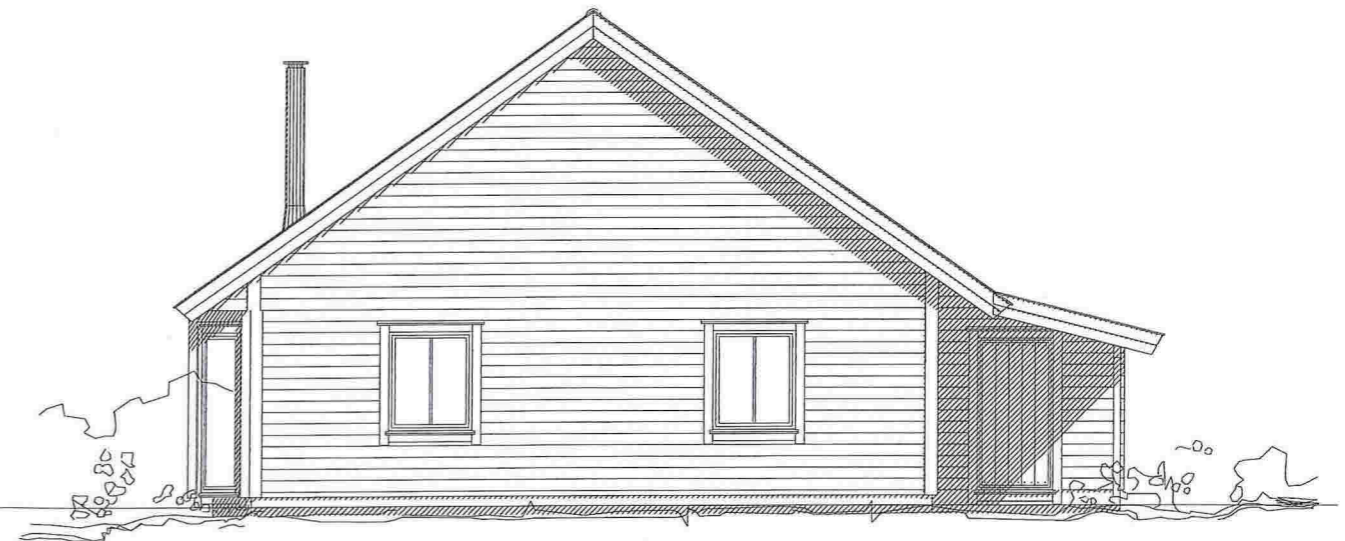

Fasade mot sør

FRITIDSBOLIG

LB
leiglandbygg.no

Tiltakshaver: **Cecilie W. Moberg & Kenneth Tredal**

Byggeplass: **Fyllingsnes**

Kommune: **LINDÅS**

Gnr: 214 Bnr: 97 Mål: 1 : 100

Fasader

DATA DESIGN SYSTEM




Dato: 26.09.2014

Tegn: Knut

Prosjekt: K011 Moberg

Tegn.nr: 502

© Tegningen er beskyttet i.h.t. lov om opphavsrett.

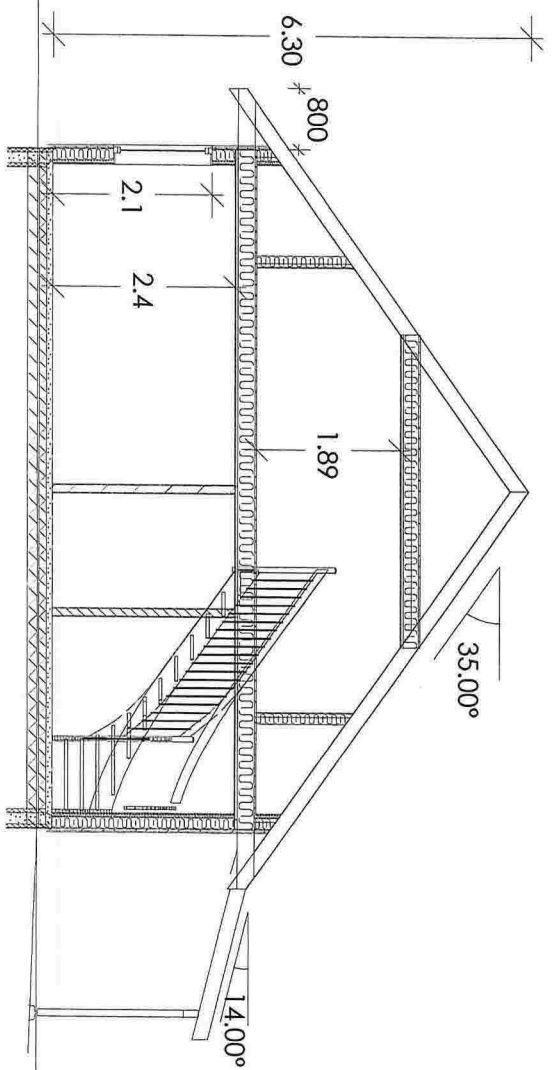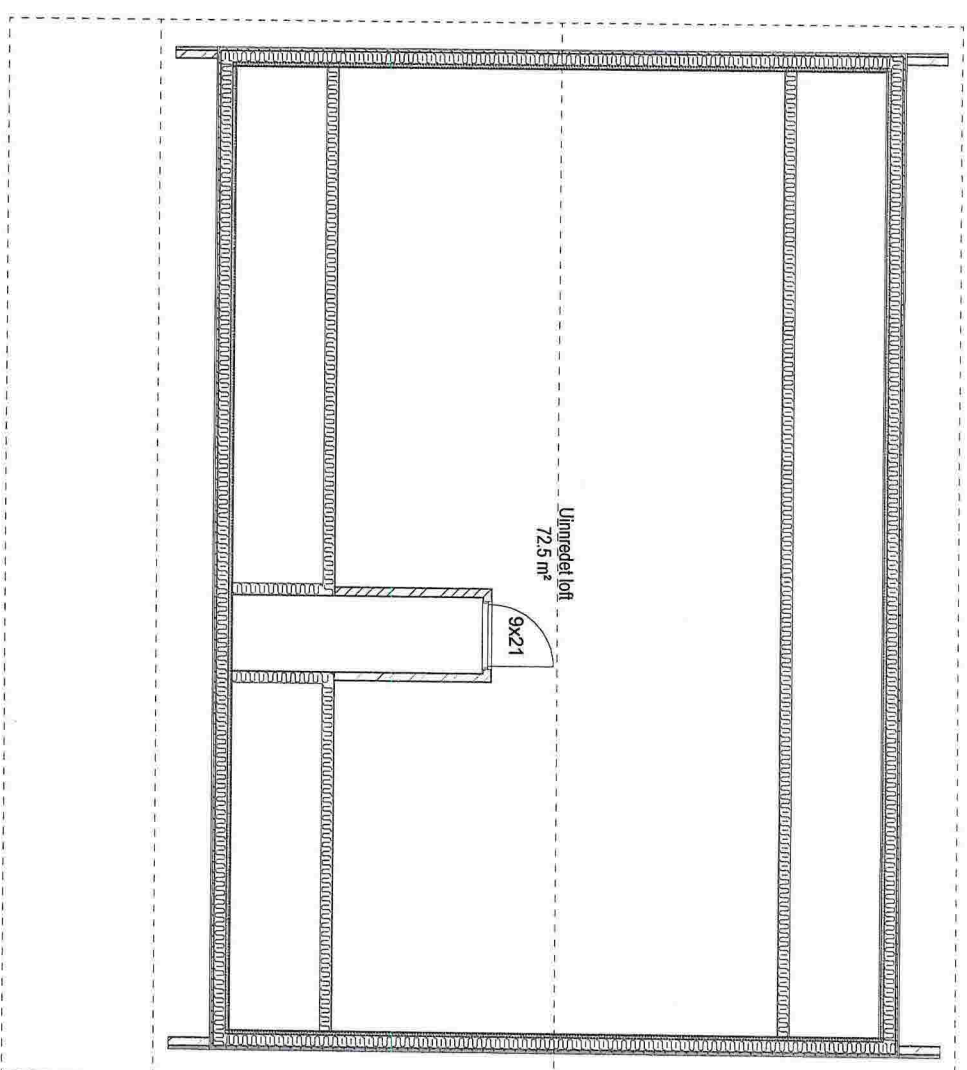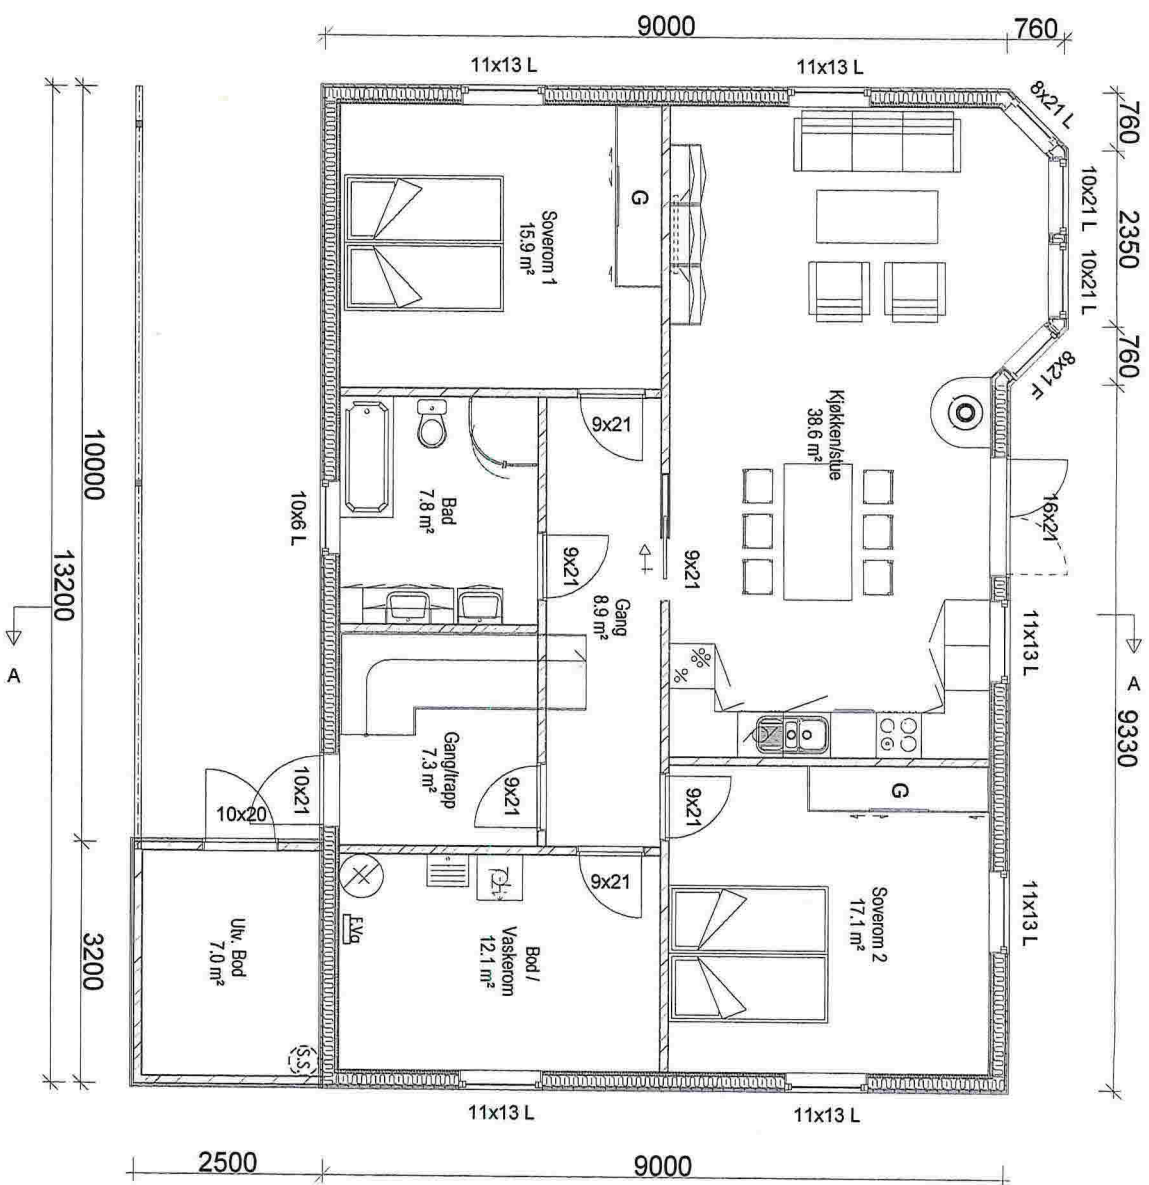

Arealberegninger i hht. NS 3940	Bruksareal BRA i m²	
H. etg. plan	Pr etasje	Utnyttig bod/garasje
111.9	7.0	118.9
SUM:	111.9	118.9
BYA:	154.2	0.0

FRITIDSBOLIG

Tilakshaver: **Cecilie W. Moberg & Kenneth Tredal**

Byggeplass: **LINDÅS** Dato: 26.09.2014

Kommune: **LINDÅS** Tegnr.: **K.D**

Gnr.: **214** Bnr.: **97** Mål: **1 : 100** Prosjekt: **K011 Moberg**

Planer og snitt Tegnr.: **501**

LB
leiglandbygg.no

DATA DESIGN SYSTEM

© Tegning og beskyttet iht. lov om opphavsrett.