



LINDÅS KOMMUNE

Eining for Teknisk drift

## Rørleggjarmelding

Skjemaet skal nyttast ved arbeid som vedkjem tilknytning til kommunale vass- og avlaupsleidningar, og private anlegg.

Utfylt skjema skal sendast:

Lindås kommune  
Teknisk drift, VA-avdelinga,  
Kvernhusmyrane 20  
5914 ISDALSTØ

Før arbeidet vert sett i gang skal det liggje føre kommunal godkjenning av denne rørleggjarmeldinga og pålagt tilkoplingsgebyr skal vere innbetalt til kommunen.

### Gjeld byggjearbeid på følgjande eigedom:

Gnr/Bnr 11/64	Adressa til eigedommen Hølleland 5993 Ostkreidet
------------------	---

### Utførande rørleggjar:

Foretaksnamn Hjelmas VVS AS	
Adresse Leknesvegen 183	Tlf 56354050
Kontaktperson Peder Hagesæter	Mobiliff. (Kontaktperson) 906 89 888

### Arbeidet vil foregå i perioden/type anlegg:

Frå og med dato		Til og med dato	
<input type="checkbox"/>	Offentleg anlegg	<input checked="" type="checkbox"/>	Privat anlegg
<input type="checkbox"/>	Tilkop. Vatn	<input type="checkbox"/>	Tilkop. Avl

### Teikningar vedlagt:

<input checked="" type="checkbox"/>	Situasjonsplan	<input type="checkbox"/>	Kjellarplan
<input type="checkbox"/>	Installasjonsteikning	<input checked="" type="checkbox"/>	Etasjeplan
			Tal teikningar vedlagt 2
Andre teikningar, vis opp kva slag			

Merknader:



## LINDÅS KOMMUNE

Eining for Teknisk drift

I Lindås kommune gjeld KS "Standard abonnementsvilkår for vann og avløp" Dette er delt i "Administrative bestemmelser" og i "Tekniske bestemmelser". Føretak som skal utføre arbeid på sanitæranlegg i Lindås kommune, skal være kjent med dette reglementet. I tillegg har Lindås kommune sin eigen VA norm, [www.va-norm.no](http://www.va-norm.no)

Nokre viktige punkt i forhold til regelverket:

1. Lågast tillatne kjellargolvshøgde vert fastsett av stikkleidningen sin lengde, fall og andre krav i abonnementsvilkåra. Det skal alltid vere minst 90 cm mellom kjellargolv og/ eller vasstand i lavast monterte vasslås, og innvendig topp hovudleidning, målt i stikkleidningen sitt forgreiningsspunkt på hovudleidningen. Aldri lågare enn kote + 3,00.
2. Dersom det må nyttast trykkauking/ reduksjonsventil grunna for lågt eller for høgt trykk, er det konsulent/ ansvarleg søkjar/ røyrleggjar/ abonnent sitt ansvar å undersøkje om det er naudsynt, og utforande røyrleggjar / abonnent sitt ansvar å sørgja for å koste dette. Utforming av anlegg for trykkauke skal beskrivast/ teiknast og godkjennast spesielt, før endeleg tilknytning vert utført.

Som utforande er eg kjend med dei vilkår som vedkjem tilknytning til kommunale vass- og avlaupsleidningar i Lindås kommune.

Hjelmås 9/3-15

Redu Hagedal

Stad, dato og underskrift utforande røyrleggjar

**Hjelmås**  
VVS AS


Som eigar av anlegg/ eigedom vil eg rette meg etter dei til ei kvar tid gjeldande sanitær- og avgiftsføresegner i Lindås kommune.

Stavrum 16.03.2015

Jan Tor Strømme & Trine Inge Strømme

Stad, dato og underskrift eigar av anlegg/ eigedom:

Røyrleggarmeldinga må vere komplett utfyllt, ha to underskrifter og alle vedlegg innlevert for handsaming vert utført.

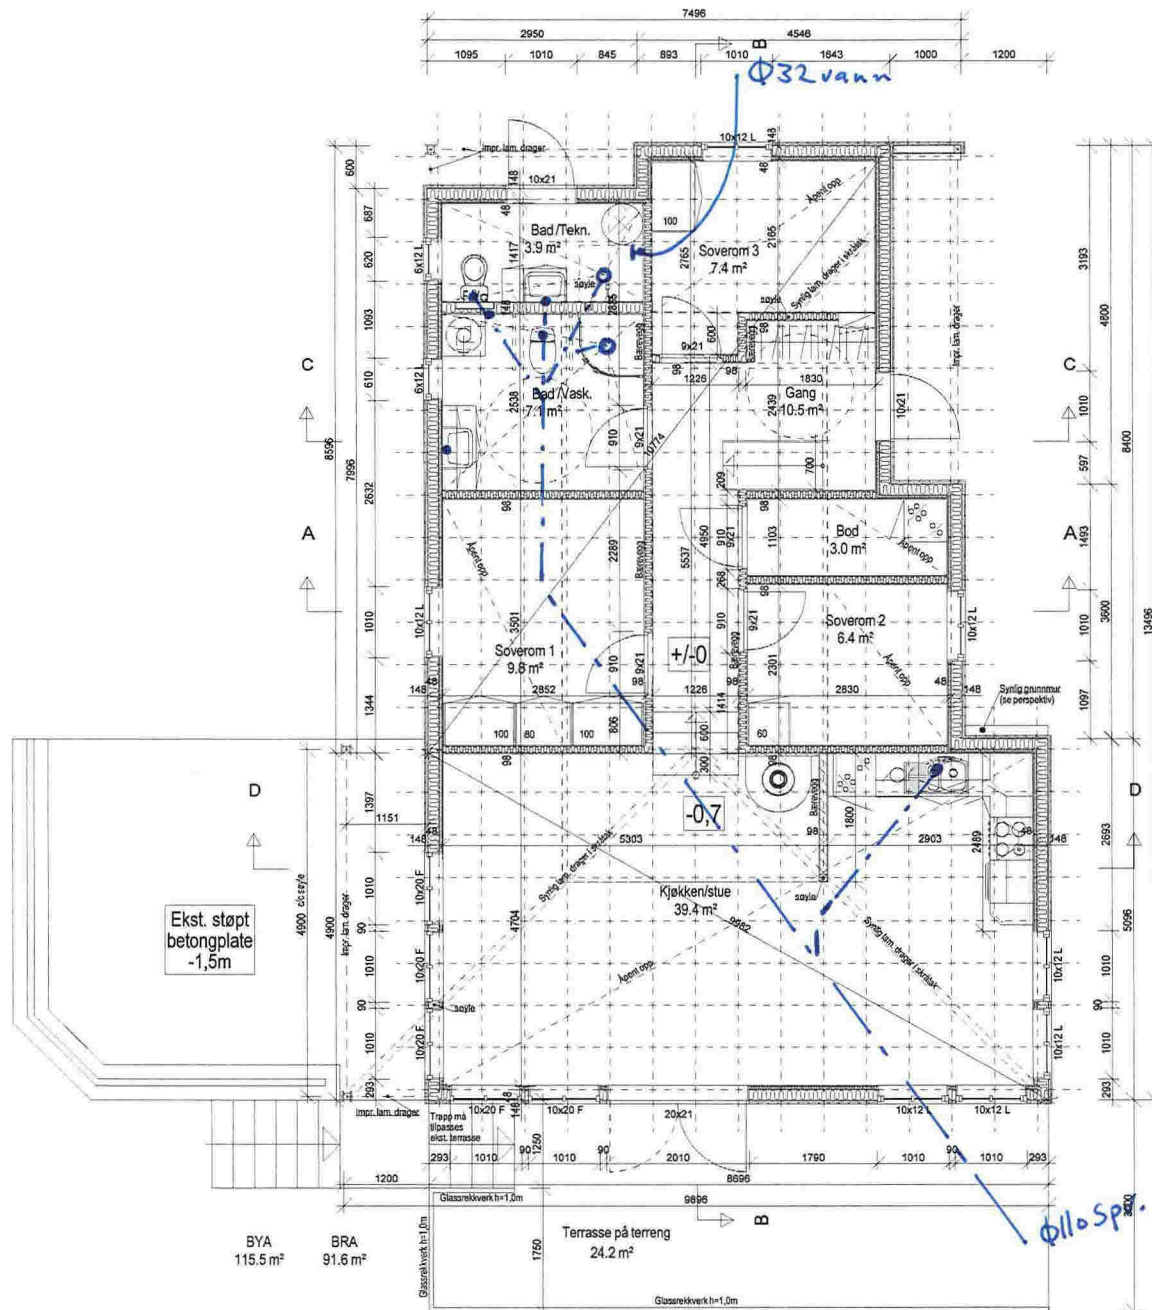

Ekst. støpt betongplate -1,5m

BYA 115.5 m²

BRA 91.6 m²

Terrasse på terreng 24.2 m²

- FORELØPIG TEGNING
- SØKNAD TILTAK
- ANBUDESTEGNING
- ARBEIDSTEGNING
- SOM BYGD TEGNING

**Hjelmås**  
VVS %  
P.H.g 9/3.15

LAVA DESIGN SYSTEM		REV. ANT.	REVIDERENGEN/GJELDER	SIGN.	DATE
Prosjekt:	Hytte				STRA1431
Byggested:	Veland, Lindås kommune		G.nr: 11 B.nr: 85		A511
Tegnevner:	Arb. tegn. Hovedplan - A2				1:50
Oppdr.giver:	Trine og Jan Tore Strømme				27.01.2015
					md


**Akasia**  
-verier for generasjonene  
Akasia Utbygging  
Bjærns gate 1  
5008 Bergen

Tegningen er beskyttet iht lov om opphavsrett

Q5



D2

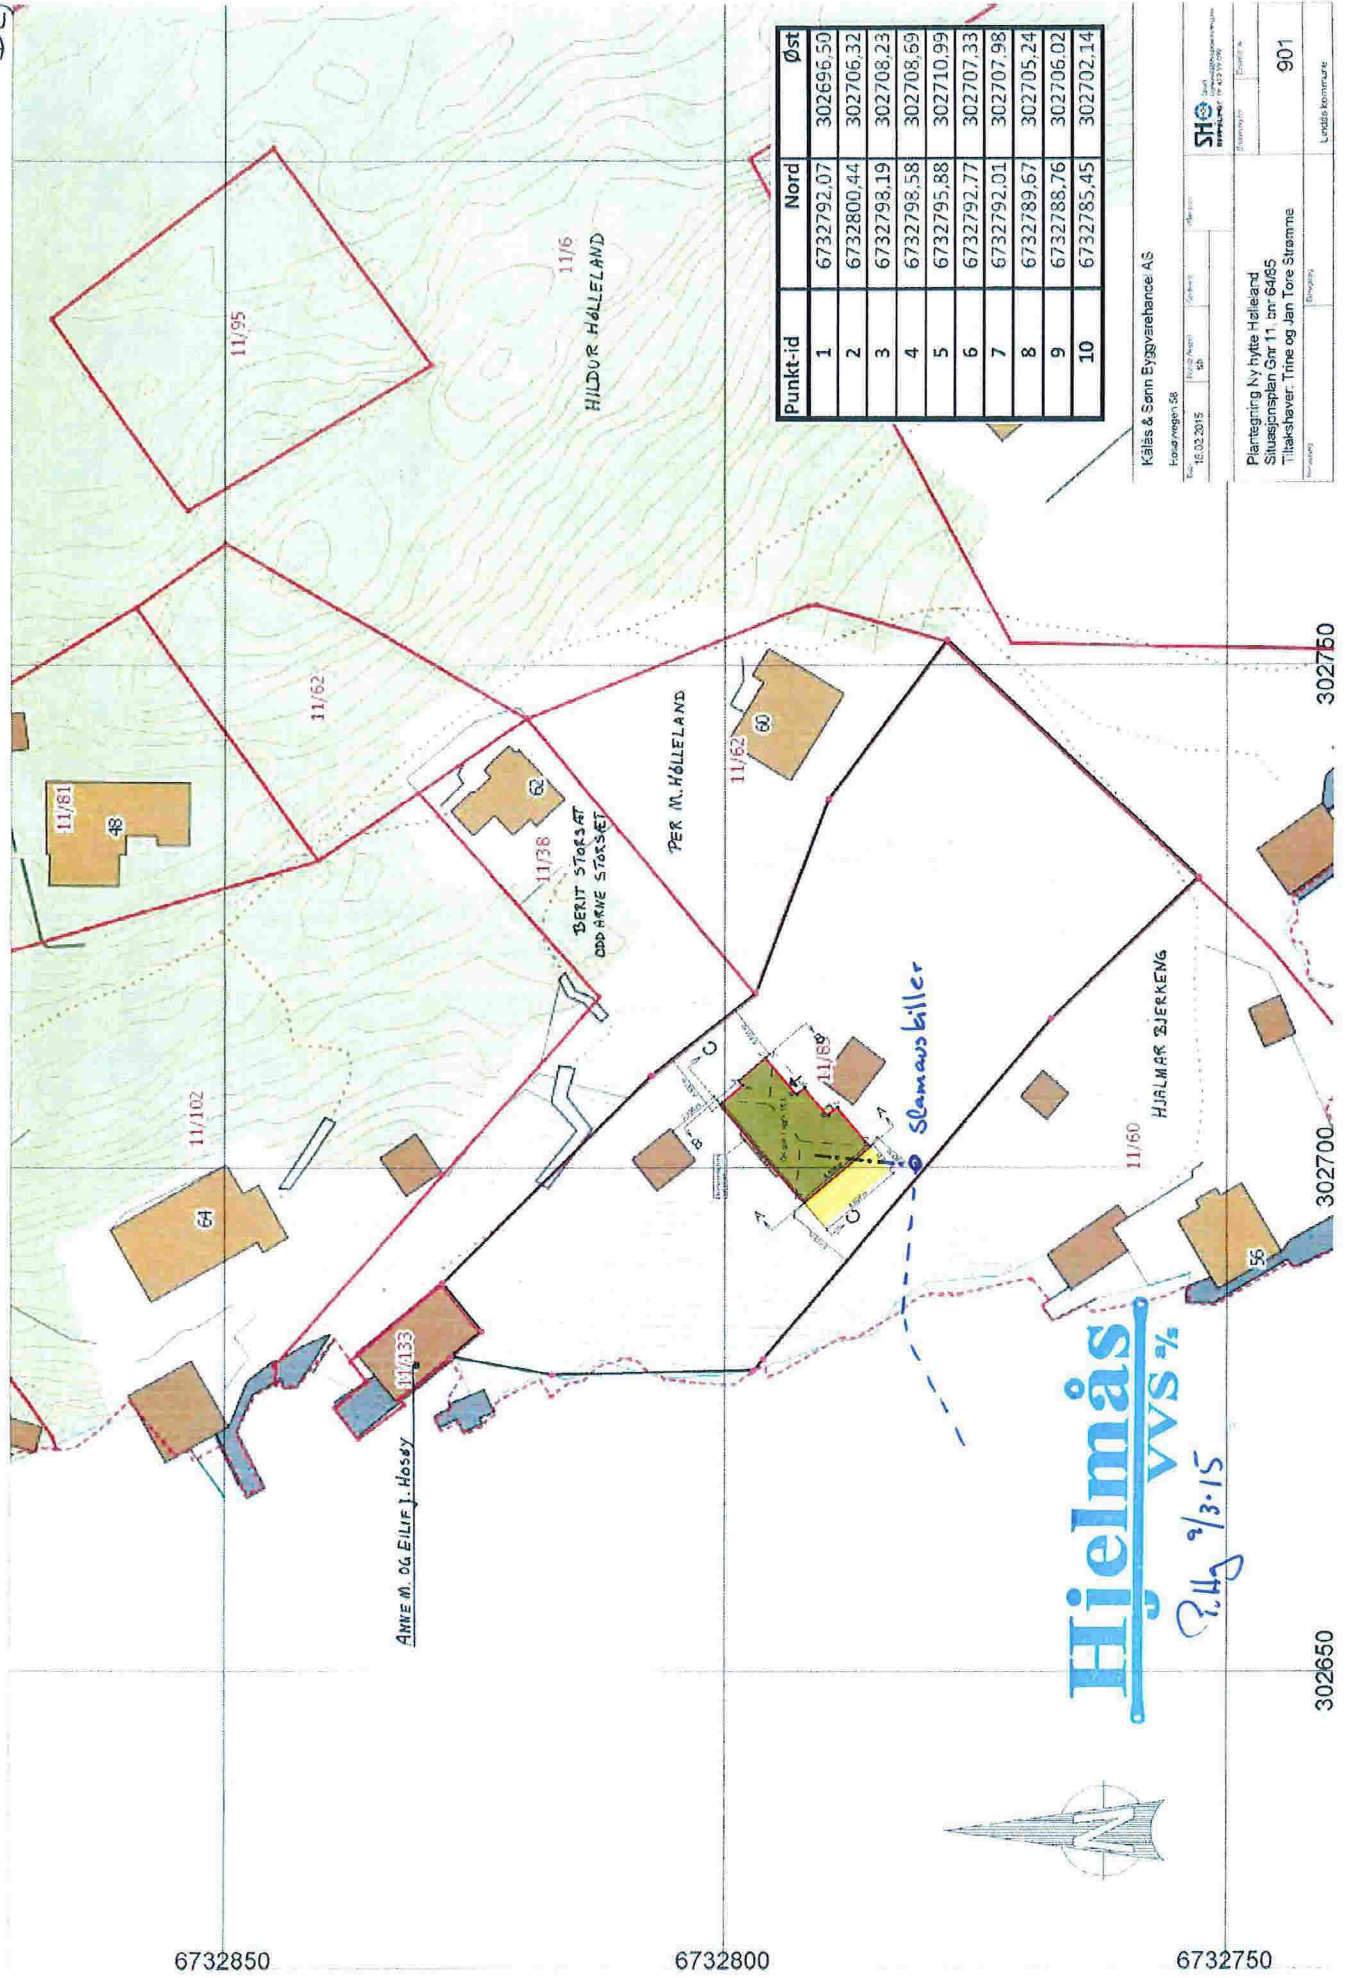

Punkt-id	Nord	Øst
1	6732792.07	302696.50
2	6732800.44	302706.32
3	6732798.19	302708.23
4	6732798.58	302708.69
5	6732795.88	302710.99
6	6732792.77	302707.33
7	6732792.01	302707.98
8	6732789.67	302705.24
9	6732788.76	302706.02
10	6732785.45	302702.14

Kålas & Sønn Byggevarehandel AS

Formnr: 901/158  
 Dato: 16.02.2015  
 Skrevet av: SH  






**Hjelmås**  
 vvs %  
 P. Hg 9/3-15

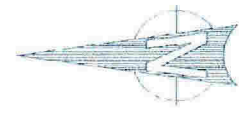

6732850

6732800

6732750

302650

302750

302700