



Brystingshøgde endres fra
0,5m til 0,1m

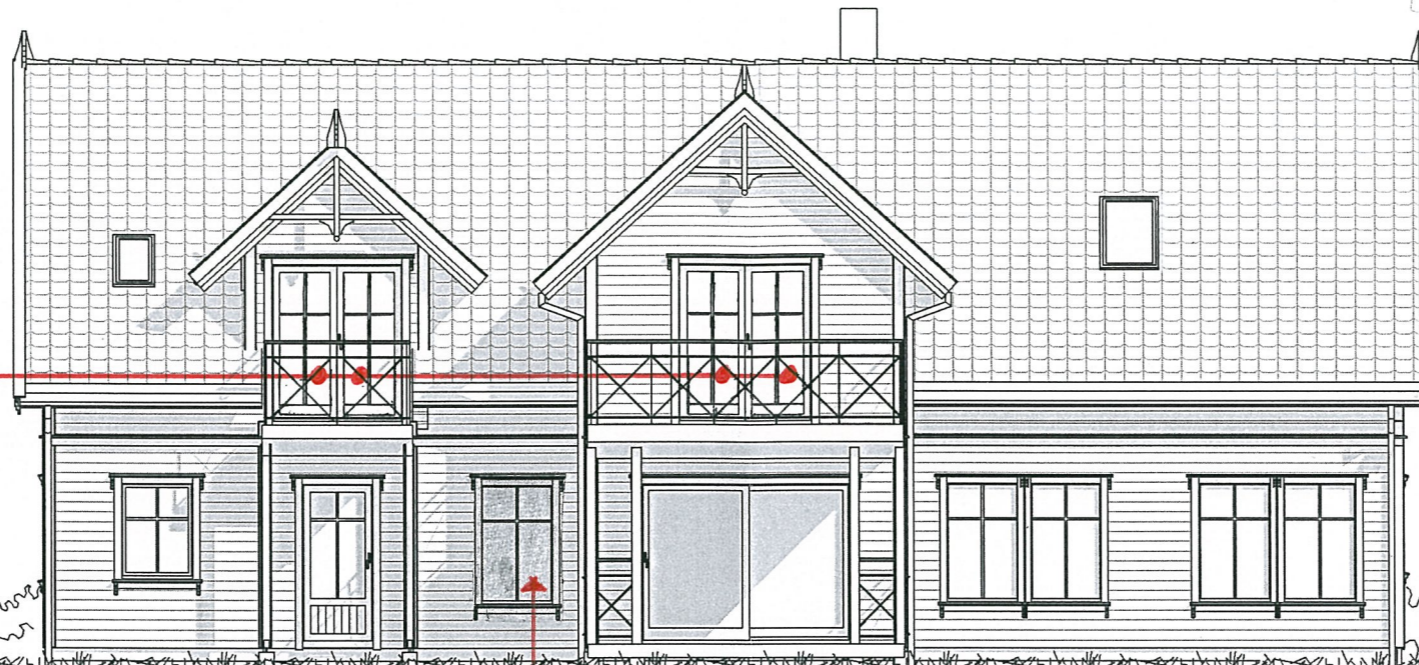

Endres fra 10x13 til 10x16

Fasade 1
1 : 100

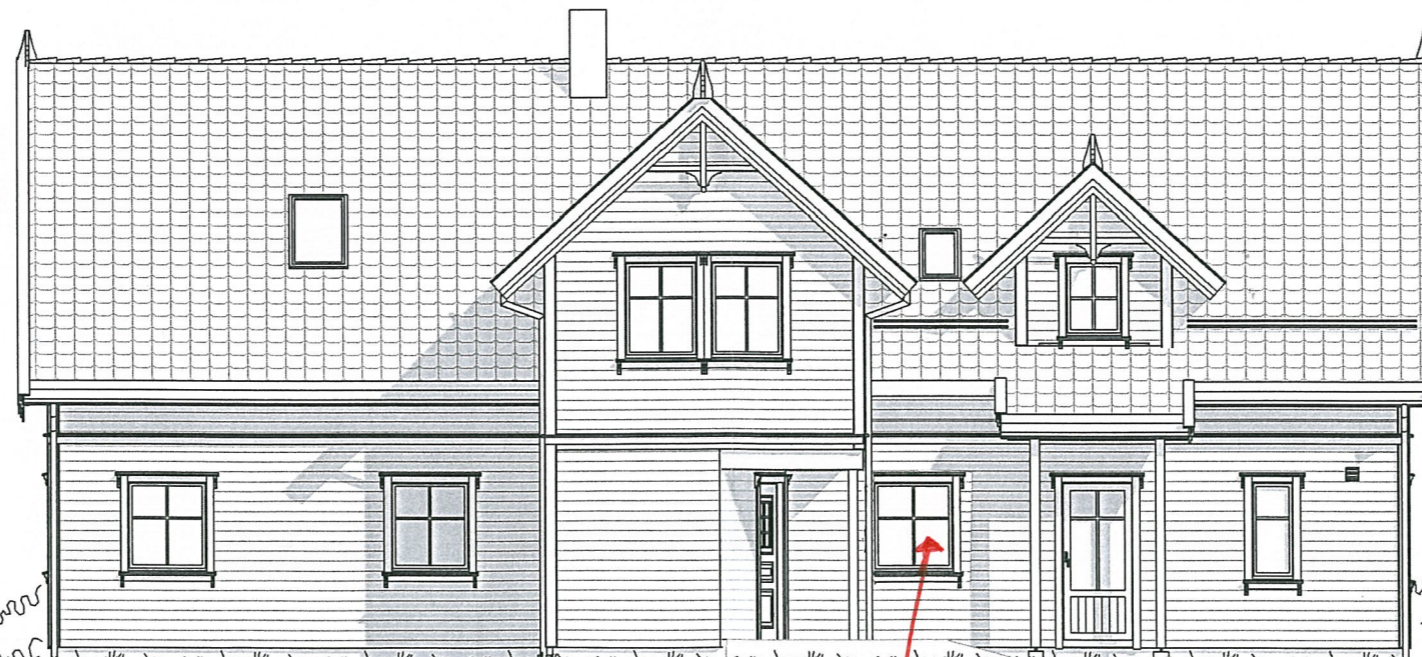

EKstra Vindu 11x12

Fasade 3
1 : 100

ANMERKNINGER:

- Mål refereres til utside bindingsverk

SYMBOLFORKLARING:

⊕ Kotehøyde

↕ Høyder

--- Eksisterende terreng

— Planert terreng

Revisjoner			
REV	DATO	REVISJON	Sign
A	23.05.13	Div. endringer	TT
B	27.05.13	Endrer omramming og takutstikk	TT
C	31.01.14	Vindu Stove	OH
D	17.02.14	Brystning balk, dører i asker	OH
E	21.03.14	Vindu Vaskerom	OH

Kåls & Sønn Byggevarehandel AS

TILTAKSHAVER: Turid Stusdal og André Corneliussen

BYGGEPLASS: Kvamme, 5993 Ostereidet

KOMMUNE: Lindås G.nr/B.nr: 245/29

tegra
arkitekt- og ingeniørtjenester
Postboks 327 - 2381 BRUMUNDDAL
Tlf.: 62 34 95 00 Telefaks: 62 34 95 01
E-mail: postmaster@tegra.no

PROSJEKT: **8212 MH Nestun**

TEGN, INNHOLD: Fasade 1 og 2

ARKITEKT: DATO: 13.05.13

TEGN: TT

TILTAKSART: Enebolig MÅL: 1 : 100

FASE: 1:100-tegning

PROSJEKT NR: **8212 - 04** REV.: **E**



Fasade 2
1 : 100

Ekstra vindu 10x16



Endres fra 10x13 til 10x16

Fasade 4
1 : 100

ANMERKNINGER:

- Mål refereres til utside bindingsverk

SYMBOLFORKLARING:

- Kotehøyde
- Høyder
- Eksisterende terreng
- Planert terreng

Revisjoner			
REV	DATO	REVISJON	Sign.
A	23.05.13	Div. endringer	TT
B	27.05.13	Endrer omramming og takutstikk	TT
C	31.01.14	Vindu Stove	

Kåls & Sønn Byggevarehandel AS

TILTAKSHAVER: Turid Stusdal og André Corneliussen

BYGGEPLASS: Kvamme, 5993 Ostereidet

KOMMUNE: Lindås G.nr/B.nr: 245/29

tegra

arkitekt- og ingeniørtjenester

Postboks 327 - 2381 BRUMUNDDAL
Tlf.: 62 34 95 00 Telefaks: 62 34 95 01
E-mail: postmaster@tegra.no

PROSJEKT: **8212 MH Nestun**

TEGN, INNHOLD: Fasade 3 og 4

ARKITEKT: DATO: 13.05.13

TEGN: TT

TILTAKSART: Enebolig MÅL: 1 : 100

FASE: 1:100-tegning

PROSJEKT NR: 8212 - 05 REV.: C