



E2

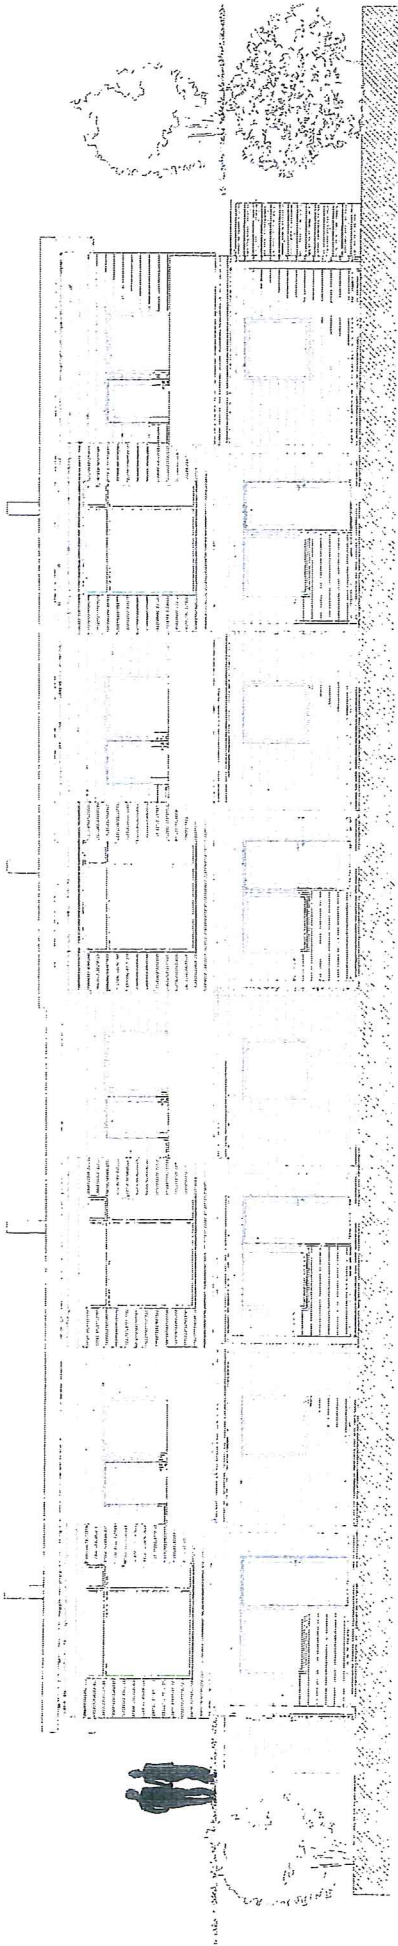

Fasade syd

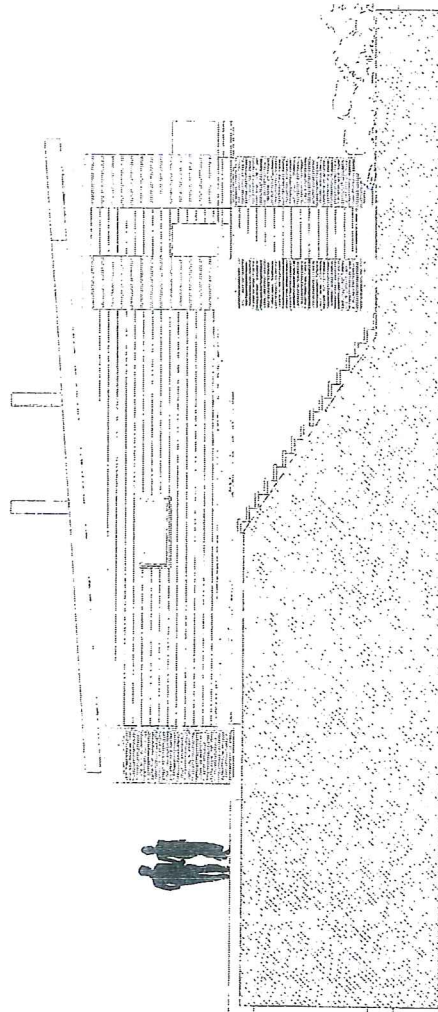

Fasade vest

LINDAS KOMMUNE

Klassering 134 / 471

05.10.2010


2010/1996 Saksh. 450

23672/10 Tilgangskode


**Søknad om endring**

| nr  | Revisjon | dato  | Sign                      |
|---|----------|---|---------------------------|
| Byggherre<br>Arkton AS<br>5851 Bergen Tlf: 55 11 74 90<br>Faks: 55 11 74 99                   |          | Prosjekt<br>Rekkehustelt 6, bolig 1-4<br>Hilland vest<br>gnr 134, bnr 4 |                           |
| Arkitekt<br>Arkton as: Slatthaugveien 17<br>5851 Bergen Tlf: 55 11 74 90<br>Faks: 55 11 74 99 |          | Målestokk<br>1:100 I A3   | Tegningsdato:<br>18.03.10 |
| Fasader   |          | Tegn. tittel:<br>Sign: BOR Rev: X                                       |                           |
| Prosjekt nr.<br>A 5470  |          | Tegningsnr.<br>A 30.40.01   |                           |

EN

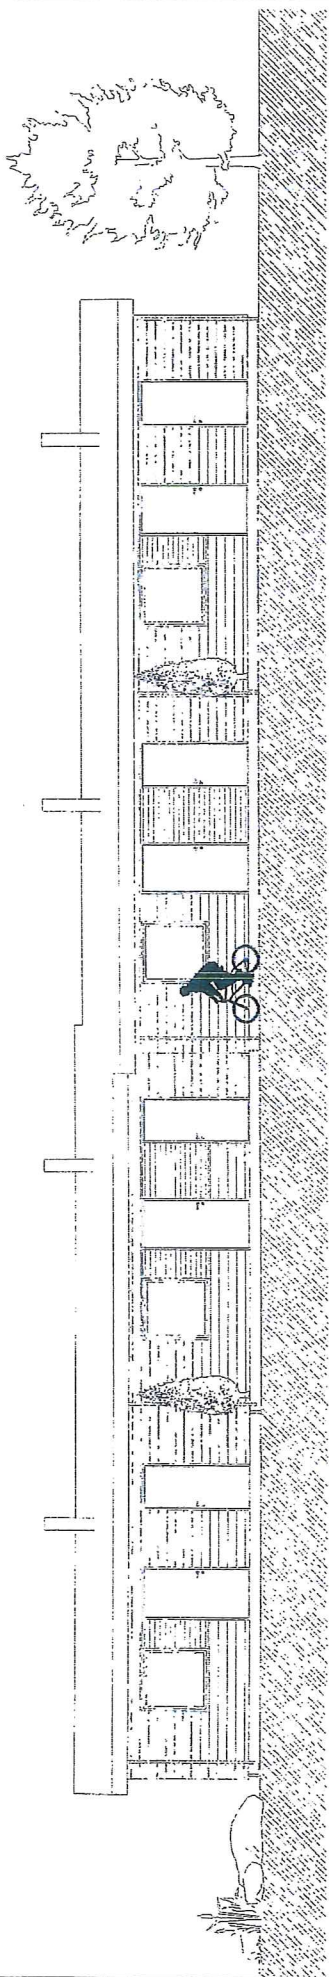


Fasade nord

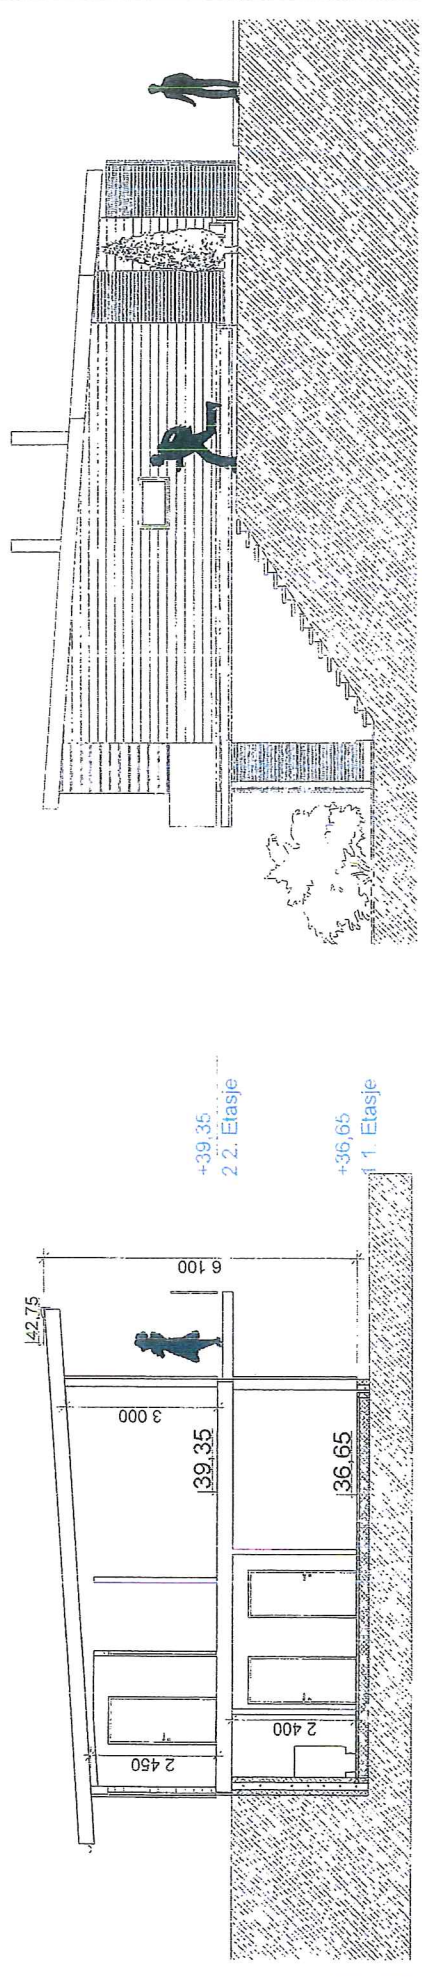

Fasade øst



Snitt A-A

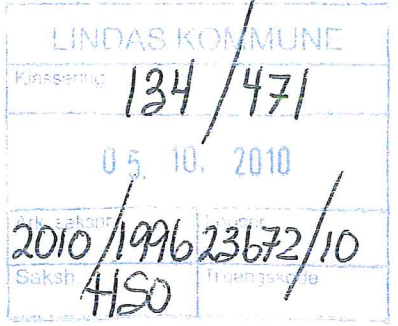

**Søknad om endring**


| nr   | revisjon | date  | sign                      |
|--|----------|---|---------------------------|
| Byggherre<br>Arkitor AS<br>5851 Eergen Tlf: 55 11 74 90<br>Faks: 55 11 74 99                   |          | Prosjekt<br>Rekkehust felt 6, bolig 1 - 4<br>Hilland vest<br>gnr 134, bnr 4 |                           |
| Arkitekt<br>Arkitor as, Slåtthaugveien 17<br>5851 Eergen Tlf: 55 11 74 90<br>Faks: 55 11 74 99 |          | Målestokk<br>1:100 I A3   | Tegningsdato:<br>18.03.10 |
| Fasader  |          | Tegn. tittel:<br>Sign: BOR  | Rev.: X                   |
| Prosjekt nr.<br>A 5470   |          | Tegningsnr.<br>A 30.40.02   |                           |



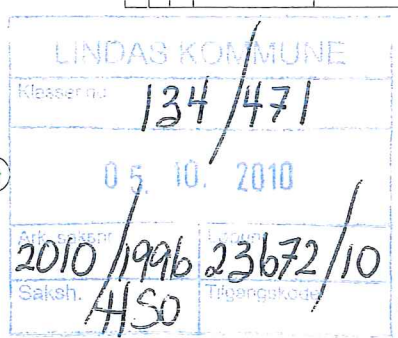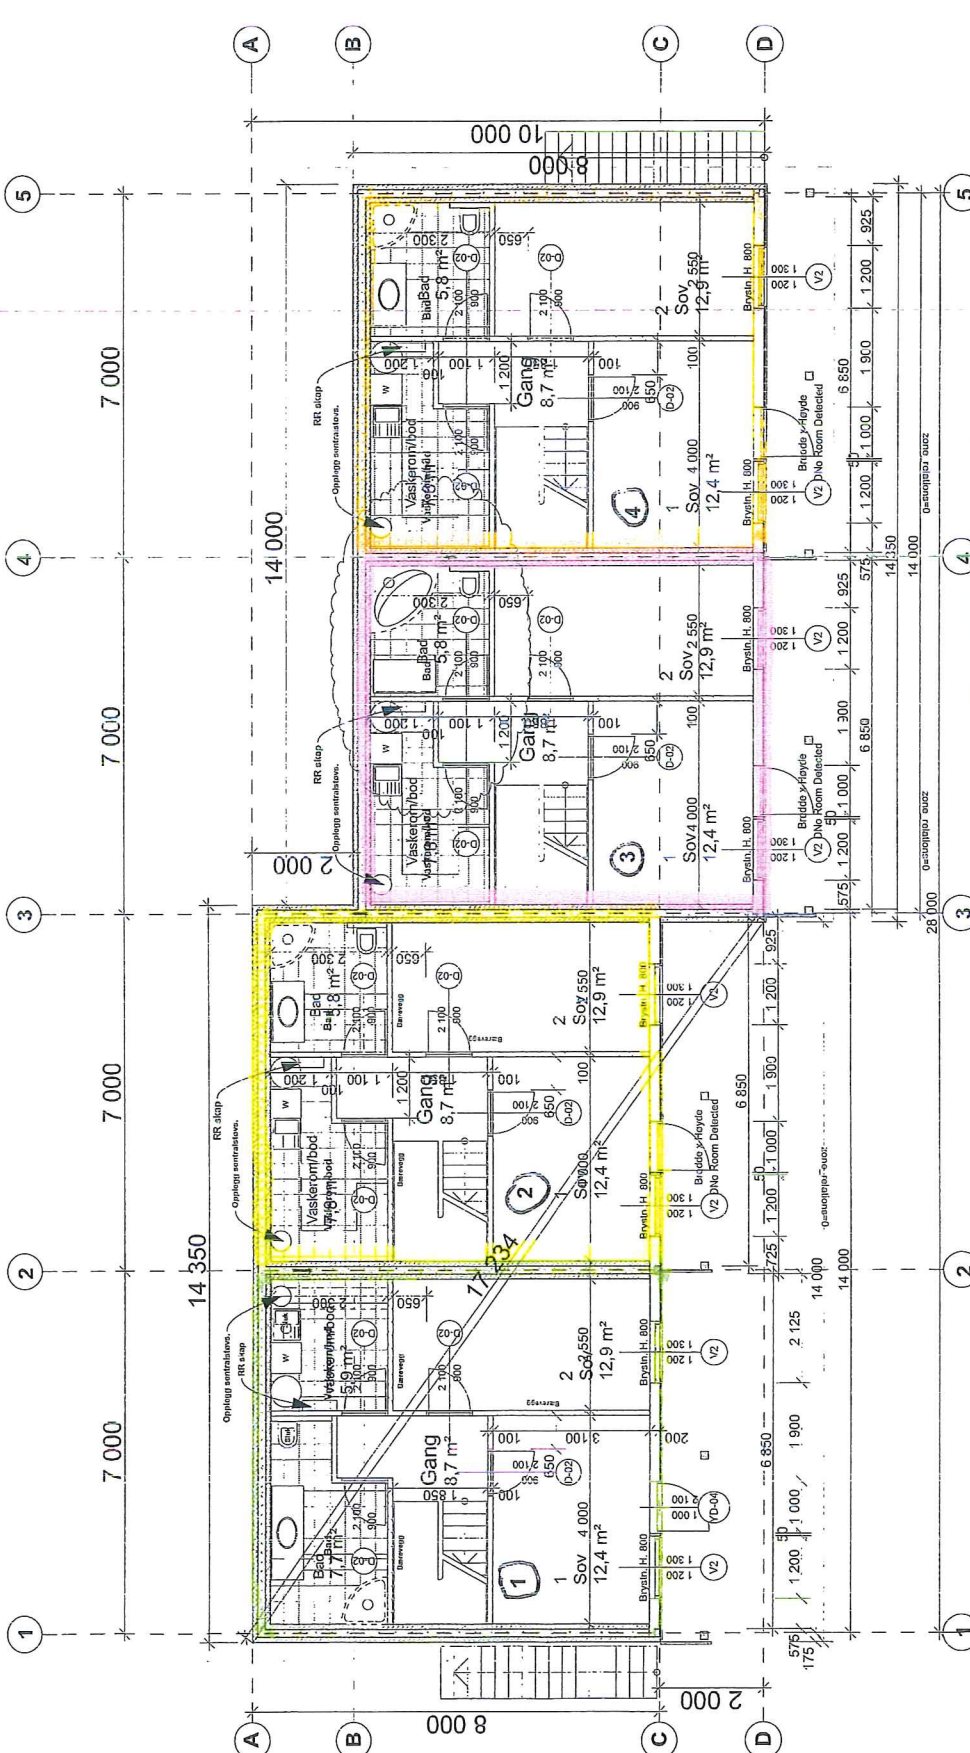

Seksjon 1  
 Seksjon 2  
 Seksjon 3  
 Seksjon 4

|   |   |                     |          |
|---|---|---------------------|----------|
| B   | Dusj byttet til baderom leilighet 3, vask flyttet             | 10.06.10            |          |
| A   | Bad byttet med vaskerom leilighet 1                           |                     |          |
| Rev.  | Sak:  | Dato                | Sign     |
| Byggherre   | Prosjekt  |                     |          |
| Arklin AS<br>3651 Bergen Tlf: 55 11 74 90 Faks: 55 11 74 89                 | Rekkehus felt 6, bolig 1-4<br>Hillend vest<br>gnr. 134, bnr 4 |                     |          |
| Adlon as SØlthaugveien 17 5851<br>Bergen Tlf: 55 11 74 90 Faks: 55 11 74 99 | Tegn dato:  |                     |          |
|   | Plan 1 etg  | Målestokk           |          |
|   | Prosjekt nr.  | S'gn: BOR           | Rev.X    |
|   | Tegningsnr.   | Tegn. tittel:       |          |
|   | <b>A 5470</b>   | <b>A.30.20.02.B</b> | <b>B</b> |

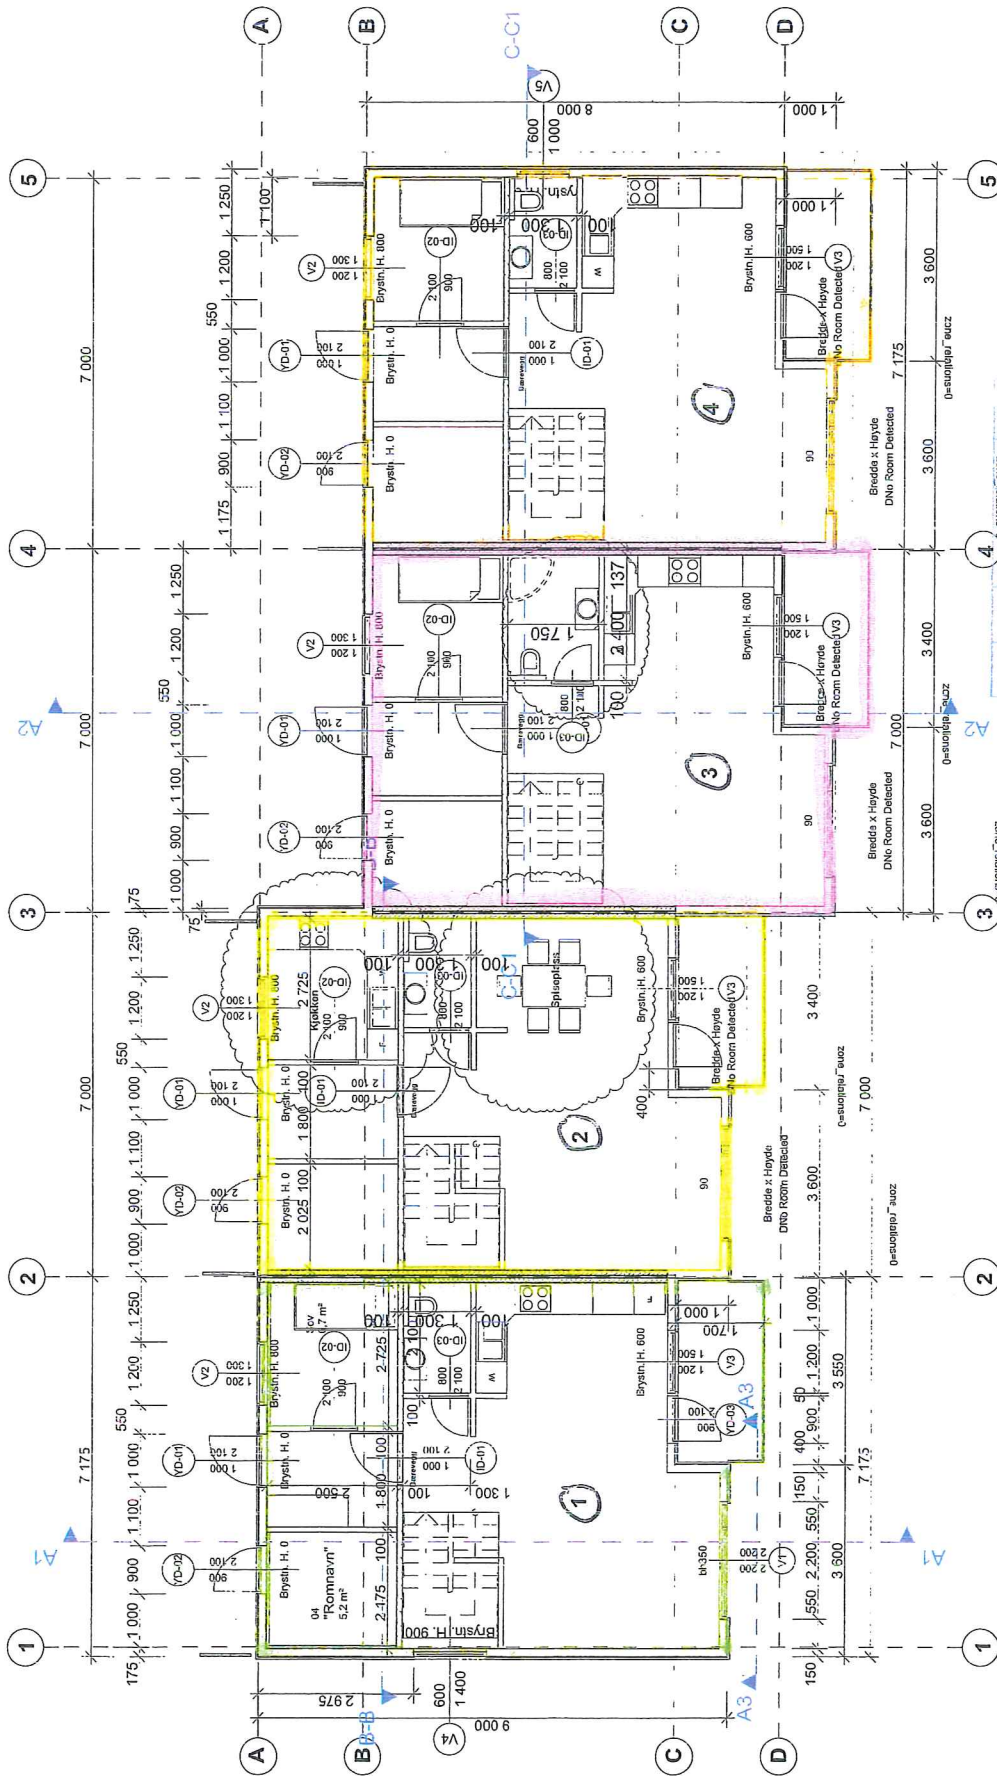

LINDAS KOMMUNE  
 Kjøkken 134/471  
 05.10.2010  
 2010/1996 23672/10  
 Saken H50

Seksjon 1  
 Seksjon 2  
 Seksjon 3  
 Seksjon 4

| Rev. | Sak:  | Dato     | Sign |
|------|---|----------|------|
| A    | Kjøkken byttet leilighet 2, større toalett leil.3 | 04.05.10 |      |

|  |                            |
|--|----------------------------|
| Byggherre                                      | Prosjekt                   |
| Arilton AS                                     | Føllehus felt 6, bolig 1-4 |
| 5851 Bergen Tlf: 55 11 74 90 Faks: 55 11 74 99 | Hilland vest               |
|  | gnr 134, bnr 4             |


|               |                     |
|---------------|---------------------|
| Tegndato:     | Tegningsnr.         |
| Målestokk     | A 5470 A 30 20 01 A |
| Sign: BOR     |                     |
| Rev: X        |                     |
| Tegn. tittel: |                     |



E-1

D1

LINDÅS KOMMUNE  
 Klassering 134/471  
 2010/1990 23672/10  
 Saksh. /HSO Tilgangskode

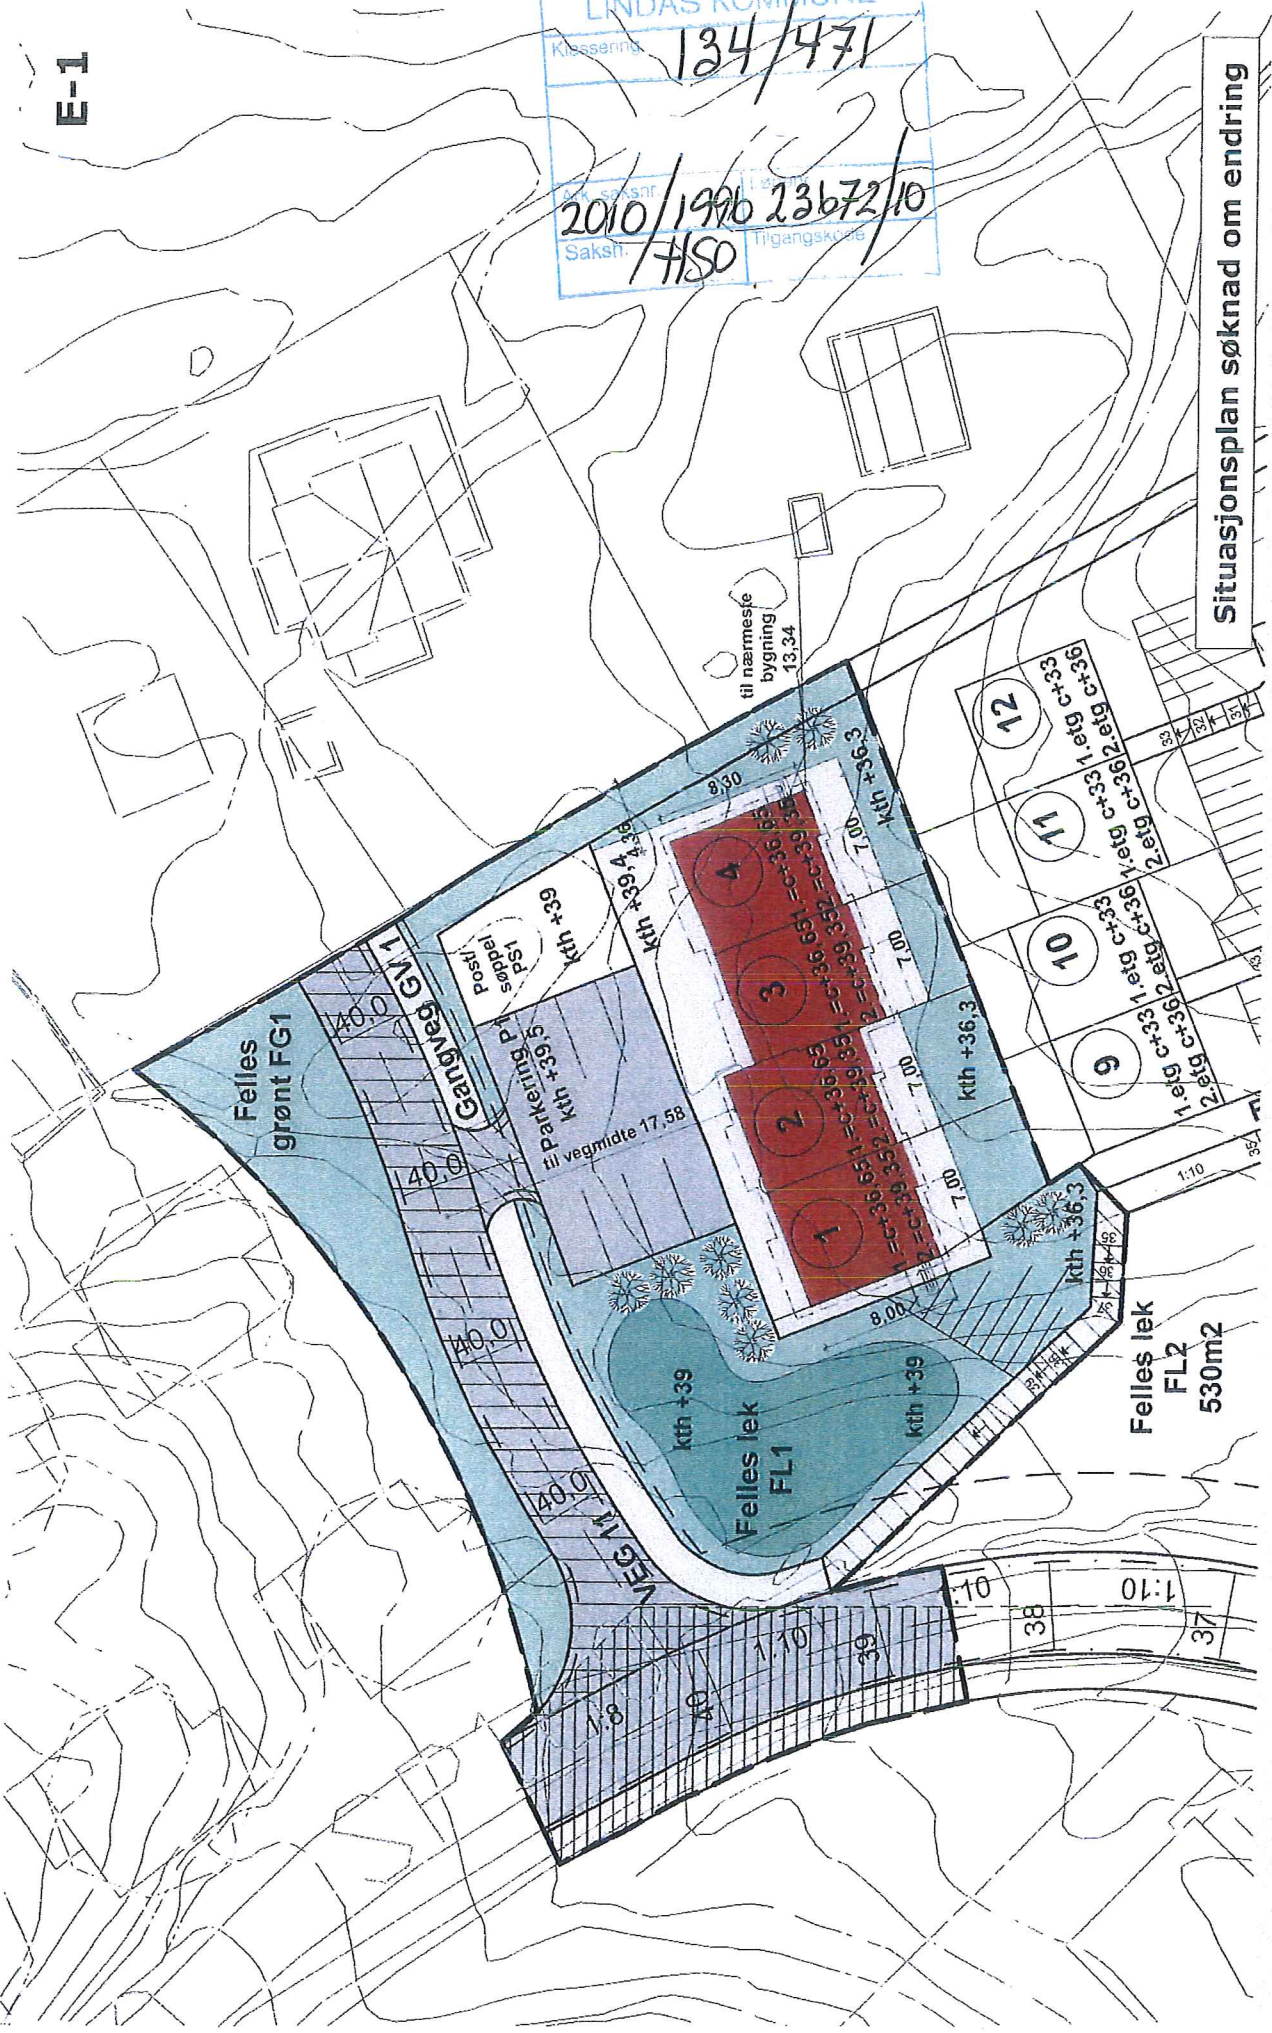

Situasjonsplan søknad om endring

Hilland Vest - felt 6

Del av gnr 134 bnr 4 : bolig 1-4  
Mål 1:300 i A3

18/11~2010  
Lindås kommune